



GRUNNMYND 1.HÆÐ 1:50

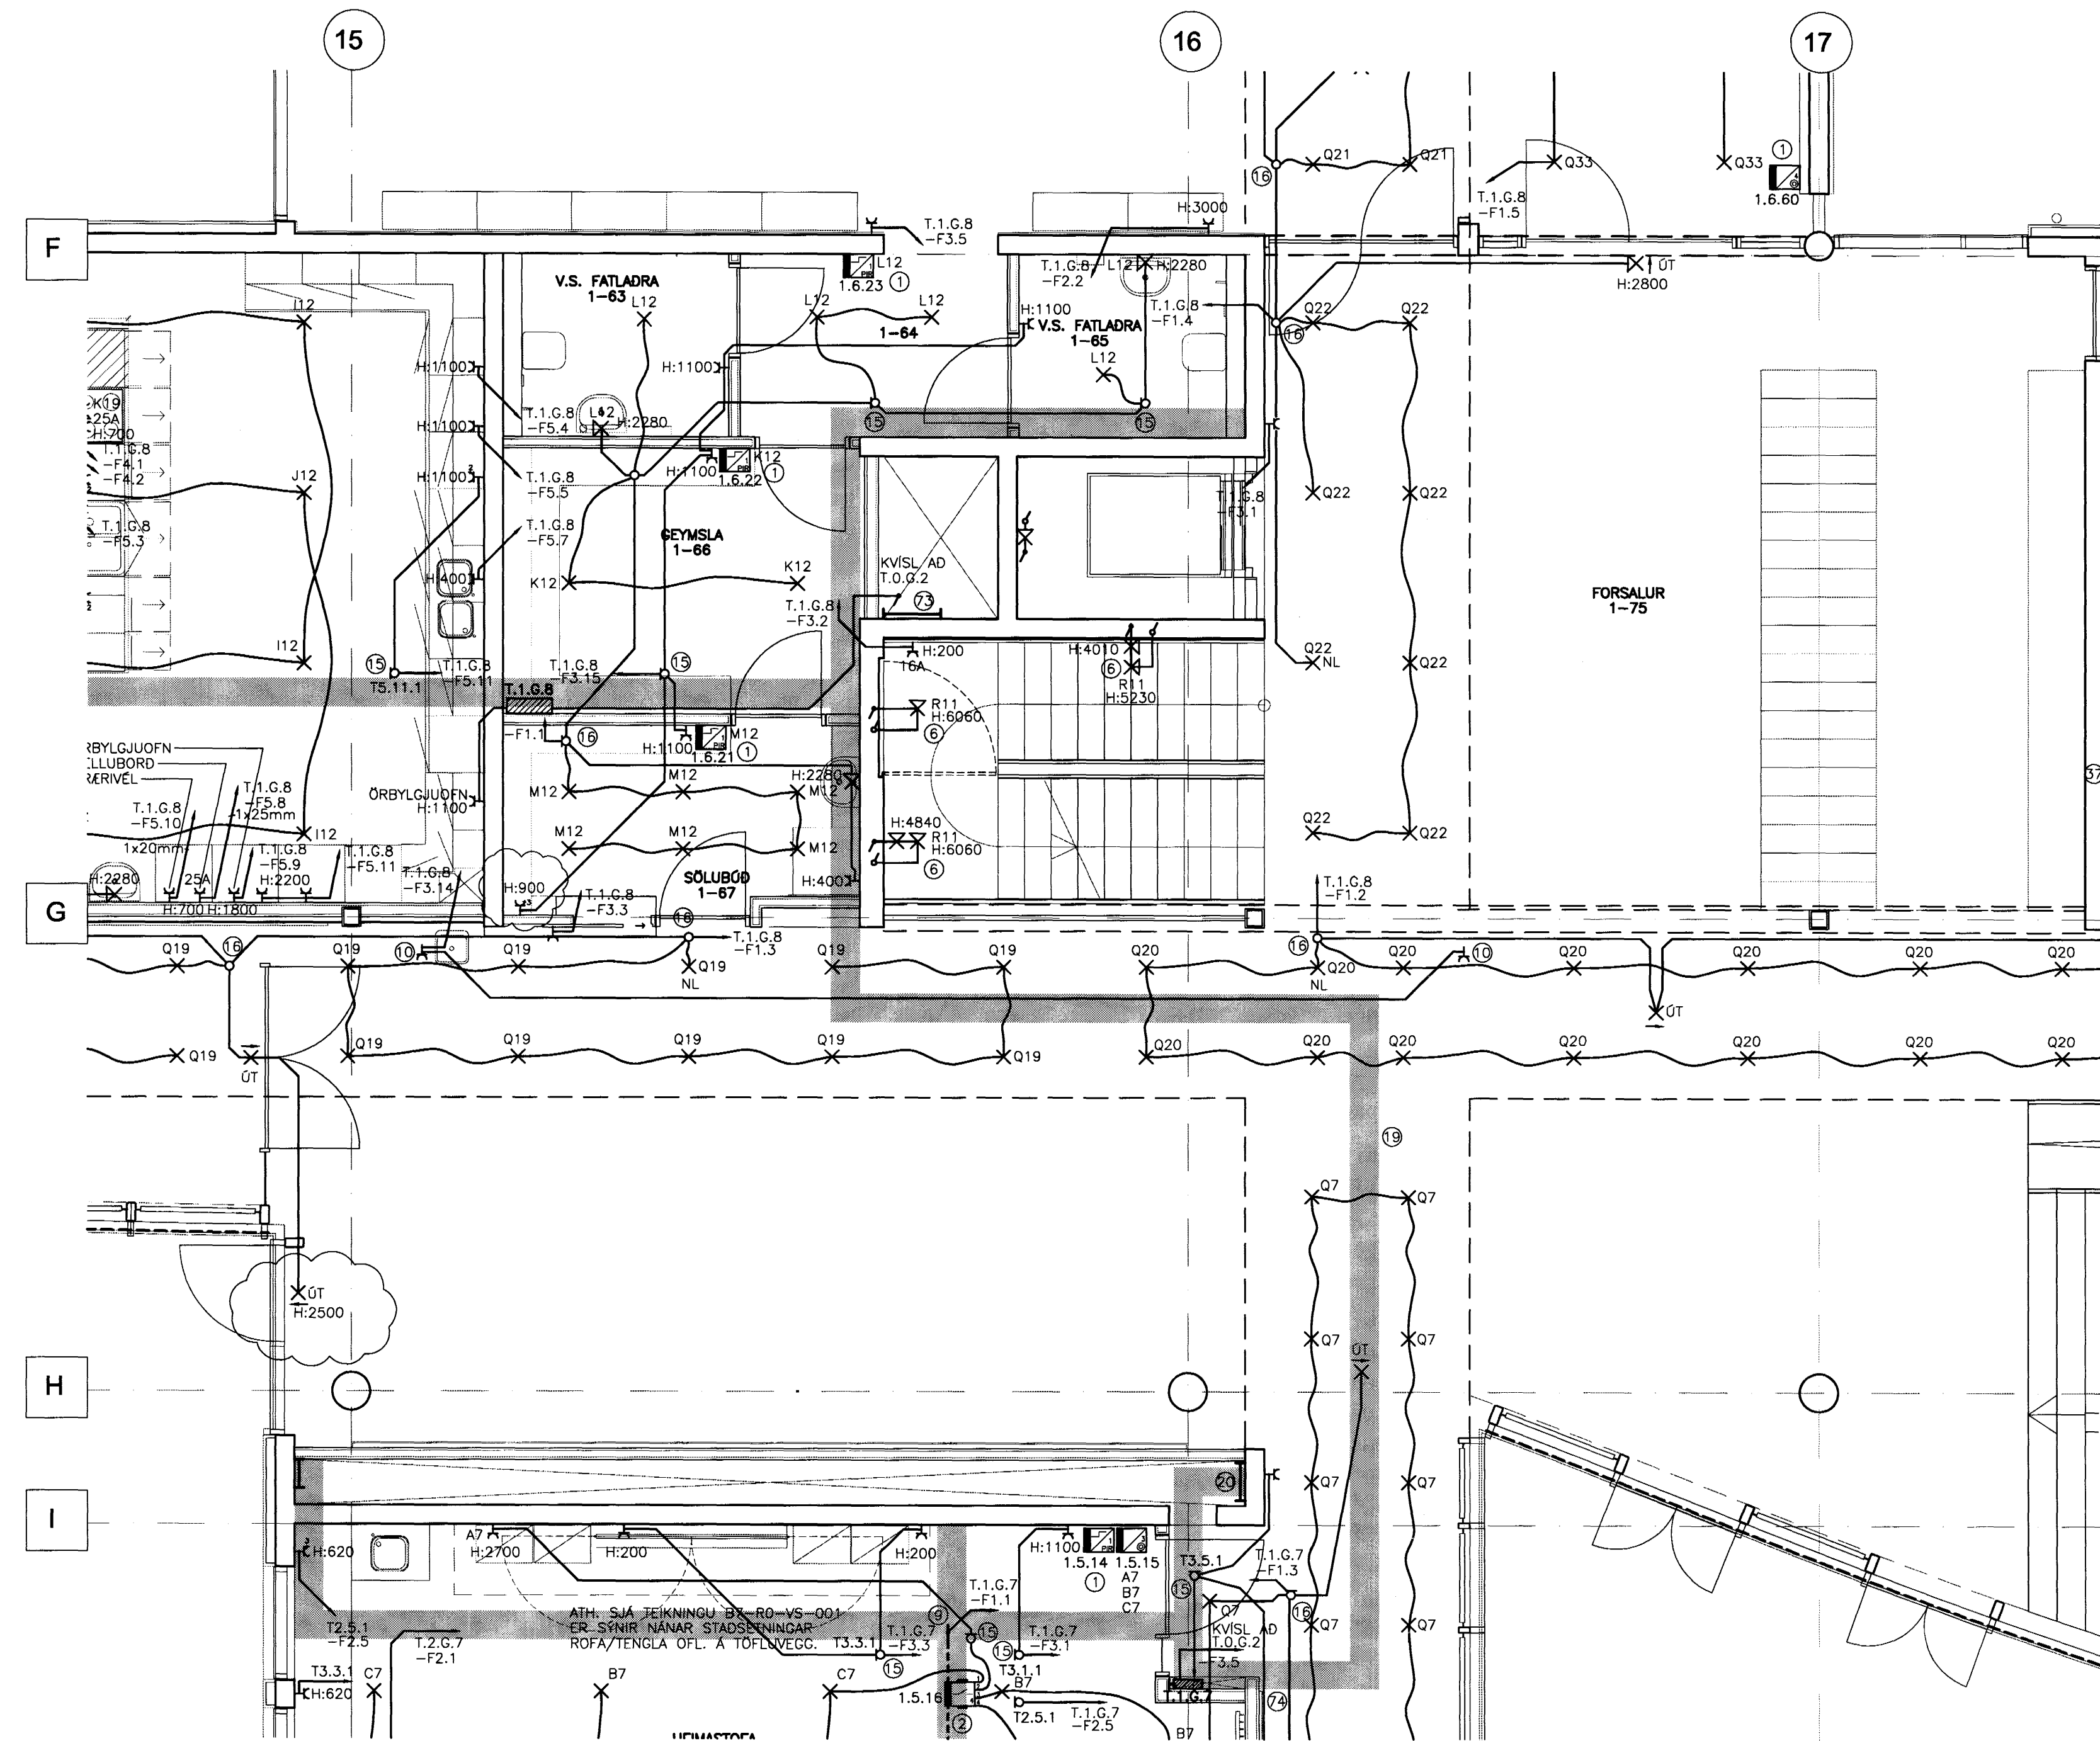

ATHUGASEMDIR OG SKÝRINGAR SJÁ TEIKNINGU B2-R0-VA-001
13/8/03 SC 01070-5067

C	07.08.03	DT-LÖS	JJ	LL
B	07.07.03	BREYTING 4 HEDARKÖTA	JJ	VK
A	26.03.03	FÁSAR BREYTINGAR	JJ	LL
BR.	DAGS.	BREYTING	REKNI	TEIKN.

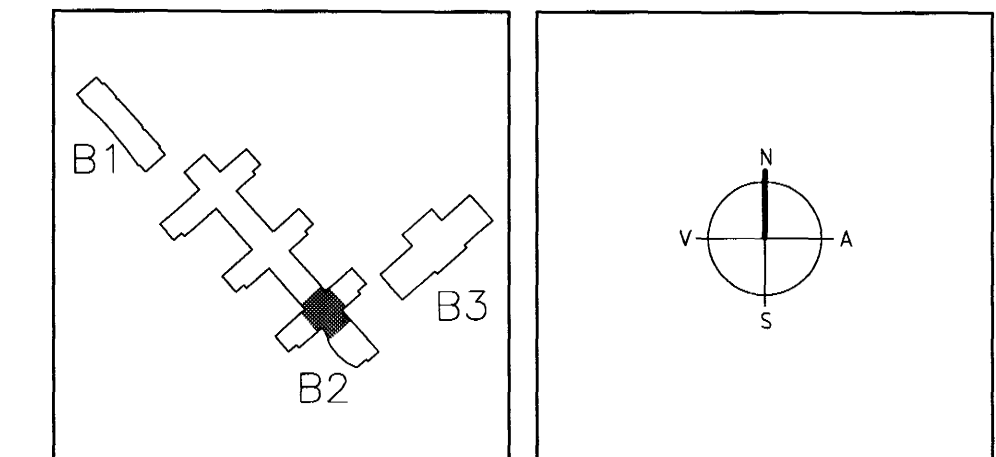

ARKITEKTAR FINNUR BJÖRGVINSSON
BERGSTADASTRÆTI 10, RVK. HILMAR ÞÓR BJÖRNSSON
Sími: 551-1460, netfang:arkitekti@isholf.is SIGRÍÐUR ÓLAFSDÓTTIR

LANDMÖTUN EINAR E. SÆMUNDSEN
HYFLAVESUR 8, 203 KÖPVAÐUR, Sími: 554 5300, netfang:landmotun.is
INGIBJÖRG KRISTJÁNSDÓTTIR
MARGRÉT SIGURDARDÓTTIR
17. OKT. 2003
Byggingaálfurinn í Hafnarvík
Eli Sjurðardóttir, Halldósson

VSÓ RÁÐGJÖF
BORGARTÚN 20, 105 REYKJAVÍK, Sími: 585-9000, Símbreyf: 585-9010, Netfang: vsoradgjof.is
SÓLVANGSVEGUR 4
LÆKJARSKÓLI

RAFORKUVRIRKI	HANNAÐ/TEIKN.	JJ/LL
LÁGSPENNA	ATH.	
GRUNNMYND 1. HÆÐ	SAMÞYKKT	
	KT.	110806-7789
KVARDI 1:50	REYKJAVÍK	16.08.2002
VERNR.	TEIKN. NR.	BR.
00258	B2-R1-VG1-010	C