



GRUNNMYND 2.HÆÐ 1:50

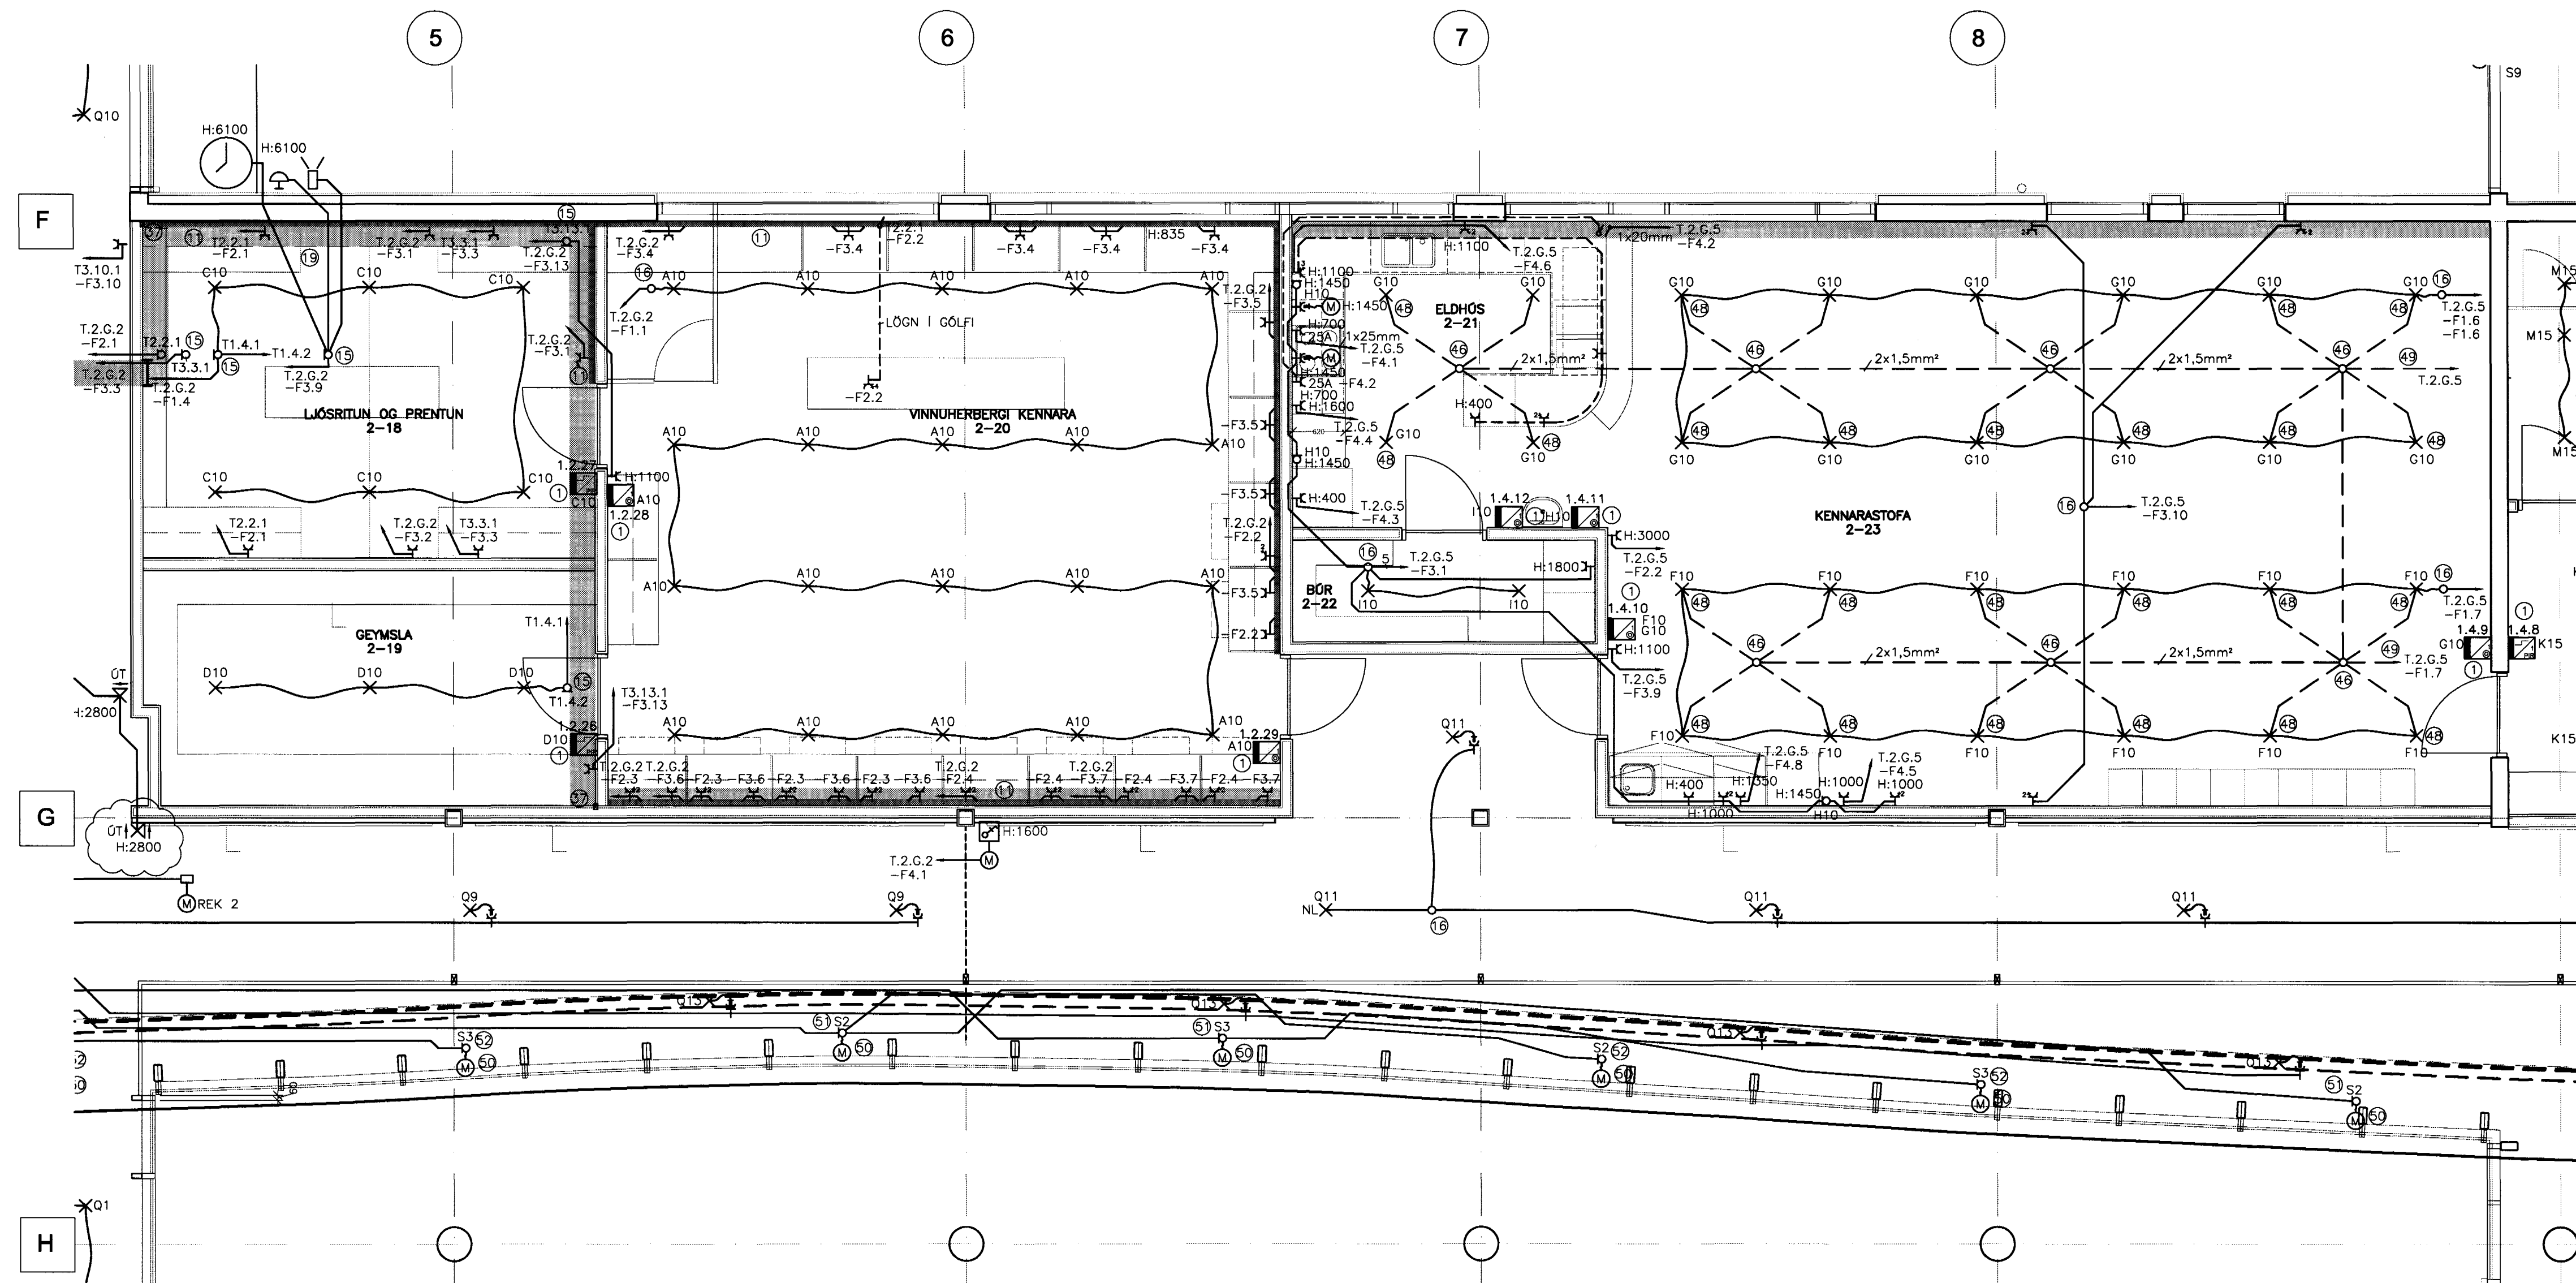

ATHUGASEMDIR OG SKÝRINGAR SJÁ TEIKNINGU B2-R0-VA-001
13/8/03 JC 0011010-5069

C	07.08.03	ÓT-LJÓS	JJ	LL
B	26.06.03	ÞUSAR BREYTINGAR	JJ	LL
A	28.03.03	ÞUSAR BREYTINGAR	JJ	LL
BR.	DAGS.	BREYTING	REKNI.	TEIKN.

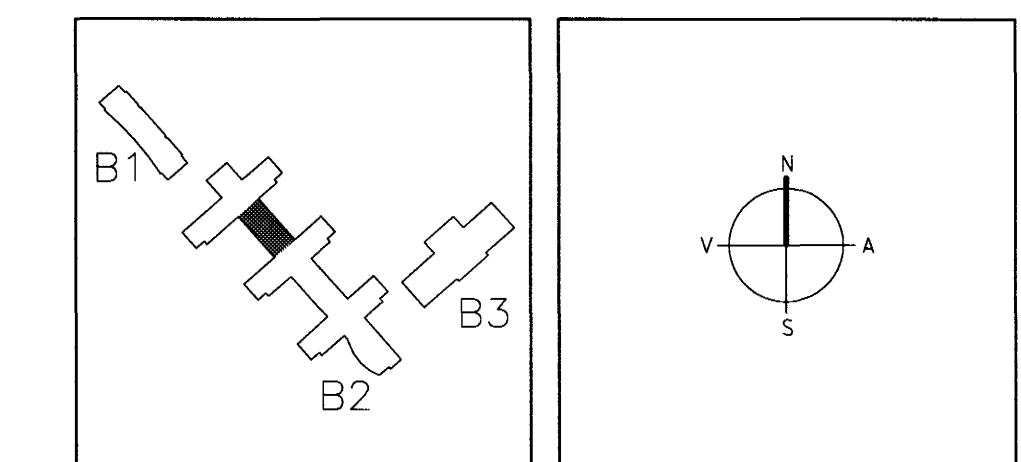

ARKITEKTAR FINNUR BJÖRGVINSSON
BERGSTADASTRÆTI 10, RVK HILMAR ÞÓR BJÖRNSSON
Sími: 551-1450, netfang:arkitekt@ishoff.is SIGRÍÐUR GUÐMUNDARÞÓR

17. OKT. 2003
BYGGINGAFLUTRÚNN Í HATHARFLOI
EINAR E. SÆMUNDSEN
INGIBJÖRG KRISTJÁNSDÓTTIR
MARGRÉT SIGURDARDÓTTIR
F.h. Sigurbjartur Halldórsson

LANDMÖTUN. HRYTTLAVEGUR 6 - 200 KÖPVAÐUR. Sími: 554 5300 - FAK: 554 5300 - NETFANG: landmotun@landmotun.is

VSÓ RÁÐGJÖF
BORGARTUN 20, 105 REYKJAVÍK. Sími: 585-9000, Símgöf: 585-9010, NETFANG: vs@vs.is

SÓLVANGSVEGUR 4 LÆKJARSKÓLI

RAFORKUMRKI HANNAÐ/TEIKN. JJ/LL
LÁGSPENNA ATH. *[Signature]*
GRUNNMYND 2. HÆÐ SAMÞYKKT *[Signature]*
KT. 110896-7789
KVARDI 1:50 REYKJAVÍK 18.07.2002
VERKNR. TEIKN. NR. BR.
00258 B2-R1-VG2-004 C