



GRUNNMYND 2.HÆÐ 1:50

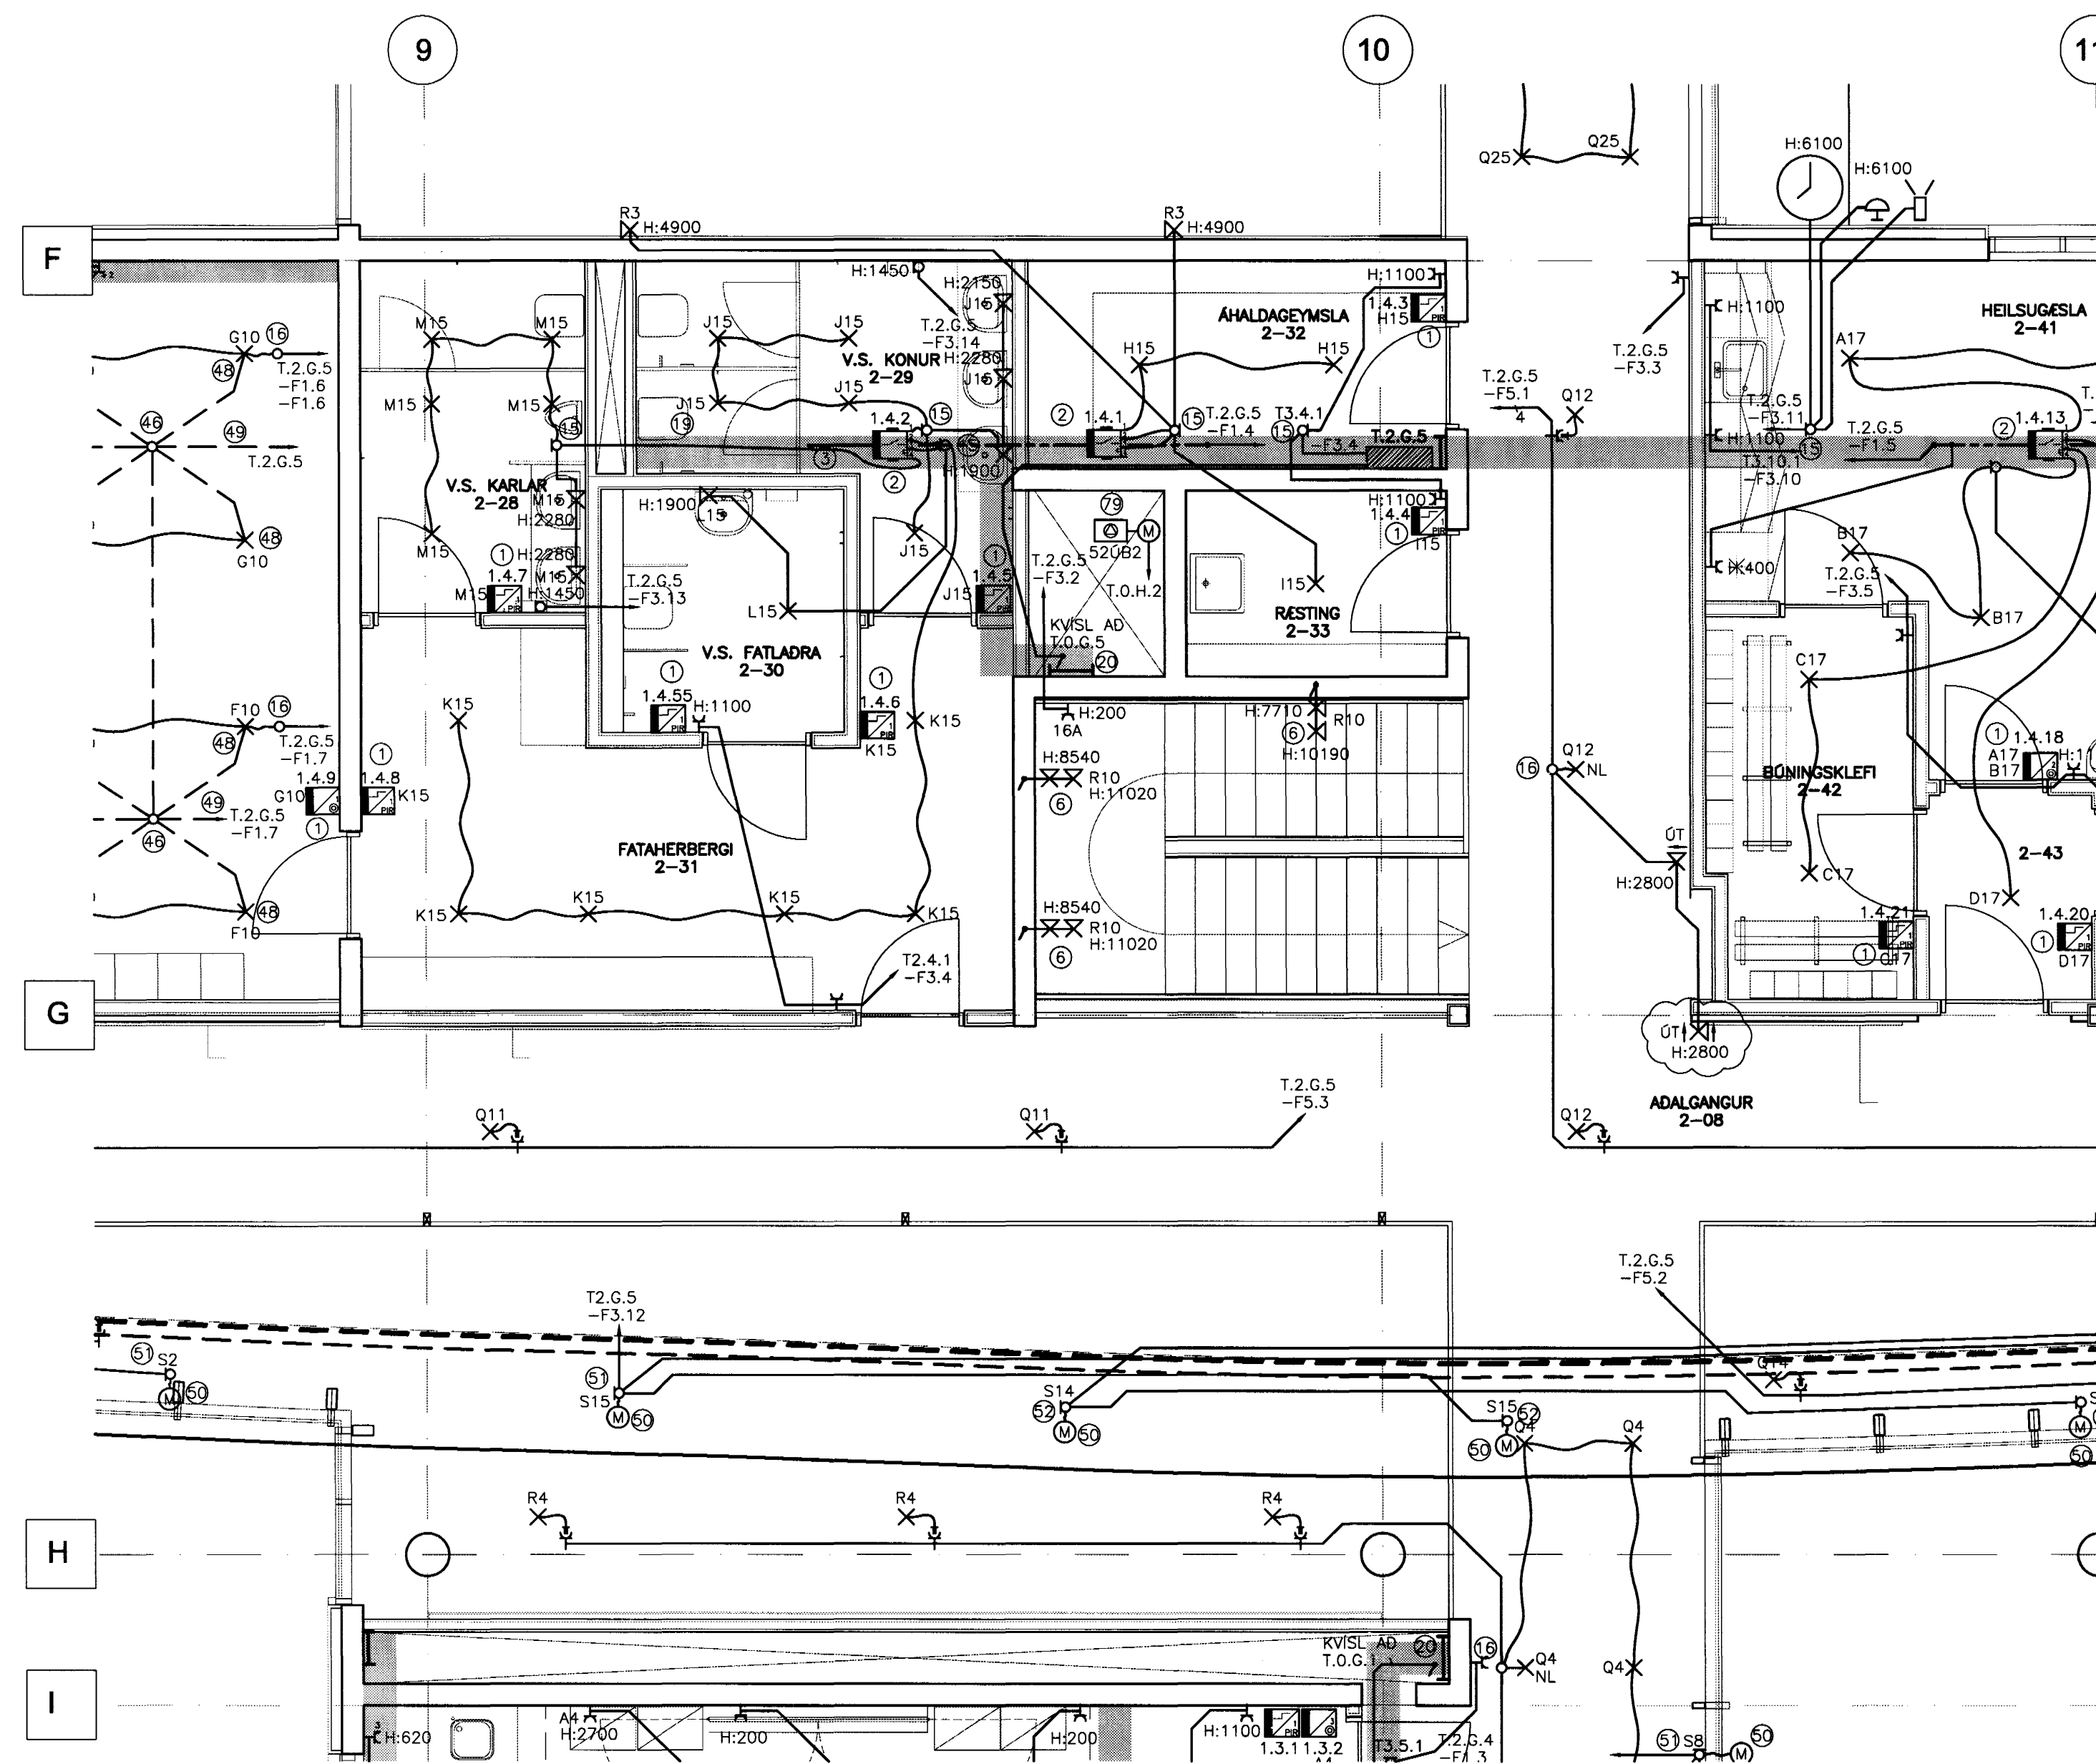

ATHUGASEMDIR OG SKÝRINGAR SJÁ TEIKNINGU B2-R0-VA-001
13/8/03 SE. 011070-5069

B	07.08.03	ÚT-LJÓŠ	JJ	LL
A	26.03.03	TÍMAS BREYTINGAR	JJ	LL
BR.	DAGS.	BREYTING	REKNI.	TEKNI.

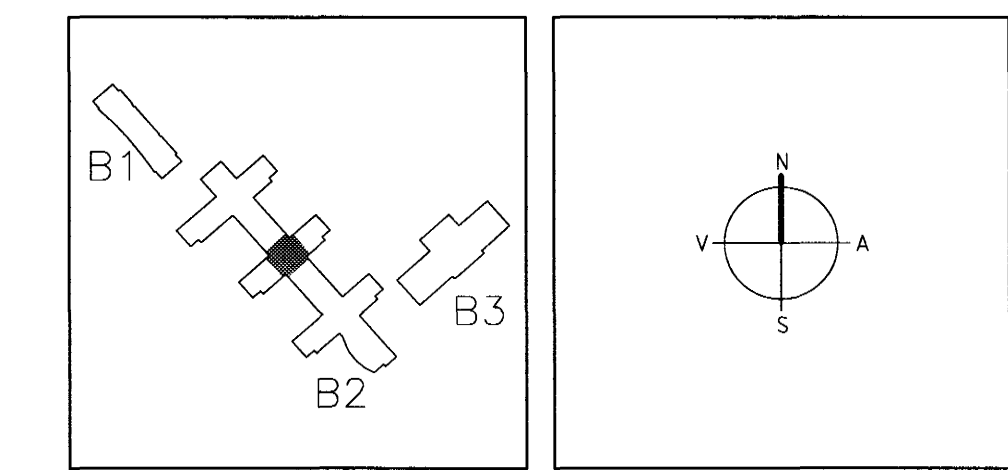

ARKITEKTAR
BERGSTAÐASTRÆTI 10, RVK
Sími: 551-1460, netfang: arkitekt@ishof.is

FINNUR BJÖRGVINSSON
HILMAR ÞÓR BJÖRNSSON
SIGRÍÐUR ÓLAFSDÓTTIR

LANDMÖTUN. NÝPPLAVÉLUR 4 - 220 KÓPÁVÖGUR - Sími: 554 8300 - FAX: 554 8301
BYGGINGAFLYTTINGAR
17 OKT. 2003

VSÓ RÁÐGJÖF
BORGARTÚN 20, 105 REYKJAVÍK, Sími: 585-9000, SMÁRÉF: 585-9010, NETFANG: vsor@vsu.is

SÓLVANGSVEGUR 4
LÆKJARSKÓLI

RAFORKLUMIRKI	HANNAÐ/TEKNI.	JJ/LL
LÖGSPENNA	ATH.	JJ/LL
GRUNNMYND 2. HÆÐ	SAMÞYKKT	JJ/LL
	KT.	110896-7788
SVARST. 1:50	REYKJAVÍK	19.07.2002
VERKFR.	TEKNI. NR.	BR.
00258	B2-R1-VG2-006	B