



GRUNNMYND 1.HÆÐ 1:50

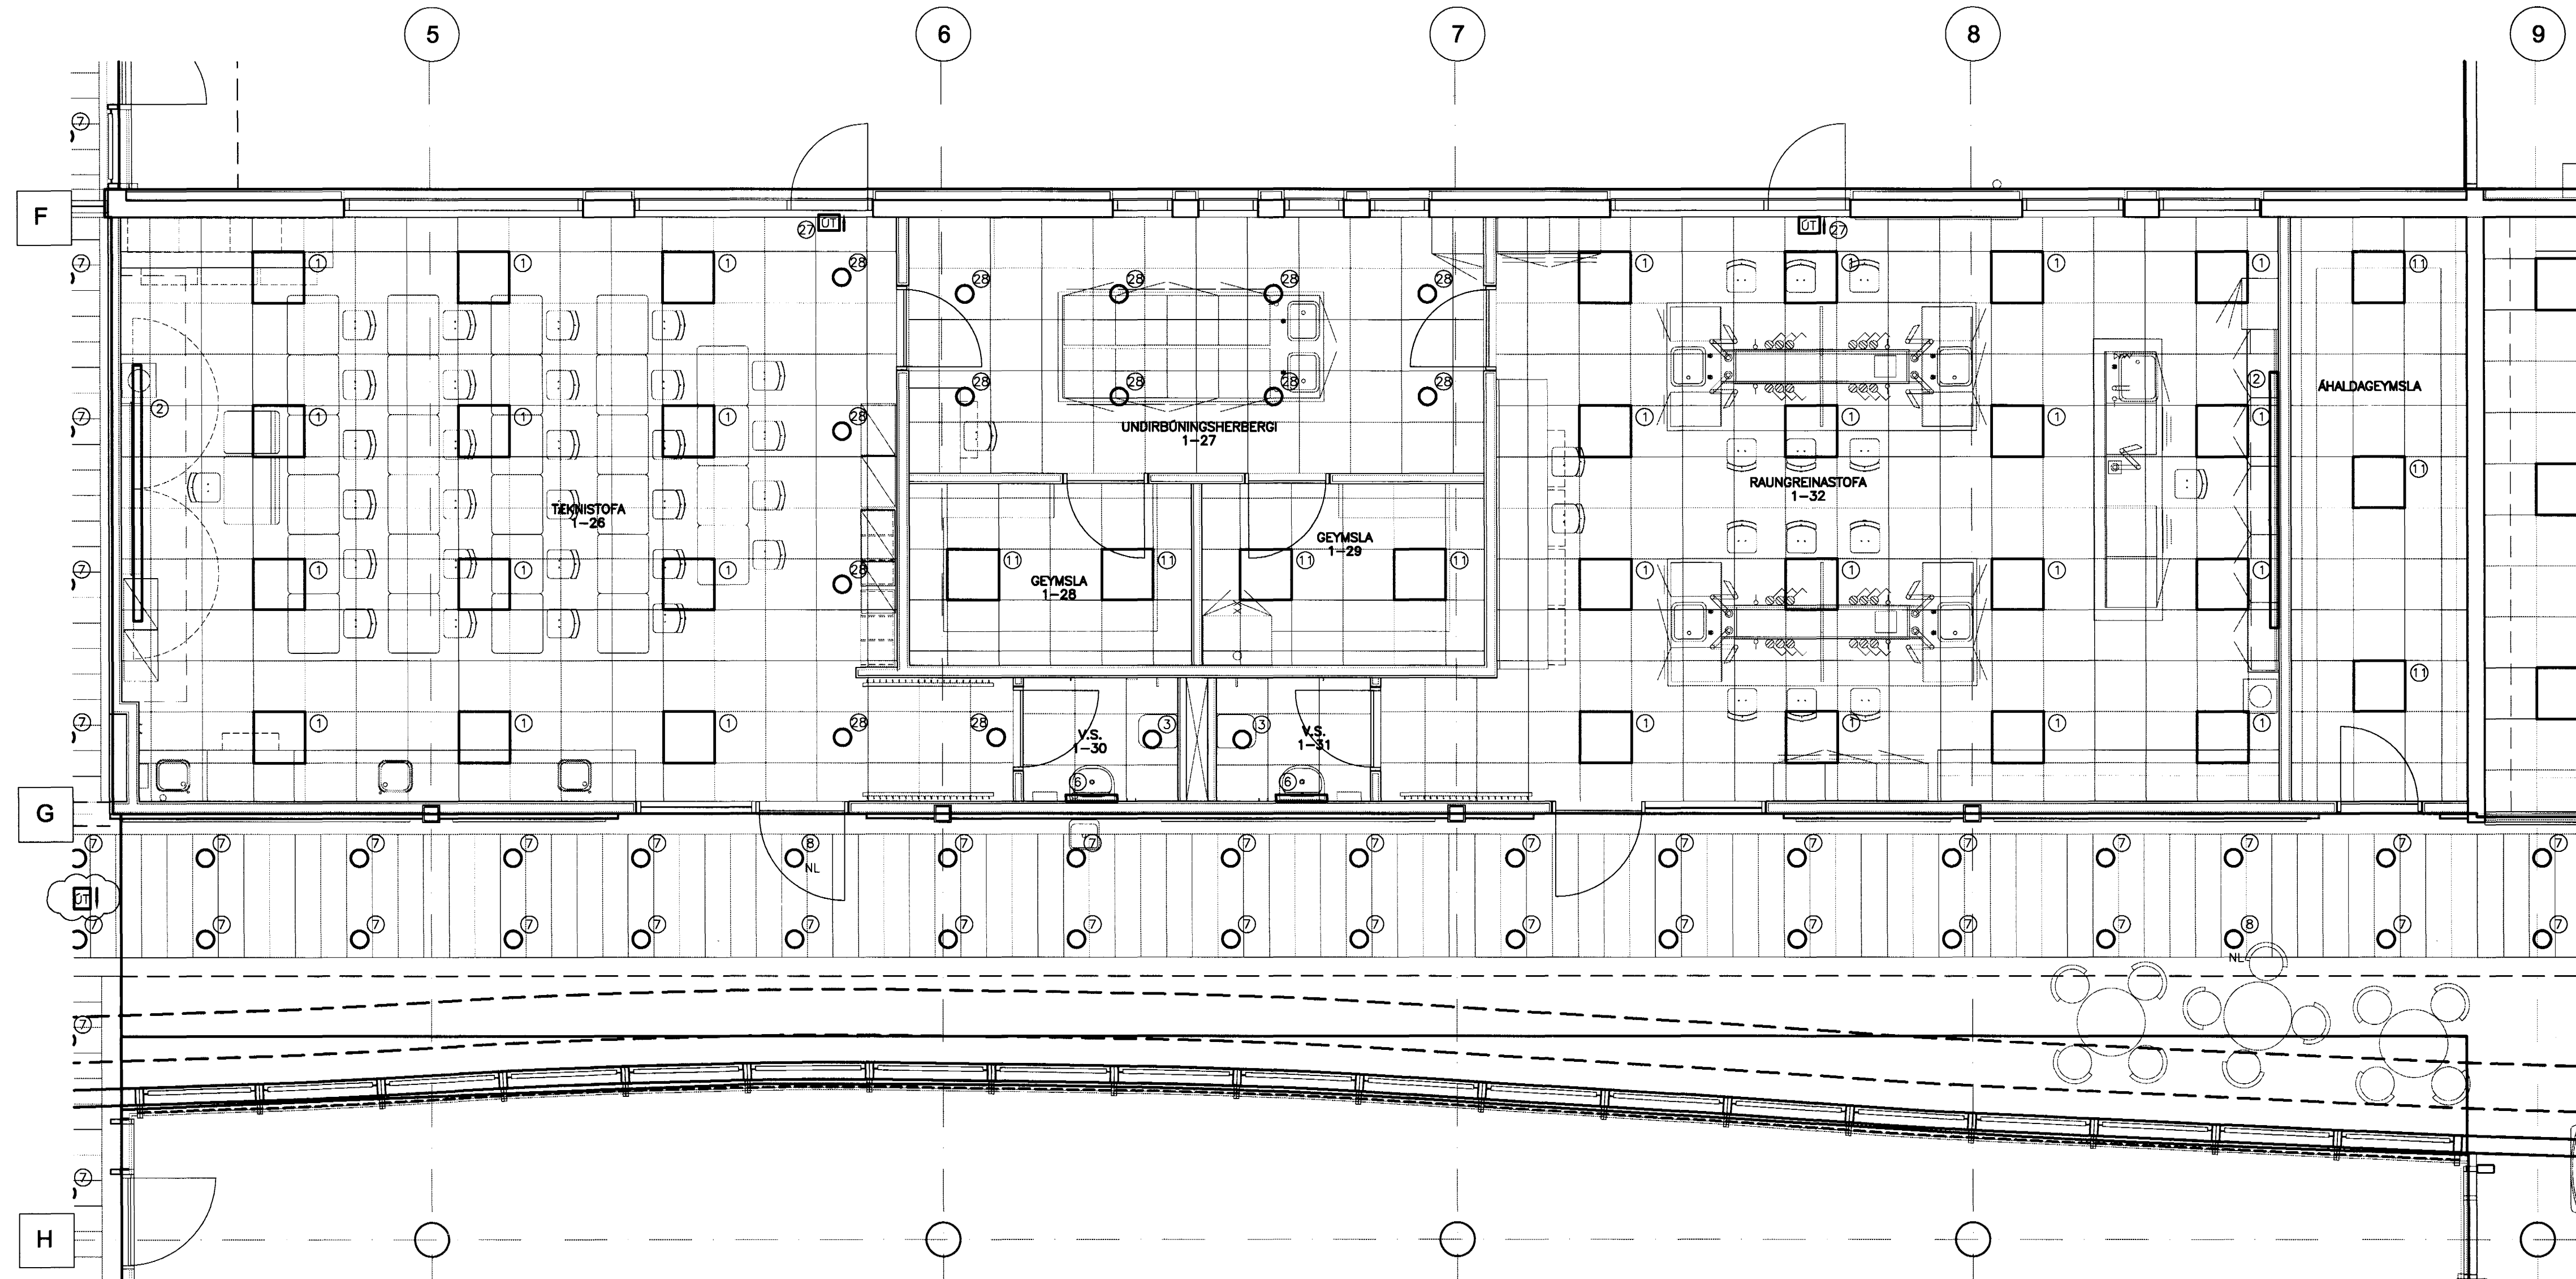

ATHUGASEMDIR OG SKÝRINGAR SJÁ TEIKNINGU B2-R0-VA-001
13/8/03 SC 011070-5060

B	07.08.03	0T-LJÓSS	JJ	LL
A	26.03.03	SAMRÆMING VÍD LOFTAFLÓN A GONGUM	JJ	LL
BR.	DAGS.	BREYTING	REIKN.	TEIKN.

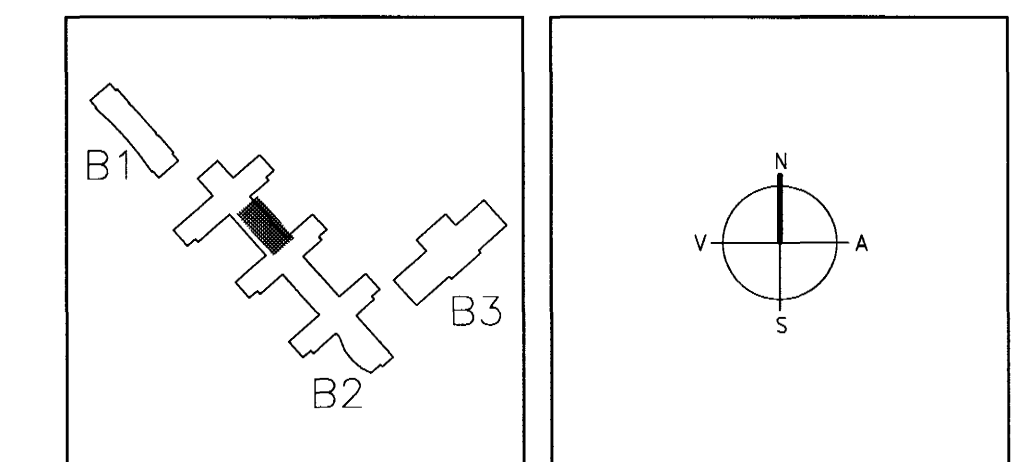

ARKITEKTAR
BERGSTASÁSTRÆTTI 10, RVK
Sími: 551-1460, netfang: arkitekt@ishot.is

FINNUR BJÖRGVINSSON
HILMAR ÞÓR BJÖRNSSON
SIGRÍÐUR ÓLAFSDÓTTIR
Samþykkt þann

LANDMÖTUN.
HAFNARVEIÐ 6 - 200 KÖPÁVOGUR - Sími: 554 8300 - Fax: 554 8301
EINAR E. SÆMUNDSEN
INGIBJÖRG KRISTJÁNSDÓTTIR
MARGRÉT SIGURDARDÓTTIR
Byggingafræðingur í Háskóla
F.h. Steingrjetur Halldórssón

17 OKT. 2003

VSÓ RÁÐGJÖF
BORGARTÚN 23, 105 REYKJAVÍK, Sími: 585-9000, Sími: 585-9010, Netfang: vs@vo.is

SÓLVANGSVEGUR 4
LÆKJARSKÓLI

RAFORKLVRKI
LAMPAPLAN
GRUNNMYND 1. HÆÐ

HANNAÐ/TEIKN. JJ/LL
ATH. S. S. S.
SAMÞYKKT

KT. 110886-7789
18.08.2002

SKVARI: 1:50
VERKFR. REYKJAVÍK
00258

TEIKN. NR. B2-R2-VG1-004
BR. B