



GRUNNMYND 1.HÆÐ 1:50

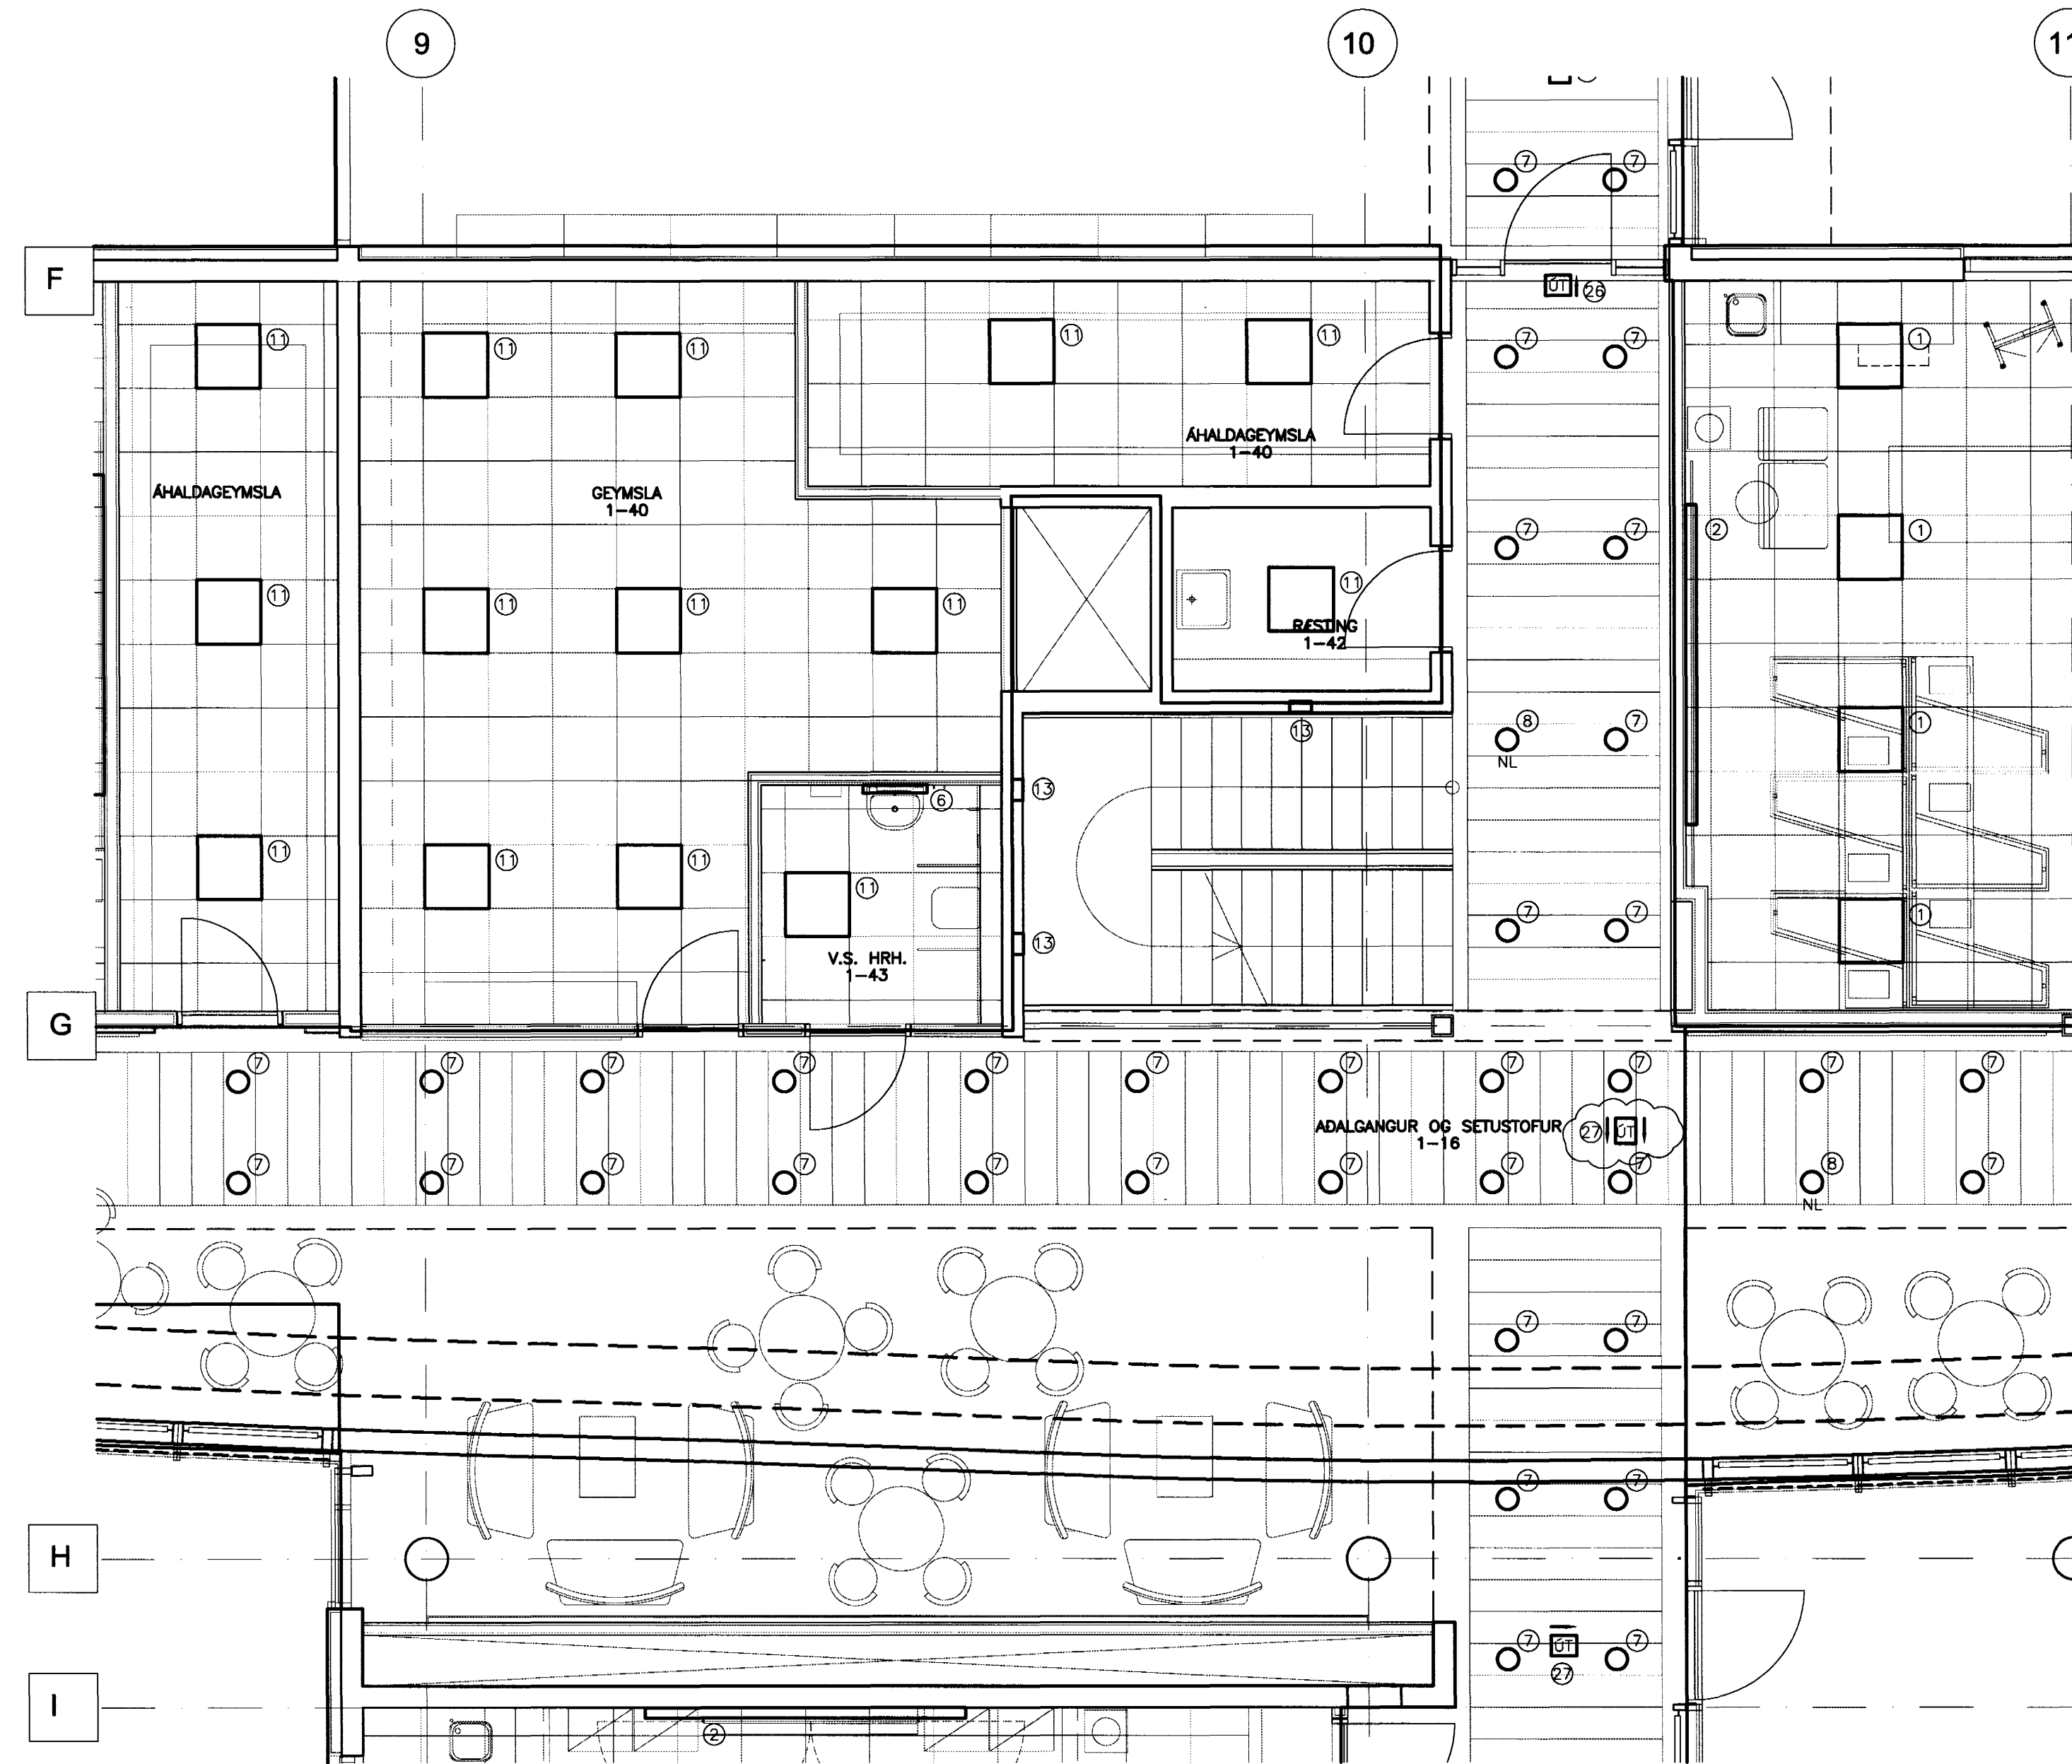

ATHUGASEMDIR OG SKÝRINGAR SJÁ TEIKNINGU B2-R0-VA-001

13/10/03 DC 011070-5069

B	07.08.03	ÓT-LÖS	JJ	LL
A	26.03.03	SAMRÆMING VÍÐ LOFTAFLÓN Á GÖNGUM	JJ	LL
BR.	DAGS.	BREYTING	REIKN.	TEIKN.

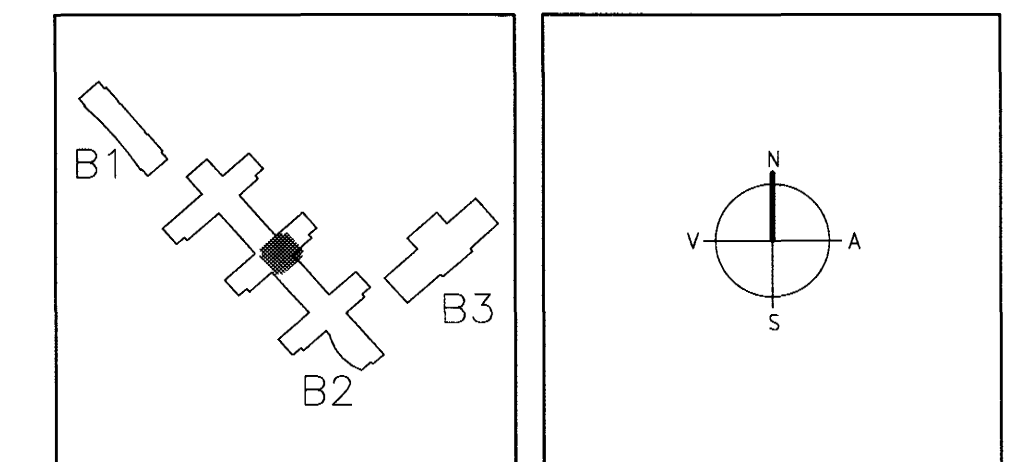

ARKITEKTAR FINNUR BJÖRGVINSSON
BERGSTADASTRÆTI 10, RVK HILMAR ÞÓR BJÖRNSSON
sími: 551-1460, netfang: arkitekt@isholf.is SIGRÍÐUR ÓLAFSDÓTTIR
sambærkt þánn

17 OKT. 2003
EINAR E. SÆMUNDSEN
INGIBJÖRG KRISTJÁNSDÓTTIR
MARGRÉT SIGURDARDÓTTIR
Einar E. Sæmundsen
Ingibjörg Kristjánsdóttir
Margrét Sigurðardóttir
Landmótun
NYPLAVEGUR 8 - 200 KÓPAVOGUR - Sími: 554 5300 - Fax: 554 5300 - Netfang: landmotun@landmotun.is

VSO RÁÐGJÖF
BORGHATTI 20, 105 REYKJAVÍK, Sími: 595-9000, Símaréfi: 595-9010, Netfang: vso@vso.is
SÓLVANGSVEGUR 4
LÆKJARSKÓLI

RAFOFKUMRKI	HANNAÐ/TEIKN.	JJ/LL
LAMPAPLAN	ATH. SK	
GRUNNMYND 1. HÆÐ	SAMÞRYKT	SK
KV. NR.	REYKJAVÍK	110506-7789
1:50	18.09.2002	
VERK NR.	TEIKN. NR.	BR.
00258	B2-R2-VG1-006	B