GRUNNMYND 1.HÆÐ 1:50

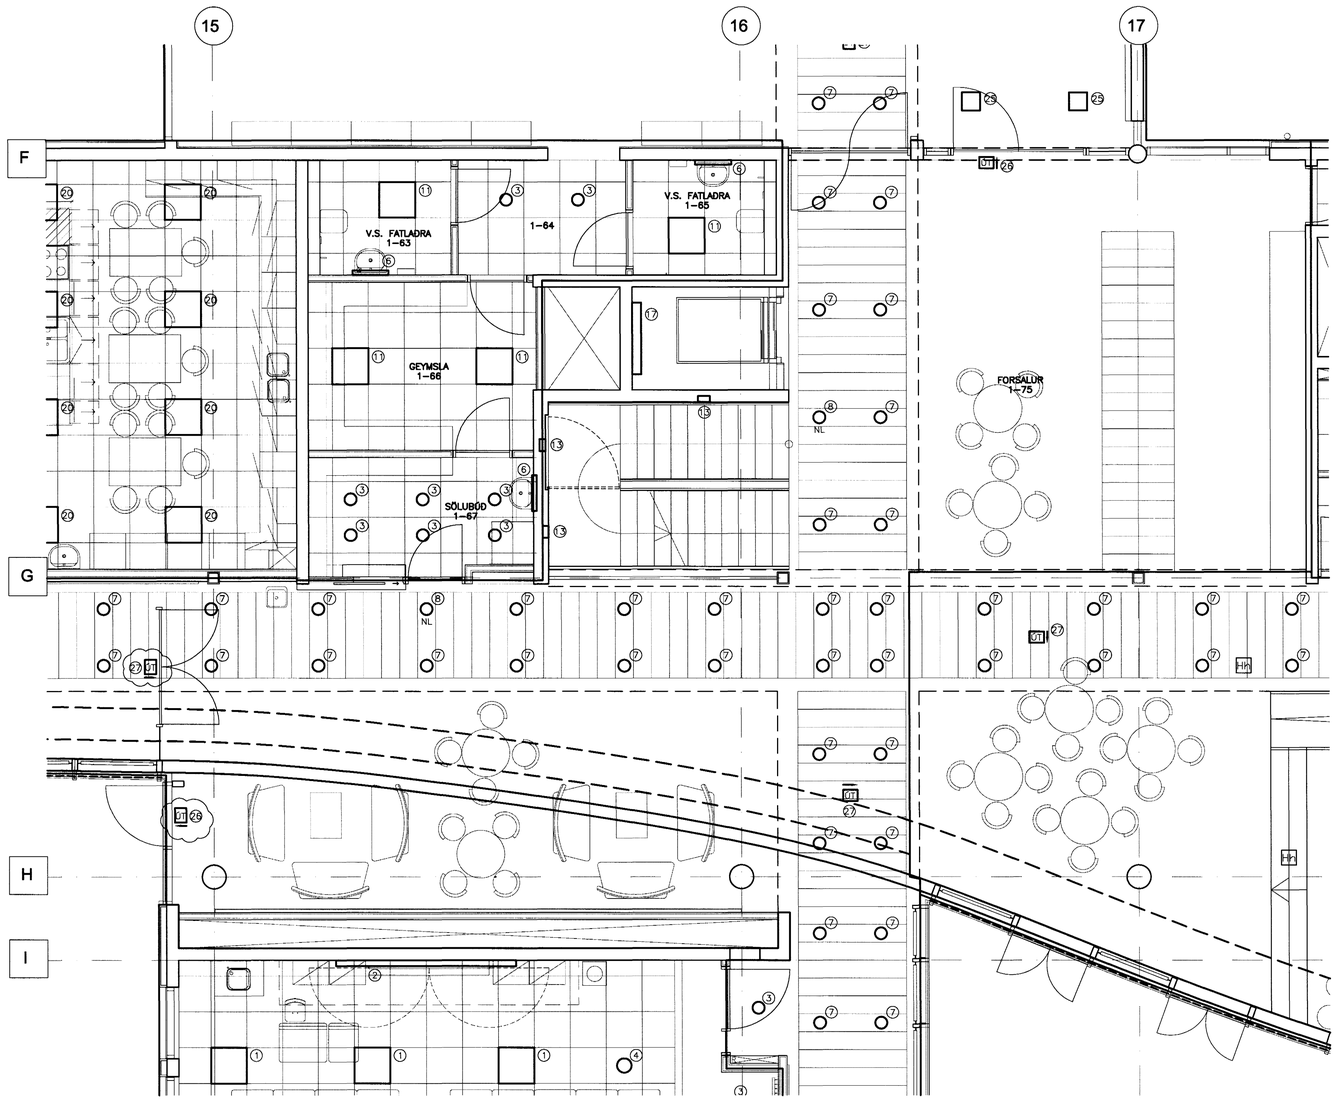

ATHUGASEMDIR OG SKÝRINGAR SJÁ TEIKNINGU B2-R0-VA-001

13/8/03 SC 071070-5063

BR.	DAGS.	BREYTING	REIKN.	TEIKN.
B	07.08.03	ÚT-LJÓS	JJ	LL
A	26.03.03	SAMRÆMING VIÐ LOFTAPLÖN Á GÖNGUM	JJ	LL

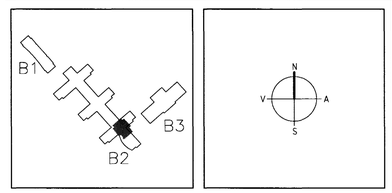

ARKITEKTAR
BERGSTAÐASTRÆTI 10, RVK.
sími:551-1460, netfang:arkitekt@isholf.is

FINNUR BJÖRGVINSSON
HILMAR ÞÓR BJÖRNSSON
SIGRÍÐUR ÓLAFSDÓTTIR

EINAR E. SÆMUNDSEN
INGIBJÖRG KRISTJÁNSDÓTTIR
MARGRÉT SIGURÐARDÓTTIR

LANDMÓTUN
NÝBÝLAVEGUR 6 - 200 KÓPAVOGUR - SÍMI: 554 5300 - FAX: 554 5301 - NETFANG: landmotun@landmotun.is

VSÓ RÁÐGJÖF
BORGARTÚNI 20, 105 REYKJAVÍK, SÍMI 585-9000, SÍMBRÉF 585-9010, NETFANG vso@vso.is

Sampykkt þann
17 OKT. 2003
Byggingafulltrúinn í Hafnarfirði
Ein Sigurbjartur Halldórsson

SÓLVANGSVEGUR 4
LÆKJARSKÓLI

RAFORKUVIRKI
LAMPAPLAN
GRUNNMYND 1. HÆÐ

HANNAÐ/TEIKN.	JJ/LL
ATH.	EH
SAMÞYKKT	SL
KT.	110856-7769
REYKJAVÍK	15.05.2002

KVARDI 1:50

VERKNR.	TEIKN. NR.	BR.
00258	B2-R2-VG1-010	B

S:\2000\00258\t\raf\fullnaðarhönnun\gildar_teikn\B2-R2-VG1-001_012