



GRUNNMYND 2.HÆÐ 1:50

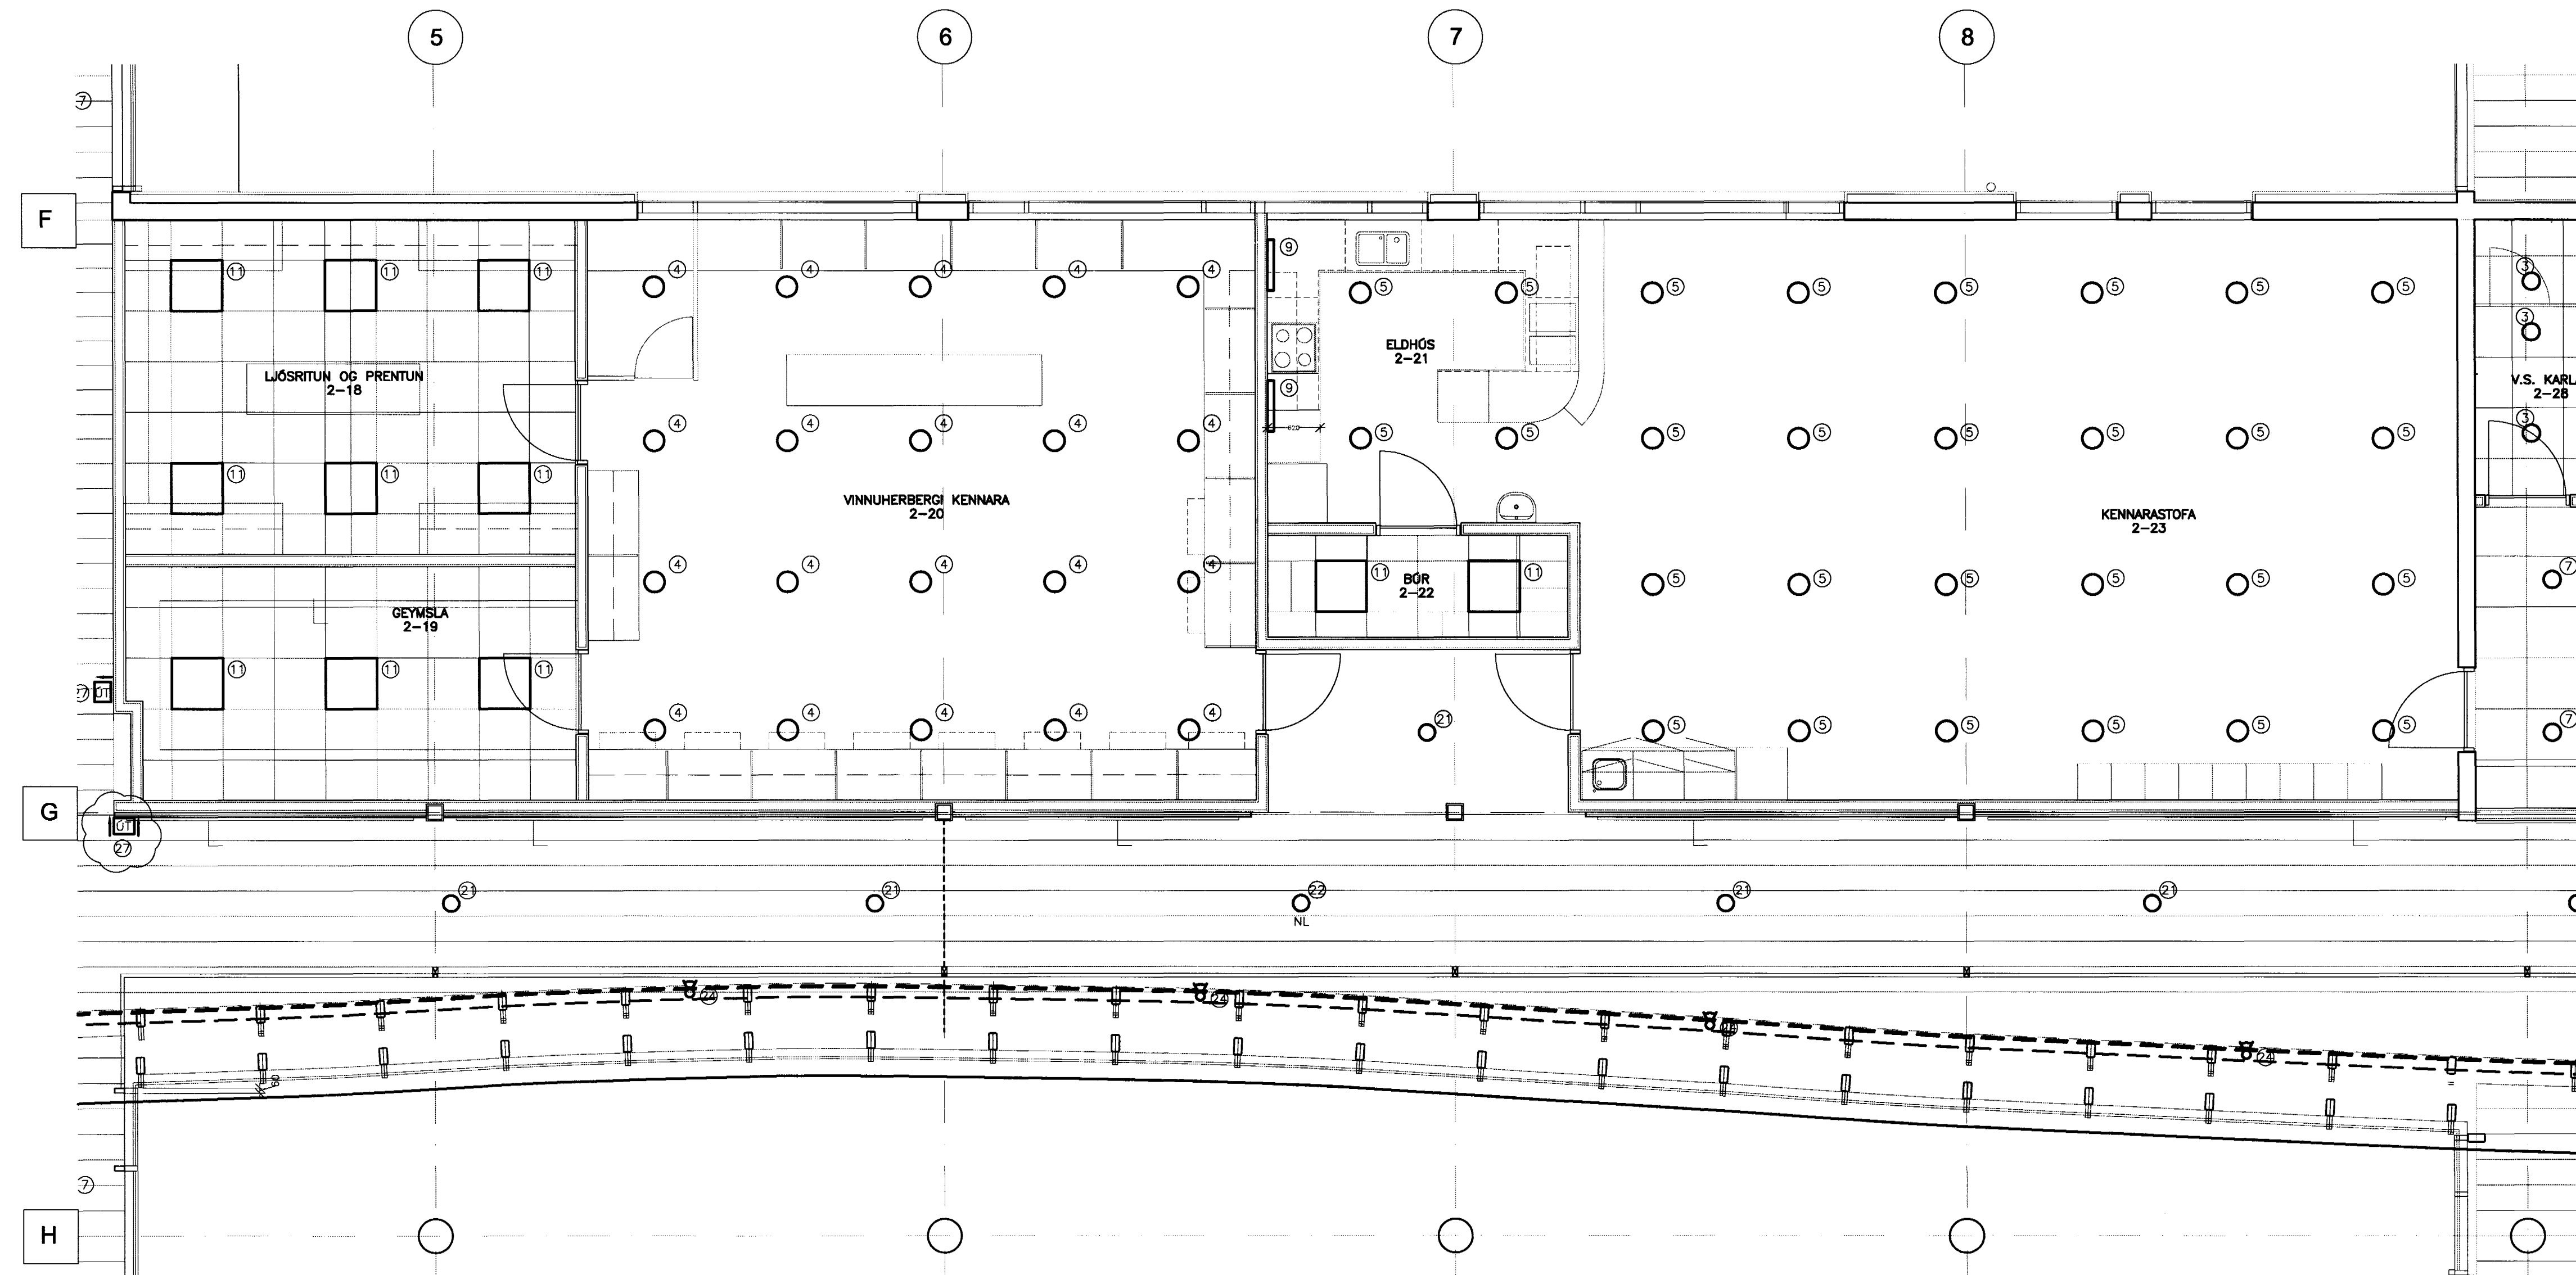

ATHUGASEMDIR OG SKÝRINGAR SJÁ TEIKNINGU B2-R0-VA-001

13/8/03 *OC 071070-5069*

B	07.08.03	0T-LJÓS	JJ	LL
A	26.03.03	SAMRÆMING VÍD LOFTAPLÓN Á GÖNGUM	JJ	LL
BR.	DAGS.	BREYTING	REIKN.	TEIKN.

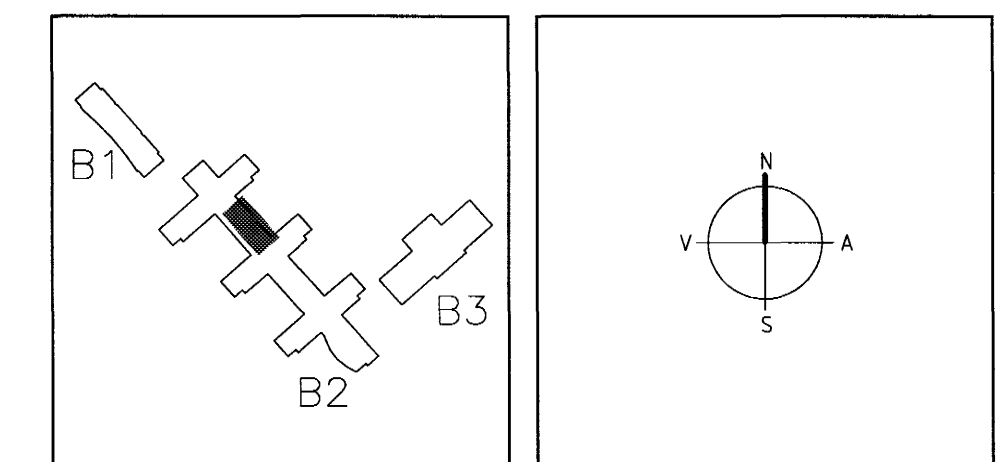

ARKITEKTAR FINNUR BJÖRGVINSSON
 BERGSTADASTRÆTI 10, RVK HILMAR ÞÓR BJÖRNSSON
 sími: 551-1460, netfang: arkitekt@ishoff.is SIGRÍÐUR ÓLAFSDÓTTIR

LANDMÖTUN. EINAR E. SÆMUNDSEN
 INGIBJÖRG KRISTJÁNSDÓTTIR
 MARGRÉT SIGURDARDÓTTIR
 NYRBLÁVAÐUR 6 - 200 KOPAVOGUR - Sími: 554 9300 - Fax: 554 1500

VSÓ RÁÐGJÖF
 BORGARTÚN 20, 105 REYKJAVÍK, Sími: 555-9000, Símbreyti: 555-9010, Netfang: vsor@vso.is
SÓLVANGSVEGUR 4
LÆKJARSKÓLI

RAFORKUMRKI	HANNAÐ/TEIKN.	JJ/LL
LAMPAPLAN	ATH.	5/8
GRUNNMYND 2. HÆÐ	SAMÞYKKT	<i>Su</i>
SKVARI	KT.	110896-7789
1:50	REYKJAVÍK	18.07.2002
VEÐJAF.	TEIKN. NR.	BR.
00258	B2-R2-VG2-004	B