



GRUNNMYND 2.HÆÐ 1:50

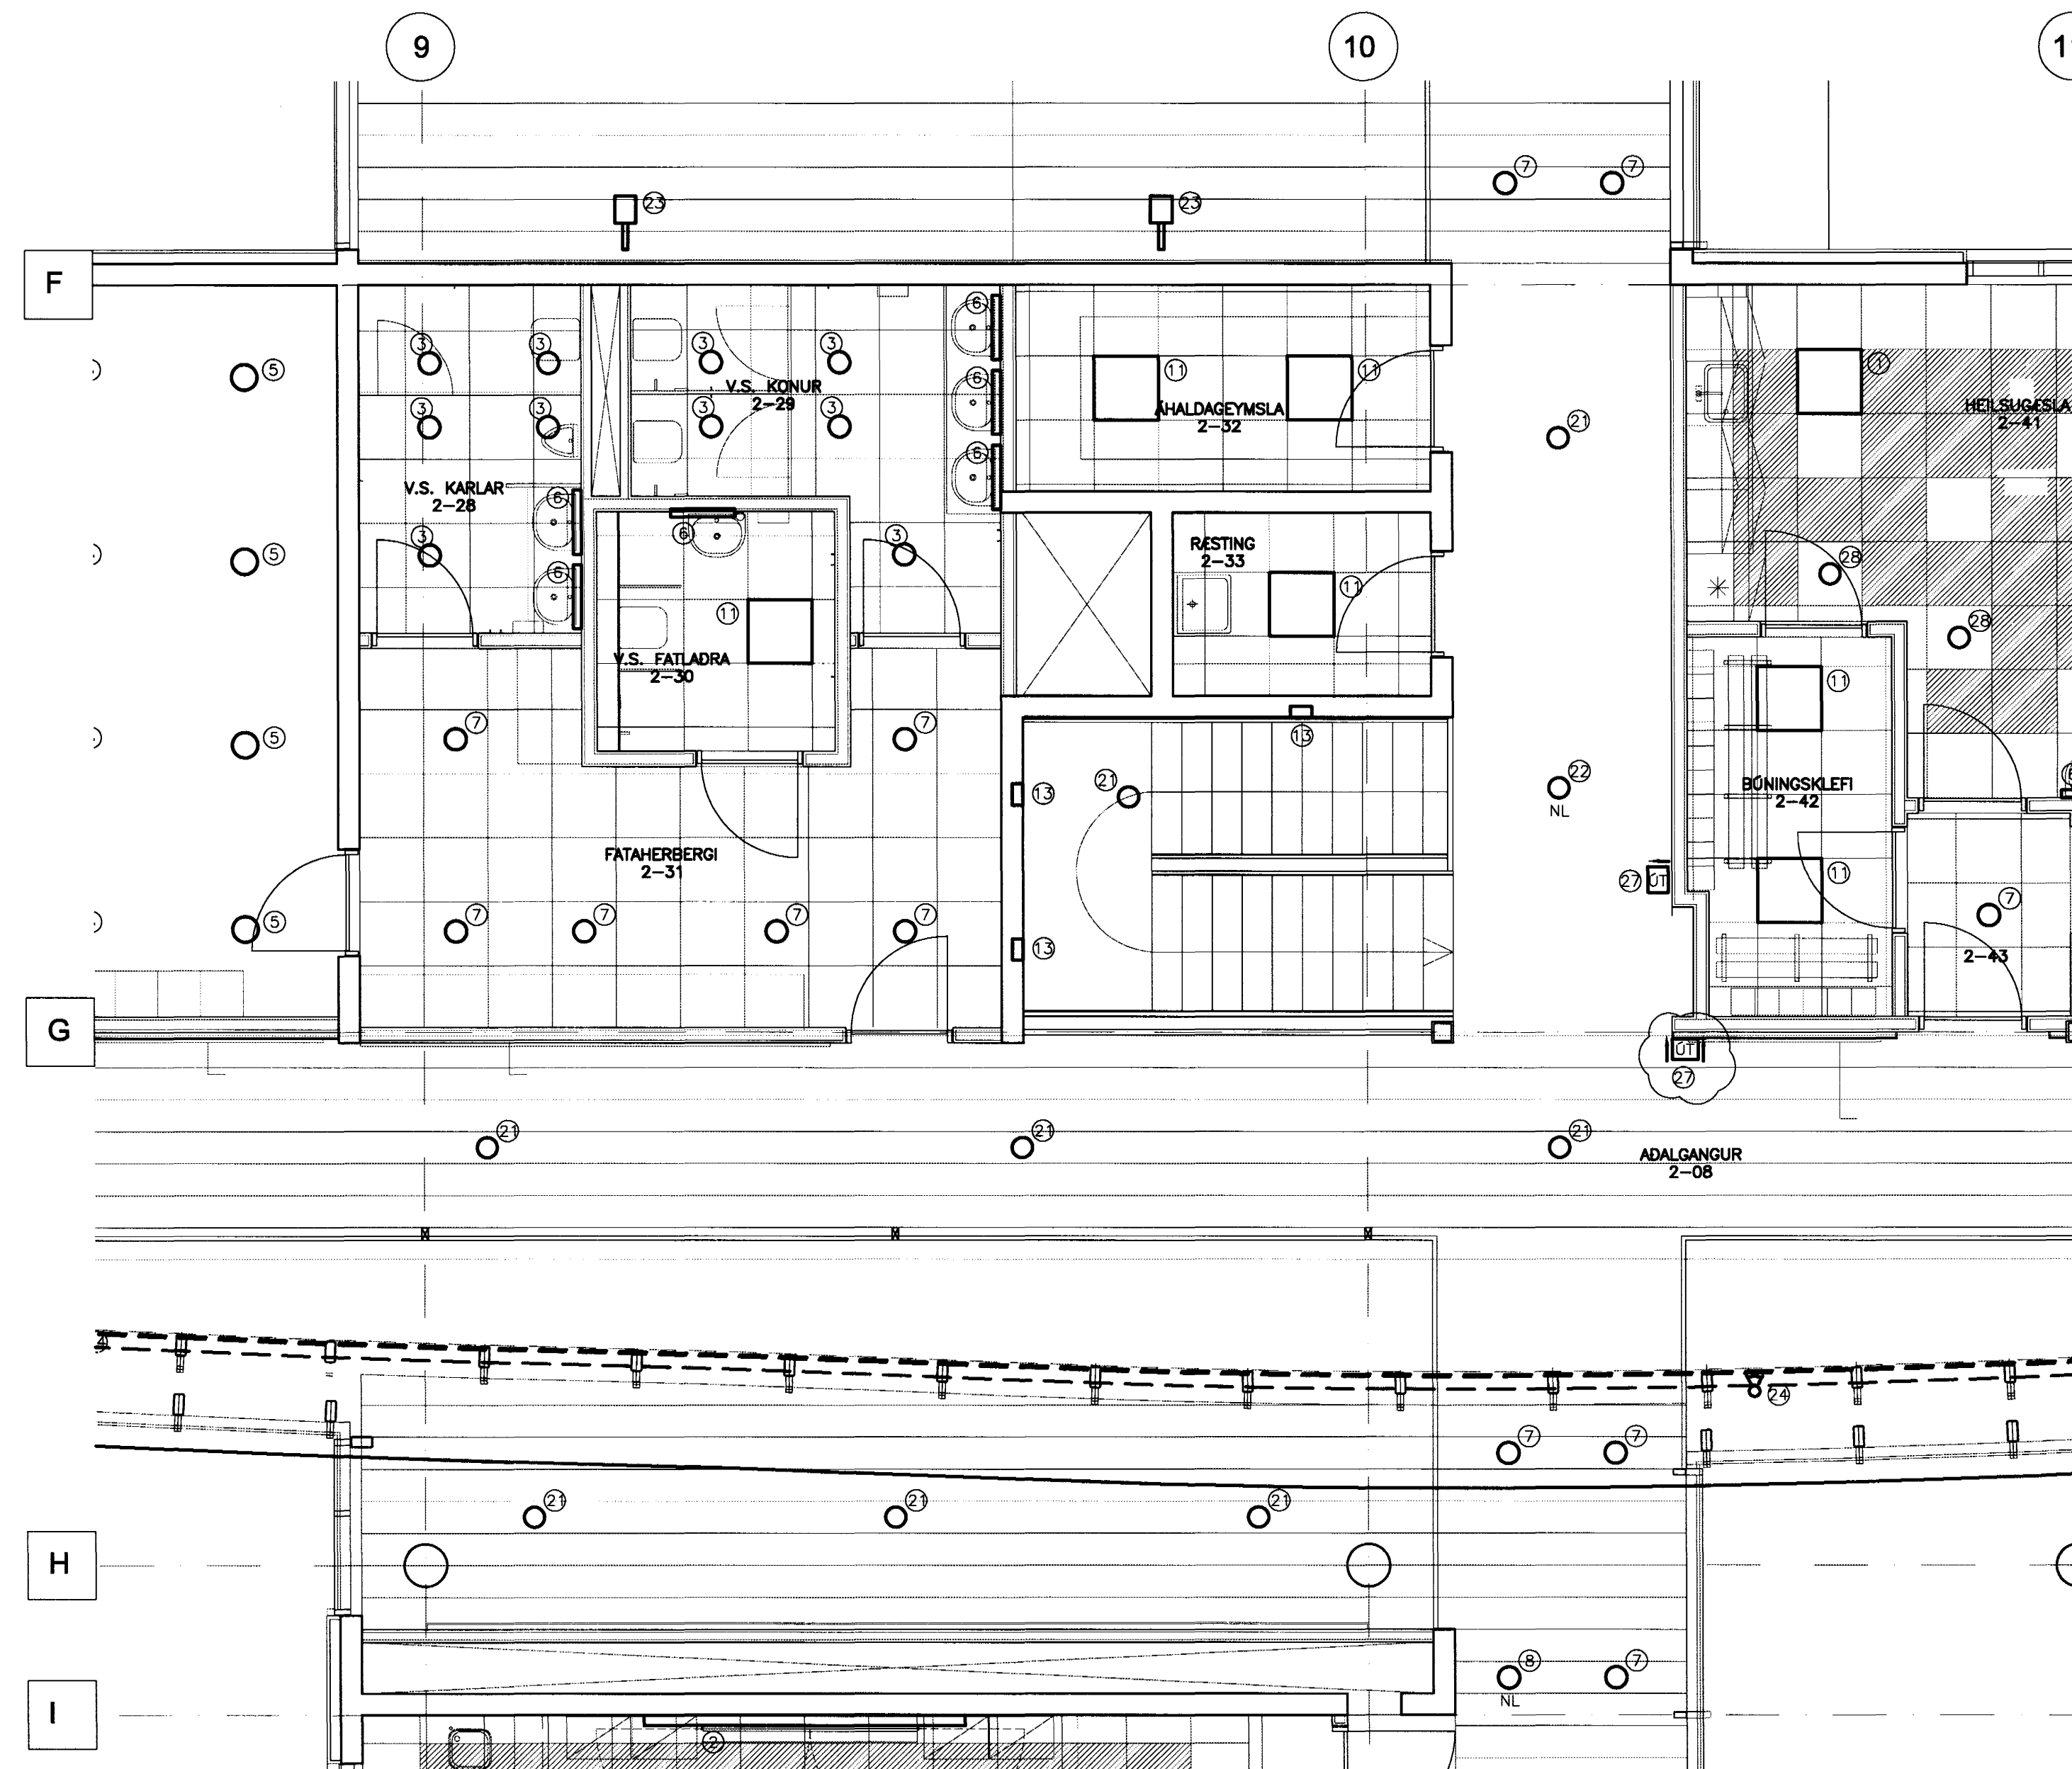

ATHUGASEMDIR OG SKÝRINGAR SJÁ TEIKNINGU B2-R0-VA-001  
13/8/03 SC 011070-5067

B	07.08.03	01-LJÓG		JJ	LL
A	26.03.03	SAFRÆMING VÍÐ LOFTAPLÓN A GÖNGUM		JJ	LL
BR.	DAGS.	BREYTING		REIKN.	TEIKN.

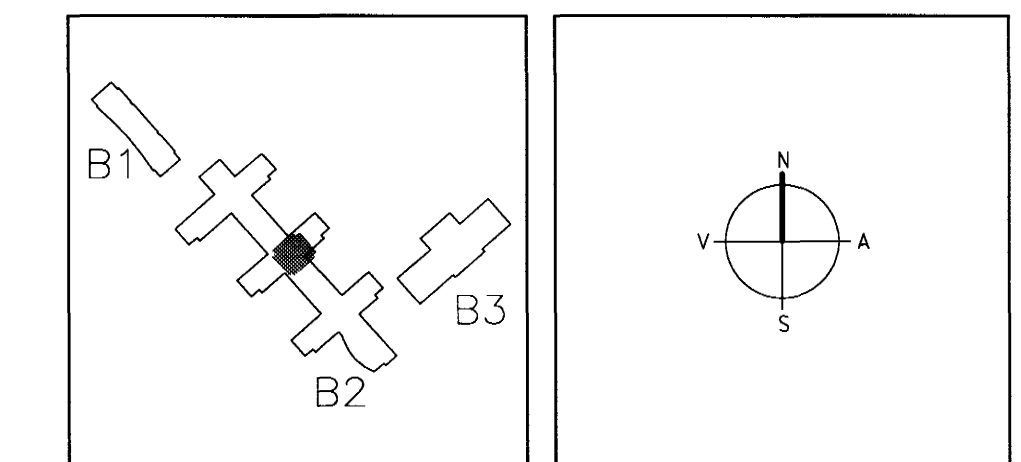

**ARKITEKTAR**  
BERGSTADASTRÆTI 10, RVK.  
Sími: 551-1460, netfang: arkitekt@ishoff.is

**FINNUR BJÖRGVINSSON**  
**HILMAR ÞÓR BJÖRNSSON**  
**SIGRÍÐUR ÓLAFSDÓTTIR**

**LANDMÖTUN.** EINAR E. SÆMUNDSEN  
INGIBJÖRG KRISTJÁNSDÓTTIR  
MARGRÉT SIGURDARDÓTTIR

Samþykkt þann 17. OKT. 2003  
Byggingarstjórnir  
F.h. Sigurbjartur Halldórsson

**VSÓ RÁÐGJÖF**  
BORGARTÚN 20, 105 REYKJAVÍK, Sími 525-9000, Símafaxi 525-9010, Netfang vso@vso.is

**SÓLVANGSVEGUR 4**  
**LÆKJARSKÓLI**

RAFORKUVIRKI LAMPAPLAN GRUNNMYND 2. HÆÐ	HANNAÐ/TEIKN. ATH. EJS SAMÞYKKT KT. SCS	JJ/LL 110899-7789 18.07.2002
SKAÐI: 1:50 VERÐUR:	TEIKN. NR. REYKJAVÍK	BR. 18.07.2002
00258	B2-R2-VG2-006	B