


RÚMMYND 1:50

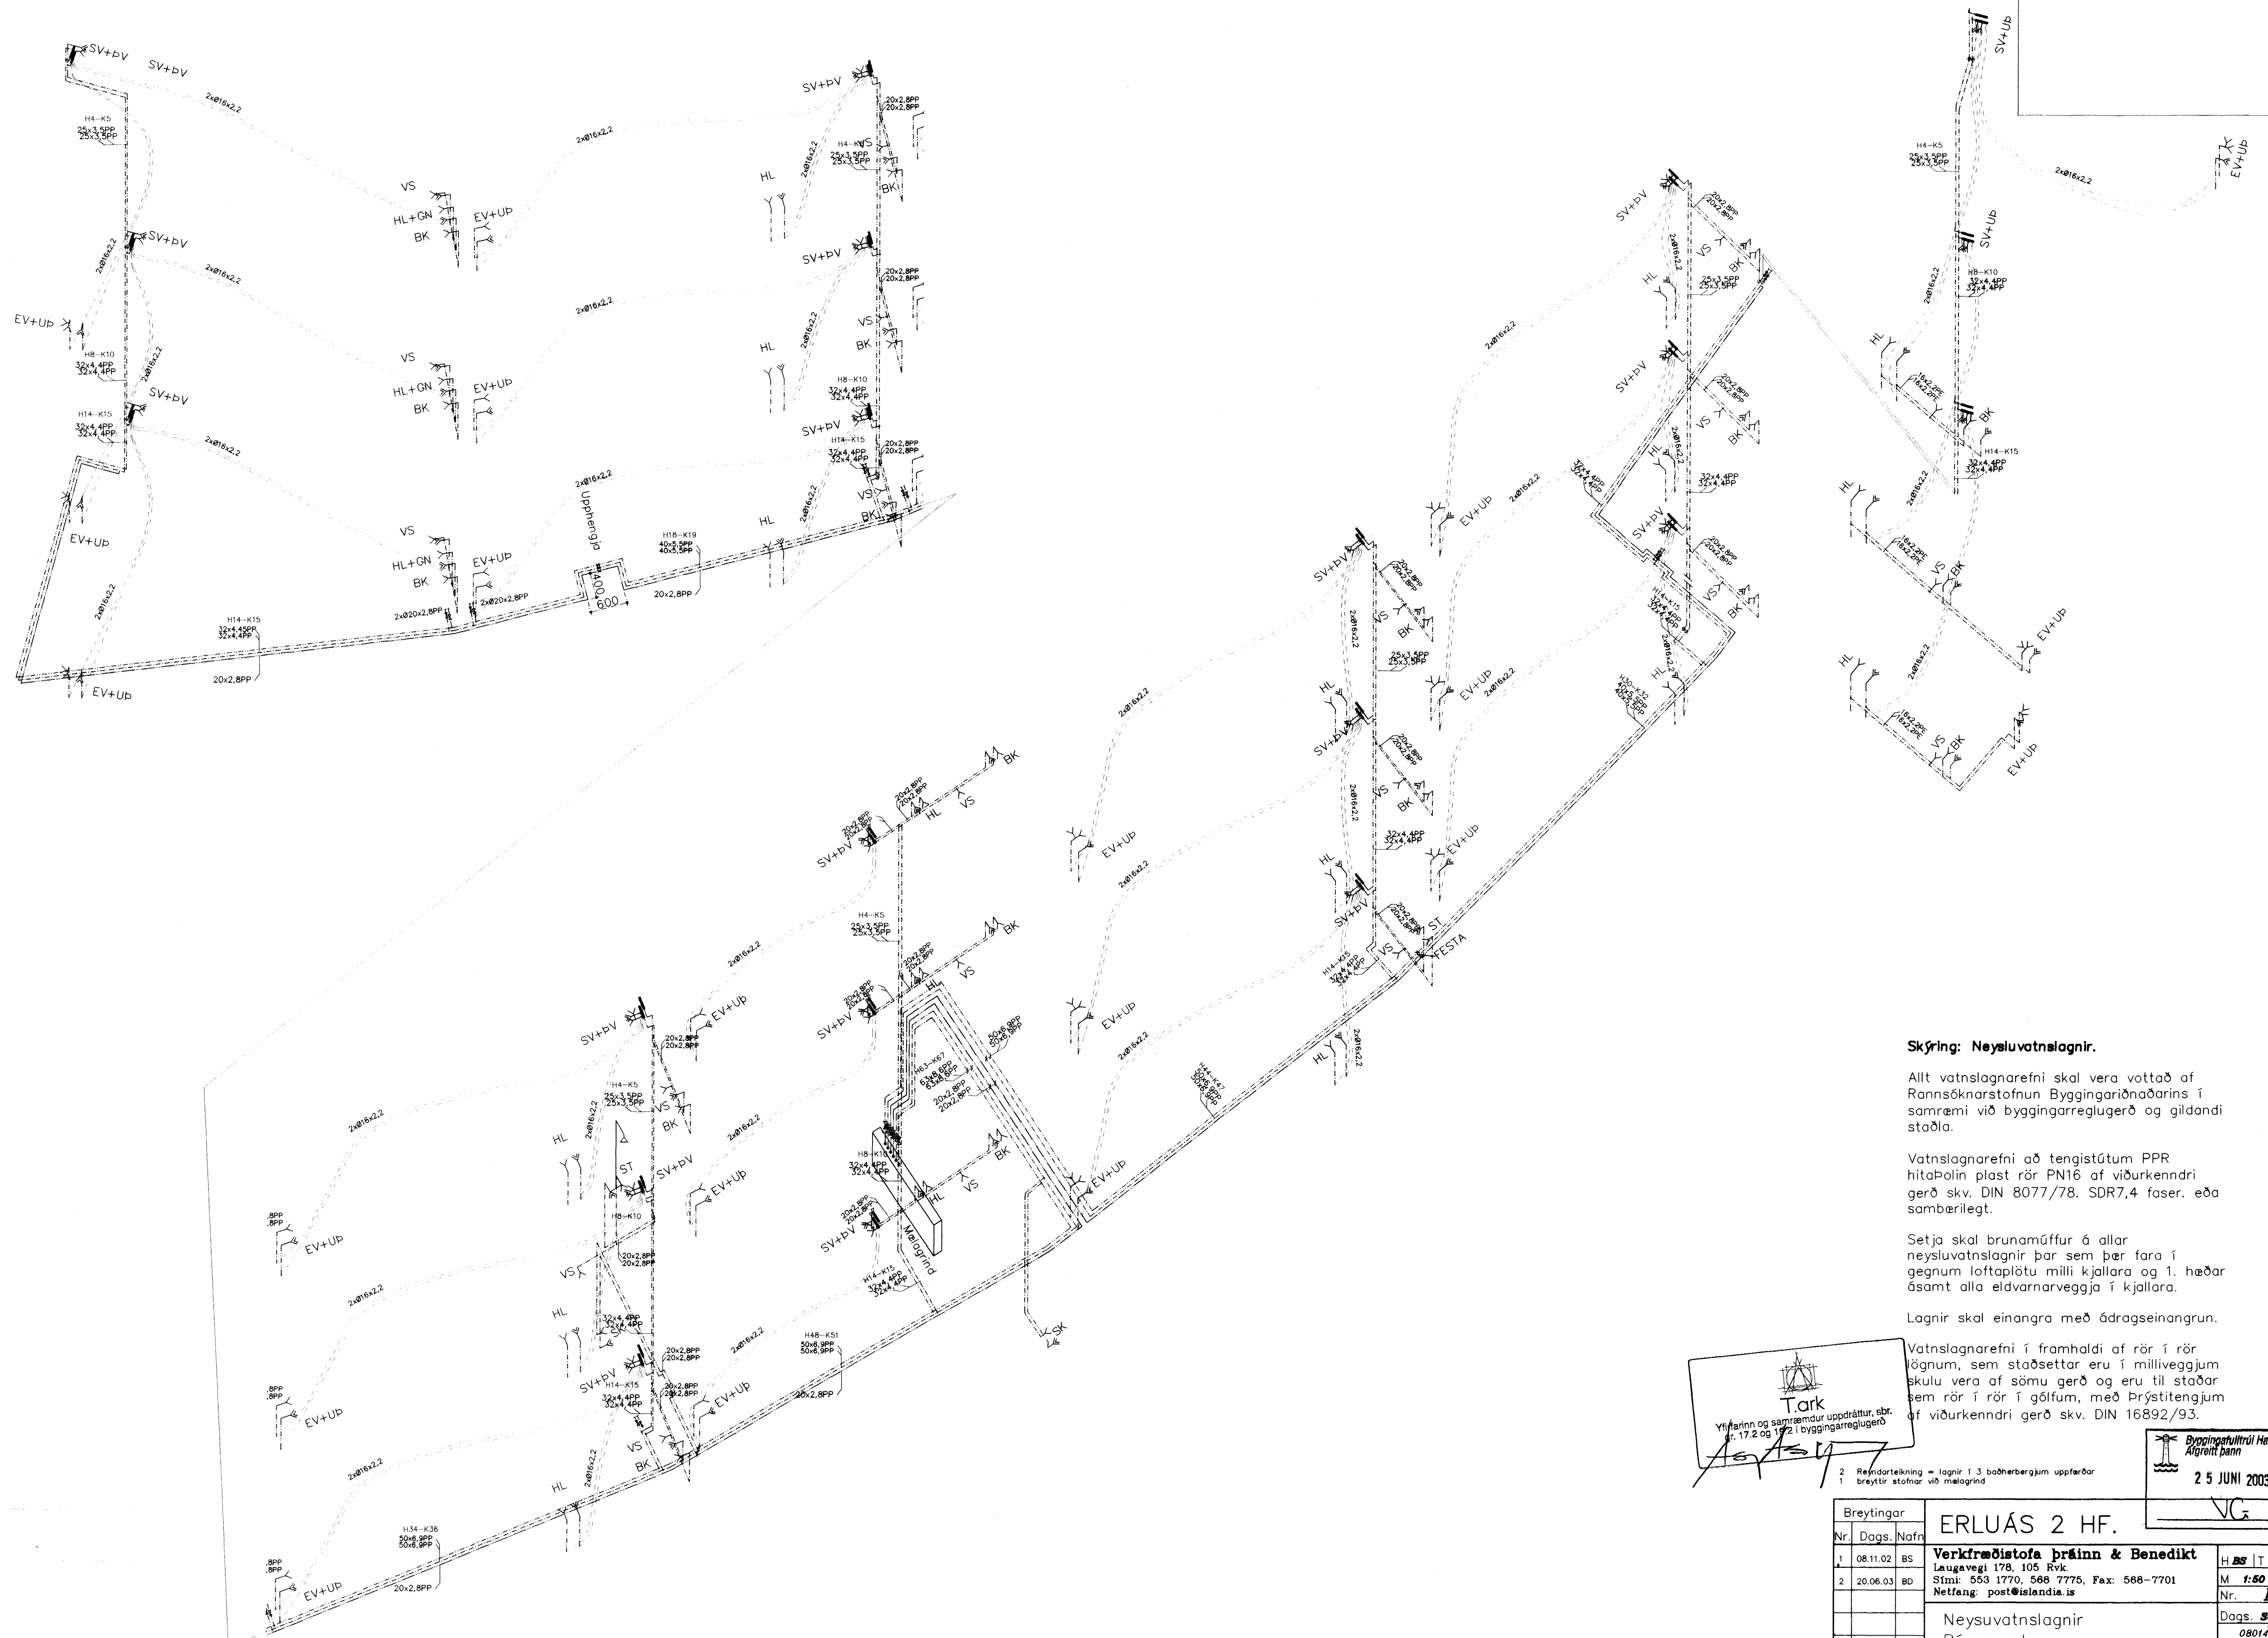

Skýring: Neysluvatnslagnir.

Allt vatnslagnarefni skal vera vottað af Rannsóknarstofnun Byggingariðnaðarins í samræmi við byggingarreglugerð og gildandi stöðla.

Vatnslagnarefni að tengistútum PPR hitabolin plast rör PN16 af viðurkenndri gerð skv. DIN 8077/78. SDR7,4 fasar. eða sambærilegt.

Setja skal brunamúffur á allar neysluvatnslagnir þar sem þær fara í gegnum loftaplötu milli kjallara og 1. hæðar ásamt alla eldvarnarveggja í kjallara.

Lagnir skal einangra með ádragseinangrun.

Vatnslagnarefni í framhaldi af rör í rör lögnum, sem staðsettar eru í milliveggjum skulu vera af sömu gerð og eru til staðar þem rör í rör í gólfum, með Þrýstingjum af viðurkenndri gerð skv. DIN 16892/93.

Tark
 Yfirinn og samræmdur uppdráttur, sbr. 17.2 og 17.3 í byggingarreglugerð

2 Reindartekning = lagnir í 3 bótherbergjum uppferðar
 1 Breytir stofnar við málgrind

Byggingatillitri Helmarfjarðar
 Angreitt þann
 25 JUNI 2003

Breytingar		ERLUÁS 2 HF.	
Nr.	Dags. Nafn		
1	08.11.02 BS	Verkfræðistofa Þráinn & Benedikt Laugavegi 178, 105 Rvk Sími: 563 1770, 568 7775, Fax: 568-7701 Netfang: post@islandia.is	H BS T BD S
2	20.06.03 BD		M 1:50
		Neysluvatnslagnir	Nr. PN01
		Rúmmynd	Dags. Sept 02
			080149-3609