


RÚMMYND 1:50

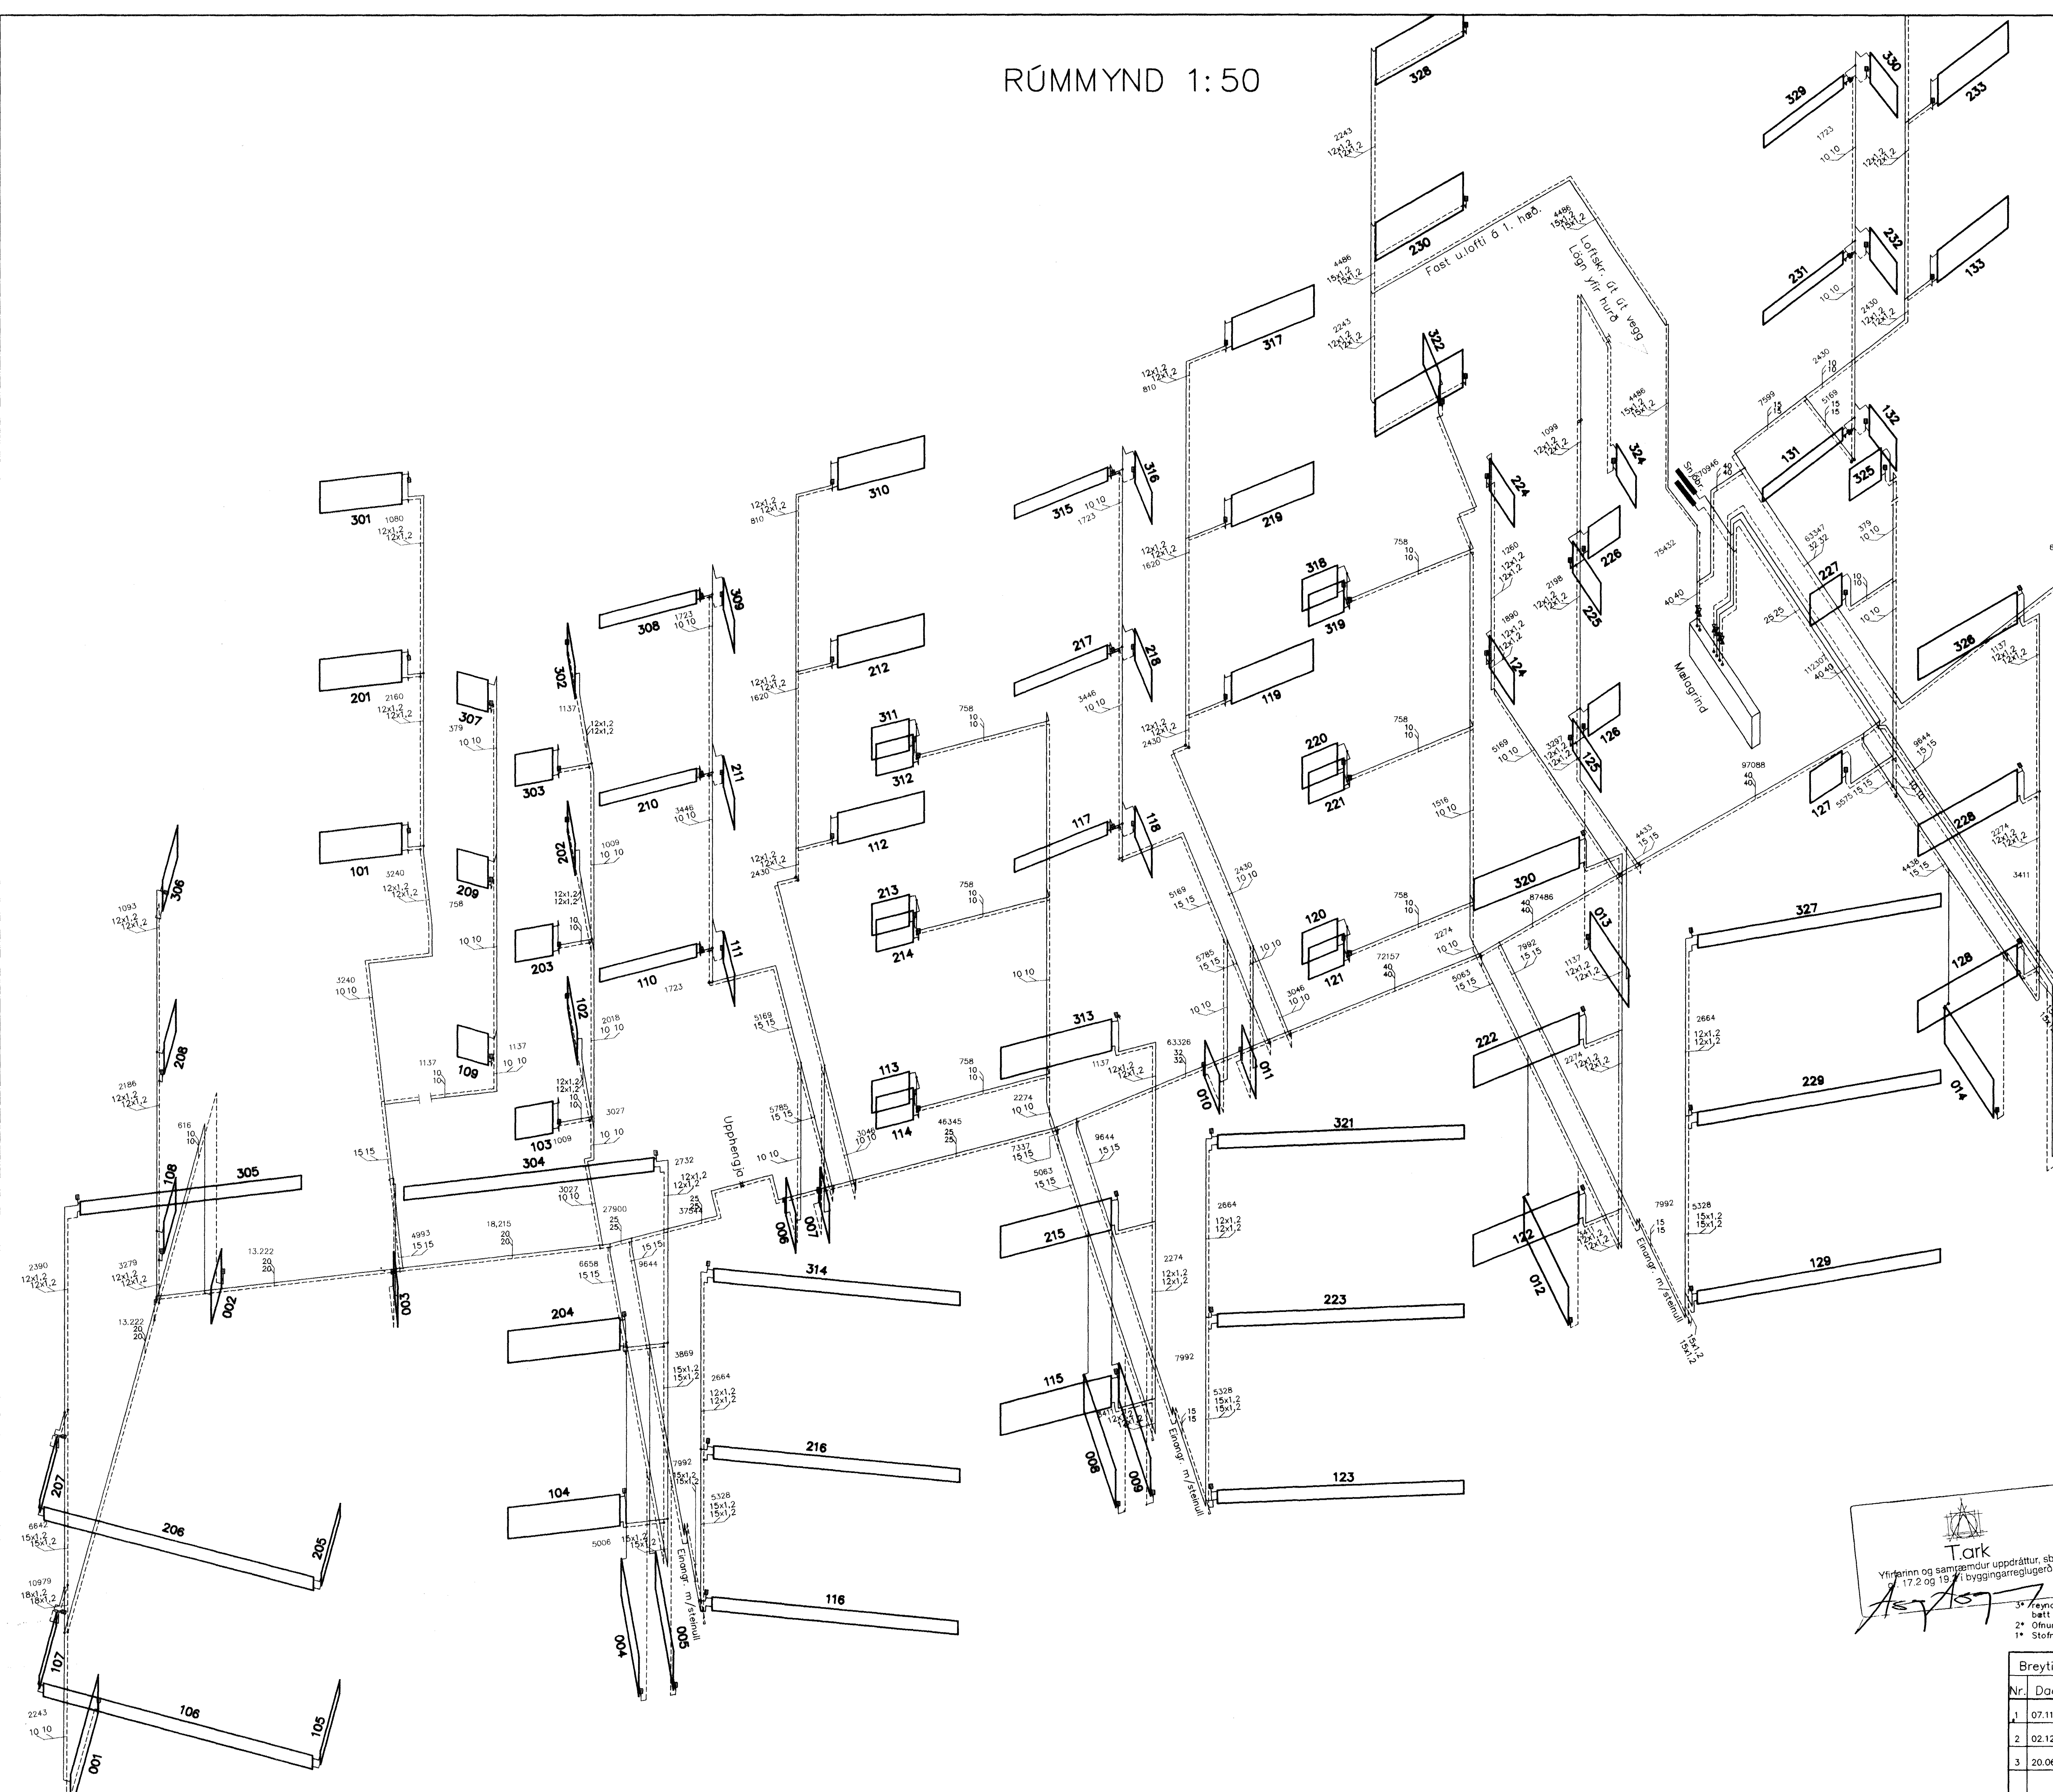

Skýring: Hitalagnir.

Allt efni í hitalagnir skal vera vottað af Rannsóknarstofnun Byggingariðaðarins í samræmi við byggingarreglugerð og gildandi staðla.

Lagnir í kjallara og huldar lagnir í stokkum og léttum veggjum skulu vera skráfuð svört stálror skv. DIN 2440.

Stofnlagnir í kjallara einangrist með glerullarhólkum, en lagnir í léttum milliveggjum og lagnastokkum einangrist með víðurkenndri ádragseinangrun. Sýnilegar lagnir á hæðum einangrist ekki.

Sýnilegar lagnir á hæðum "svört" Þrýstingja stálror af víðurkenndri gerð skv. DIN 2394 með Polypropylen einangrunarkápu frá verksmíðju.

Ofnar skulu vera vottaðir af Rannsóknarstofnun Byggingariðaðarins í samræmi við IST EN-442

A ofna komi Heimeier ofnlokar skv. ofnaskrá og rúmmynd.

A mælagrind komi AVP 32 þrýstijarni og 2 stk AVDA 25 mótvegislokar.

Tark
Yfirann og samræmdur uppdráttur, sbr. 17.2 og 18.4 byggingarreglugerð

3* Freyðartekning = Ofn 022 og 323 felldir út, ofnar 143, 245, 251, þátt inni stofnum fyrir sjóbræðlu
2* Öllum í sveithærborgum inn-í-búða breytt- sjá ómásk
1* Stofnar frá mælagrind, Stofnar að stofnum

Breytingar		ERLUÁS 2 HF.		2-5 JUNÍ 2005	
Nr.	Dags.	Nafn			
1	07.11.02	BS	Verkfræðistofa Þráinn & Benedikt Laugavegi 178, 105 Rvk. Sími: 553 1770, 568 7775, Fax: 568-7701 Netfang: post@islandia.is	H BS	IT BS
2	02.12.02	BS		M	1:50
3	20.06.03	BS	Hitalagnir Rúmmynd	Nr.	PH02
				Dags.	Sept 02
					080149-3609