


YFIRLITSMYND 1:75

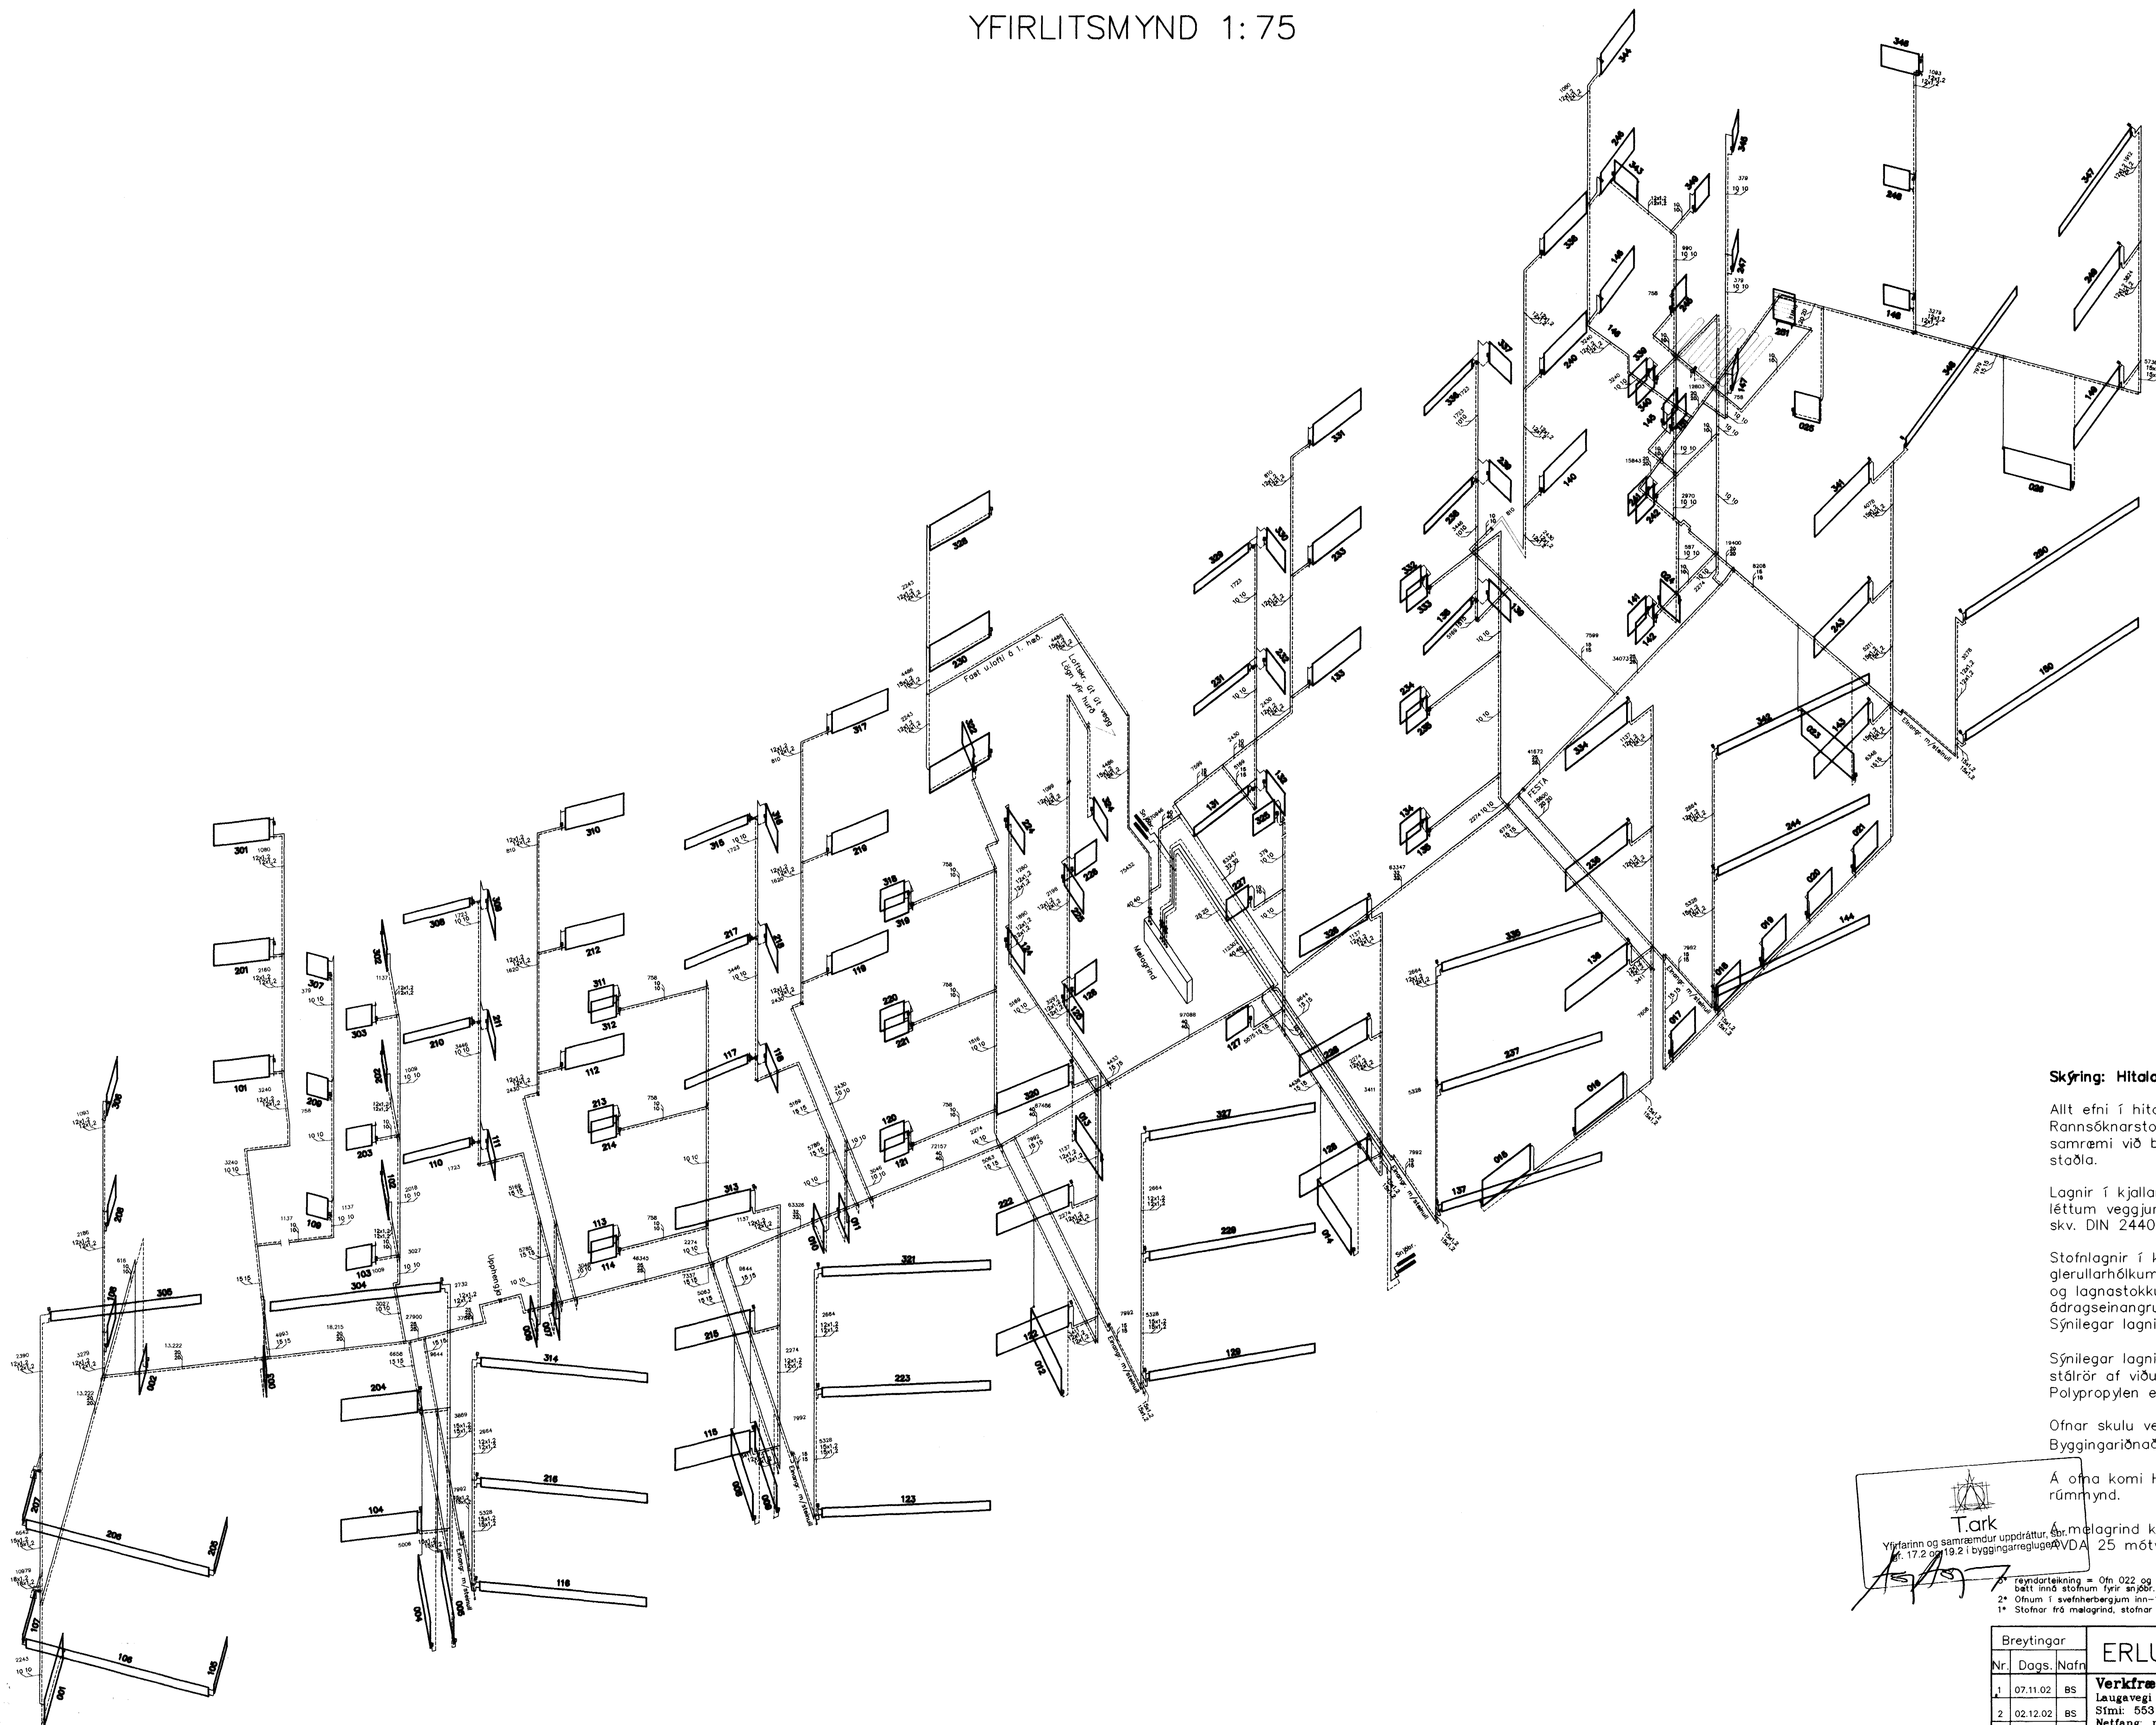

Skýring: Hitlagirnir.

Allt efni í hitalagirnir skal vera vottað af Rannsóknarstofnun Byggingariðnaðarins í samræmi við byggingarreglugerð og gildandi staðla.


Lagnir í kjallara og huldar lagnir í stokkum og léttum veggjum skulu vera skrúfuð svört stálrör skv. DIN 2440.

Stofnlagnir í kjallara einangrist með glerullarhólkum, en lagnir í léttum milliveggjum og lagnastokkum einangrist með viðurkenndri ádragseinangrun.

Sýnilegar lagnir á hæðum einangrist ekki. Sýnilegar lagnir á hæðum "svört" Þrýstingja stálrör af viðurkenndri gerð skv. DIN 2394 með Polypropylen einangrunarkápu frá verksmiðju.

Ofnar skulu vera vottaðir af Rannsóknarstofnun Byggingariðnaðarins í samræmi við IST EN-442

Á öna komi Heimeier ofnlokar skv. ofnaskrá og rámmynd.

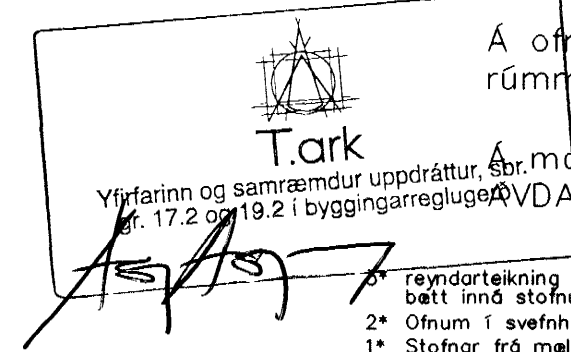

Yfirfarinn og samræmdur uppdráttur, þar með lagind komi AVP 32 þrýstijarni og 2 stk VDA 25 mótvegislokar.

1* Trýndræking = Ofn 022 og 323 felldir út, ofnar 143, 245, 251, 322 og 324 fæðir.
 2* Öllum í sveifherbergjum inn-í-báða breytt- sjá ofnaskrá
 1* Stofnar frá melagrind, stofnar að stofnolum

Breytingar			ERLUÁS 2 HF.	25 JUNI 2003
Nr.	Dags.	Nafn		
1	07.11.02	BS	Verkfræðistofa Þráinn & Benedikt Laugavegi 178, 105 Rvk. Sími: 553 1770, 568 7775, Fax: 568-7701 Netfang: post@islandia.is	HBS T DD S M 1:60 Nr. PH03 Dags. Sept 02 080149-3609
2	02.12.02	BS		
3	20.06.03	BS		
			Hitalagnir	
			Rúmmynd	