GRUNNMYND 3.hæð. 1:50

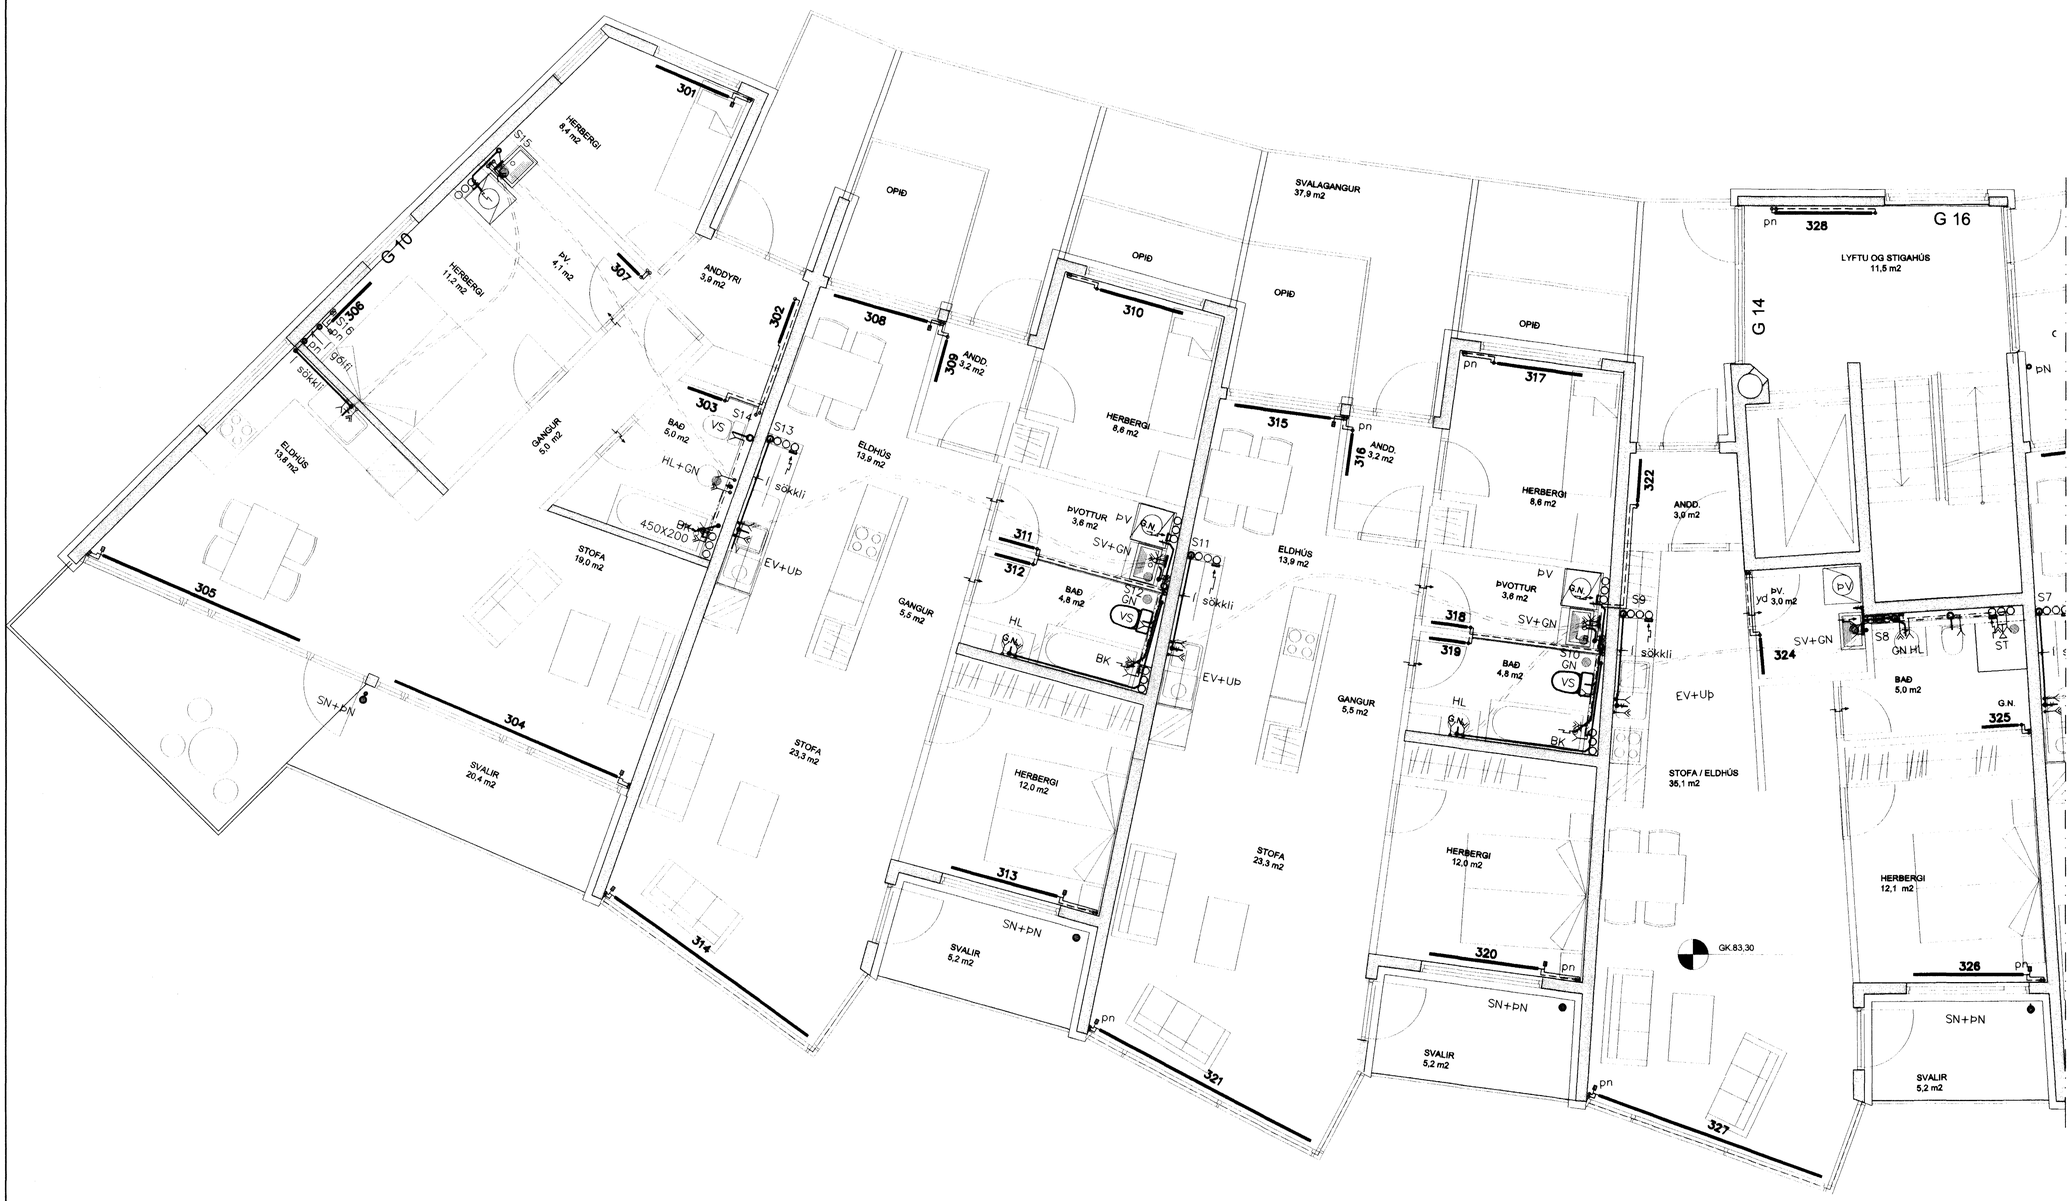

T.ark
Yfirfarinn og samræmdur uppdráttur, sbr. gr. 17.2 og 17.2 í byggingarreglugerð

2 ofn 323 felldur niður, ofn 322, 324 og 325 farðir, sett sturta í bað [illegible]
1 Ofnar í barnaherbergjum innbúða breytt samkv. ofnakrö

Byggingarfulltrúi Hafnarfjarðar
Afgreitt þann
25 JÚNÍ 2003
VG

Breytingar		
Nr.	Dags.	Nafn
1	02.12.02	BS
2	20.06.03	BS

ERLUÁS 2 HAF.

Verkfræðistofa þráinn & Benedikt
Laugavegi 178, 105 Rvk.
Sími: 553 1770, 568 7775, Fax: 568-7701
Netfang: post@islandia.is

Lagnir inni

H BS | T BD | S
M 1:50
Nr. P303
Dags. Sept 02
080149-3609