GRUNNMYND 2.hæð. 1:50

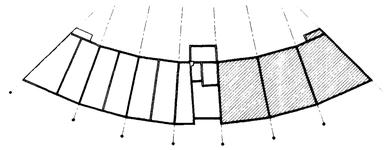

OFNASKRÁ

Ofnar skulu vera vottaðir af Rannsóknarstofnun Byggingariðnaðarins samkvæmt ÍST EN-442
Ofnar delta-t=40°C Ofnatengi = 10mm Ofnlokar af gerðinni Heimeier delta té 40°C

	númer	rými	wött/klst	ofnategund	festing	stútar	ofnloki	stillitala	fjöldi
	201	0201 Herbergi	1080	P21-500/1200	Veggf.	A+B+C+D	Fexakt	3	1
	202	Anddyri	630	P21-500/700	Veggf.	A+B+C+D	RTL	-	1
	203	Baðherbergi	379	P11-500/600	Veggf.	A+B+C+D	RTL	-	1
	204	Hjón	1137	P11-500/1800	Veggf.	A+B+C+D	Fexakt	3	1
	205	Stofa	683	CP-21/1000	Gólff.	A+B+C+D	Fexakt	6	1
	206	Stofa	2971	CP-21/4350	Gólff.	A+B+C+D	-	-	1
	207	Stofa	683	CP-21/1000	Gólff.	C+D	-	-	1
	208	Hjón	851	P22-500/700	Veggf.	A+B+C+D	RTL	-	1
	209	Þvottur	379	P11-500/600	Veggf.	A+B+C+D	RTL	-	1
	210	0202 Eldhús	1093	CP-21/1600	Gólff.	C+D	Fexakt	3	1
	211	Anddyri	630	P21-500/700	Veggf.	A+B+C+D	RTL	-	1
breytt 02.12.02	212	Herbergi	884	P11-500/1400	Veggf.	A+B+C+D	RTL	-	1
	213	Þvottur	379	P11-500/600	Veggf.	A+B+C+D	RTL	-	1
	214	Baðherbergi	379	P11-500/600	Veggf.	A+B+C+D	RTL	-	1
	215	Hjón	1137	P11-500/1800	Veggf.	A+B+C+D	Fexakt	3	1
	216	Stofa	2664	CP-21/3900	Gólff.	C+D	Fexakt	5	1
	217	0203 Eldhús	1093	CP-21/1600	Gólff.	C+D	Fexakt	3	1
	218	Anddyri	630	P21-500/700	Veggf.	A+B+C+D	RTL	-	1
breytt 02.12.02	219	Herbergi	884	P11-500/1400	Veggf.	A+B+C+D	RTL	-	1
	220	Þvottur	379	P11-500/600	Veggf.	A+B+C+D	RTL	-	1
	221	Baðherbergi	379	P11-500/600	Veggf.	A+B+C+D	RTL	-	1
	222	Hjón	1137	P11-500/1800	Veggf.	A+B+C+D	Fexakt	3	1
	223	Stofa	2664	CP-21/3900	Gólff.	C+D	Fexakt	5	1
	224	0204 Anddyri	630	P21-500/700	Veggf.	A+B+C+D	RTL	-	1
	225	Eldhús	720	P21-500/800	Veggf.	A+B+C+D	RTL	-	1
	226	Þvottur	379	P11-500/600	Veggf.	A+B+C+D	RTL	-	1
	227	Baðherbergi	379	P11-500/600	Veggf.	A+B+C+D	RTL	-	1
	228	Hjón	1137	P11-500/1800	Veggf.	A+B+C+D	Fexakt	3	1
	229	Stofa	2664	CP-21/3900	Gólff.	C+D	Fexakt	5	1
	230	Stigahús	2243	P22-600/1600	Gólff.	C+D	Fexakt	5	1
	231	0205 Eldhús	1093	CP-21/1600	Gólff.	C+D	Fexakt	3	1
	232	Anddyri	630	P21-500/700	Veggf.	A+B+C+D	RTL	-	1
breytt 02.12.02	233	Herbergi	884	P11-500/1400	Veggf.	A+B+C+D	RTL	-	1
	234	Þvottur	379	P11-500/600	Veggf.	A+B+C+D	RTL	-	1
	235	Baðherbergi	379	P11-500/600	Veggf.	A+B+C+D	RTL	-	1
	236	Hjón	1137	P11-500/1800	Veggf.	A+B+C+D	Fexakt	3	1
	237	Stofa	2664	CP-21/3900	Gólff.	C+D	Fexakt	5	1
	238	0206 Eldhús	1093	CP-21/1600	Gólff.	C+D	Fexakt	3	1
	239	Anddyri	630	P21-500/700	Veggf.	A+B+C+D	RTL	-	1
breytt 02.12.02	240	Herbergi	884	P11-500/1400	Veggf.	A+B+C+D	RTL	-	1
	241	Þvottur	379	P11-500/600	Veggf.	A+B+C+D	RTL	-	1
	242	Baðherbergi	379	P11-500/600	Veggf.	A+B+C+D	RTL	-	1
	243	Hjón	1137	P11-500/1800	Veggf.	A+B+C+D	Fexakt	3	1
	244	Stofa	2664	CP-21/3900	Gólff.	C+D	Fexakt	5	1
breytt 07.04.03	245	0207 Anddyri	450	P21-500/500	Veggf.	A+B+C+D	RTL	-	1
	246	Herbergi	1080	P21-500/1200	Veggf.	A+B+C+D	Fexakt	3	1
	247	Þvottur	379	P11-500/600	Veggf.	A+B+C+D	RTL	-	1
	248	Herbergi	1093	P22-500/900	Veggf.	A+B+C+D	RTL	-	1
	249	Hjón	1137	P11-500/1800	Veggf.	A+B+C+D	Fexakt	3	1
	250	Stofa	3278	CP-21/4800	Gólff.	C+D	Fexakt	6	1
breytt 20.06.03	251	Baðherbergi	301	Handkl.ofn b500/h700	Veggf.	A+B+C+D	RTL	-	1

Samtals			
	Orkugjafi alls wött/klst	53.566	Fjöldi ofna alls 51
	Framrásarlokar	21	Bakrásarlokar 28

T.ark
Yfirfarinn og samræmdur uppdráttur, sbr. gr. 17.2 og 19.2 í byggingarreglugerð

2 Eldhúsvaskur á endaíbúð farður á endavegg, ofna á baði farður og breytt í handkl. ofn, ofn 245 breytt og hann farður á innvegg, gólfhiti settur á bað
1 Ofnar í barnaherbergjum innibúða breytt samkv. ofnakrá

Byggingarfulltrúi Hafnarfjarðar
Afgreitt þann
25 JÚNÍ 2003
VG

Breytingar		
Nr.	Dags.	Nafn
1	02.12.02	BS
2	20.06.03	BS

ERLUÁS 2 HAF.

Verkfræðistofa þráinn & Benedikt
Laugavegi 178, 105 Rvk.
Sími: 553 1770, 568 7775, Fax: 568-7701
Netfang: post@islandia.is

Lagnir innanhúss

H BS | T BD | S
M 1:50
Nr. P204
Dags. Sept 02
080149-3609