GRUNNMYND 2.hæð. 1:50

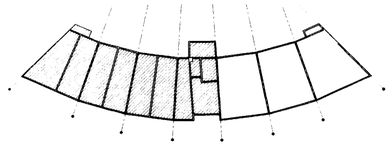

(04)

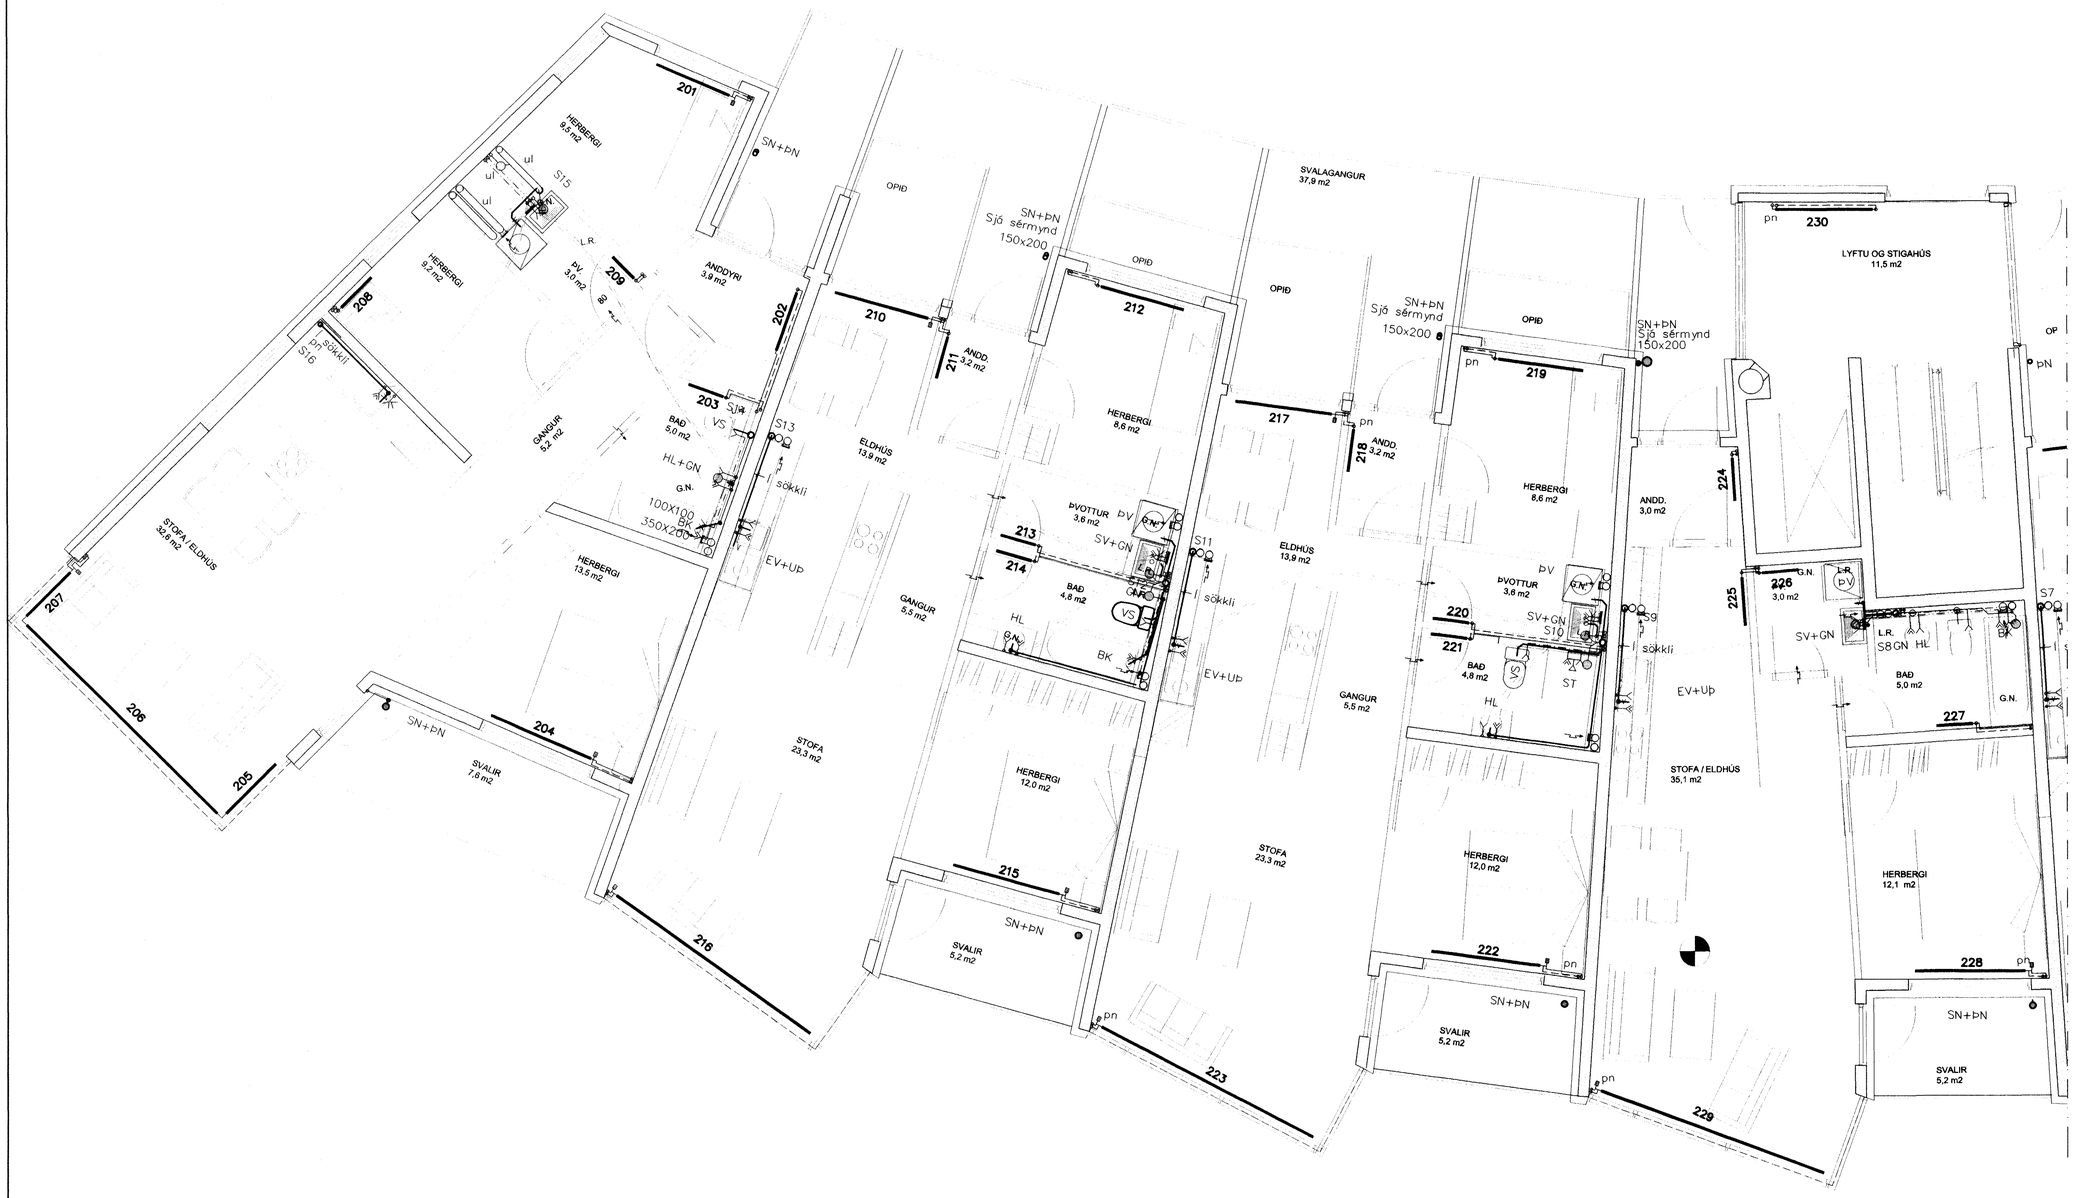

2 Baðherbergi breytt þar sem ofn 221 er.
1 Ofnar í barnaherbergjum innibúða breytt samkv. ofnakrá

T.ark
Yfirfarinn og samræmdur uppdráttur, sbr. gr. 17.2 og 19.6 í byggingarreglugerð

Byggingafulltrúi Hafnarfjarðar
Áritelt þann
25 JÚNÍ 2003
VC

Breytingar		
Nr.	Dags.	Nafn
1	02.12.02	BS
2	20.06.03	BD

ERLUÁS 2 HAF.

Verkfræðistofa þráinn & Benedikt
Laugavegi 178, 105 Rvk.
Sími: 553 1770, 568 7775, Fax: 568-7701
Netfang: post@islandia.is

Lagnir innanhúss

H BS | T BD | S
M 1:50
Nr. P203
Dags. Sept 02
080149-3609