

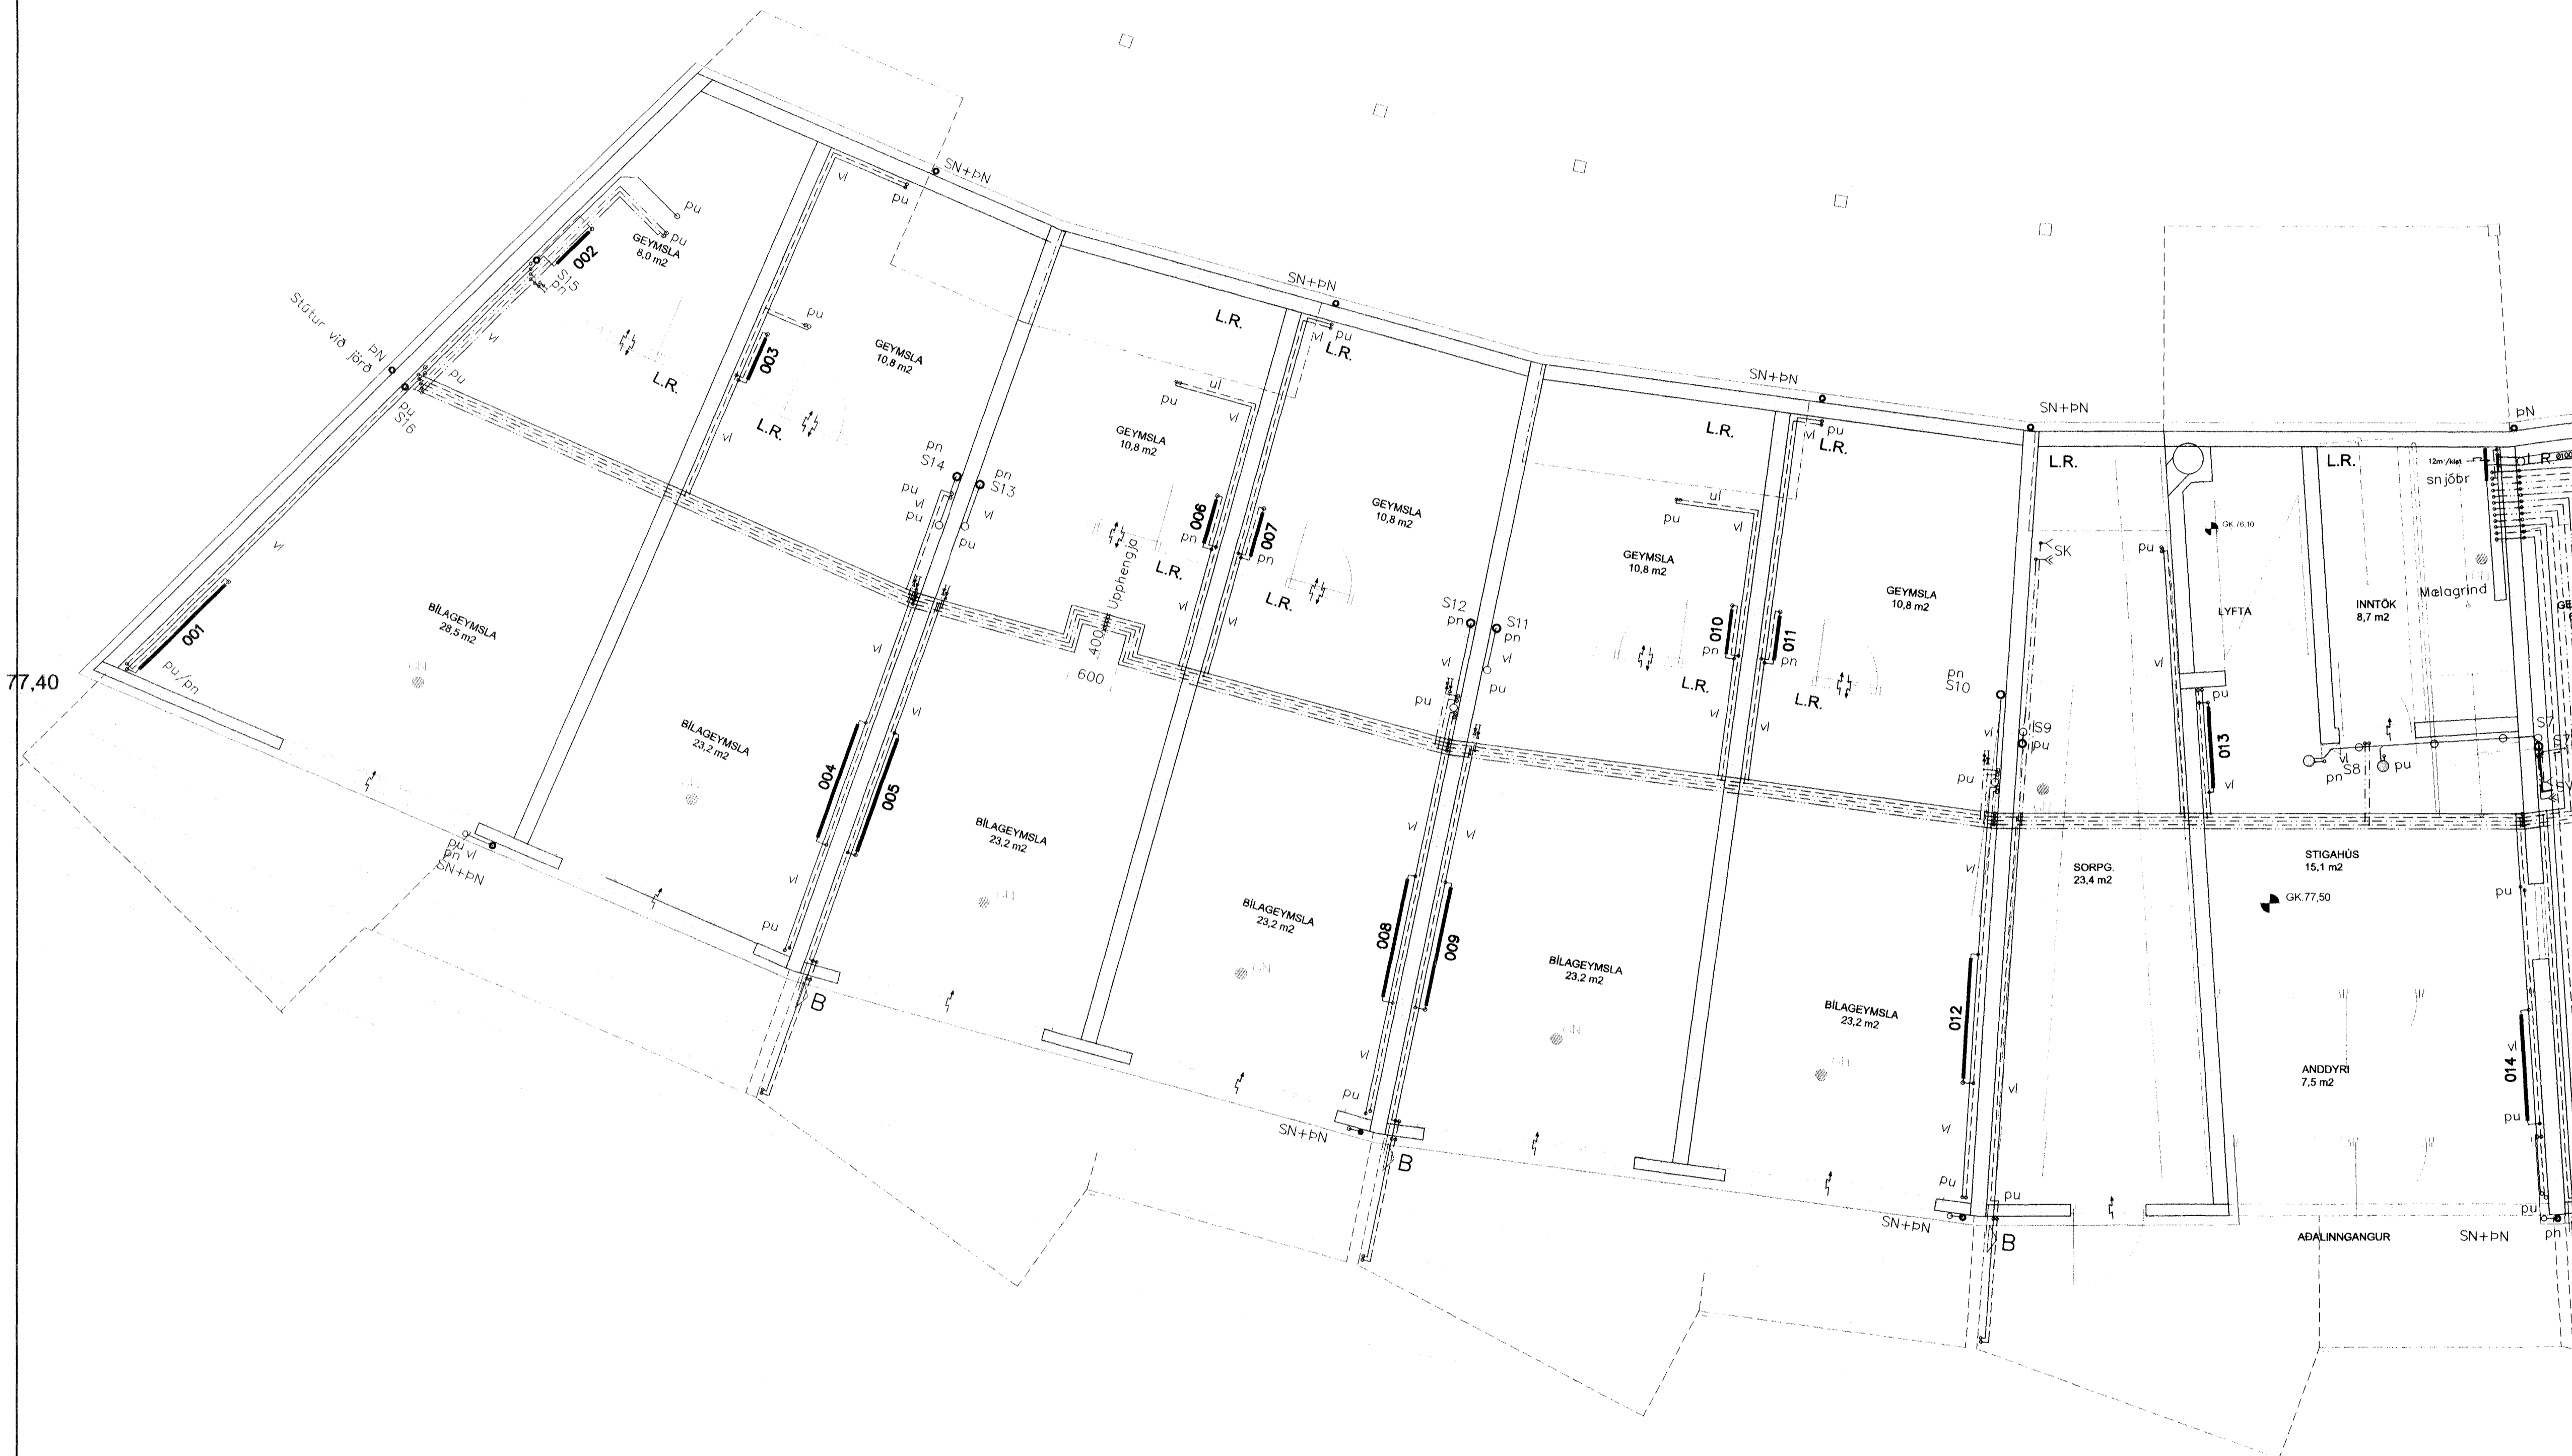


GRUNNMYND kjallara 1:50

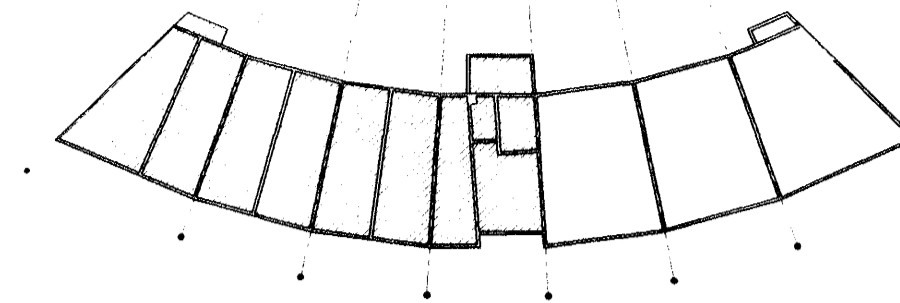

Stofnlagnir hita 1:20  
Sneiðing B

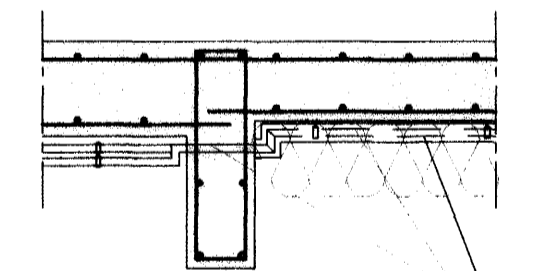

Lagnir eru hlið við hlið og fast við loft  
Útlagnir einangrist með Gerullar/steinullarhólkum og vefjist með sífalpappa

L-77.40

**Tark**  
Yfirfærinn og samráðgjafi uppdráttur, sbr. 17.2 og 19.2 byggingarreglugerð  
Byggingarfulltrúi/Hatnarþor  
Alfreit Þann

2\* Reyndartekning = Fréttastofnar S7 og S8 sameinuð mynd tótt.  
1\* Breyting á stofnlögnum fyrir stofur - batt inná sniði.

Breytingar		ERLUÁS 2 HAF.		25 JUNI 2003	
Nr.	Dags.	Nafn			
1	08.11.02	BS	Verkfæðistofa Þráinn & Benedikt Laugavegi 178, 105 Rvk. Sími: 553 1770, 568 7775, Fax: 568-7701 Netfang: post@islandia.is	BS	BS
2	20.06.03	BD		M 1:50	Nr. P001
			Lagnir innanhúss	Dags. Sept 02	080149-3609