


Grunnmynd
Málkvörð 1:50

Grunnmynd milligölf
Málkvörð 1:50

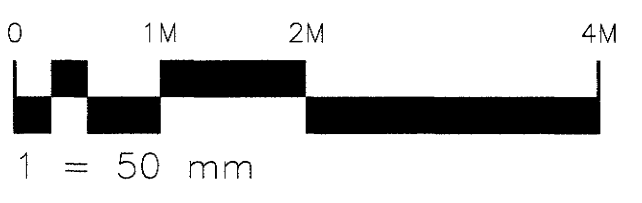

A	S/Þ skýj	HBM	19.06.03
Ög. Nr.	Breytingar	Höfundur	Daga

Verkteikning

Haukahraun 2, Hafnarfirði
Leikskólinn Hraunkot

Strendingur ehf. þak Grunnmynd

24 JUNÍ 2002

VG

sept. 2002

1:50

204

JW/HDM