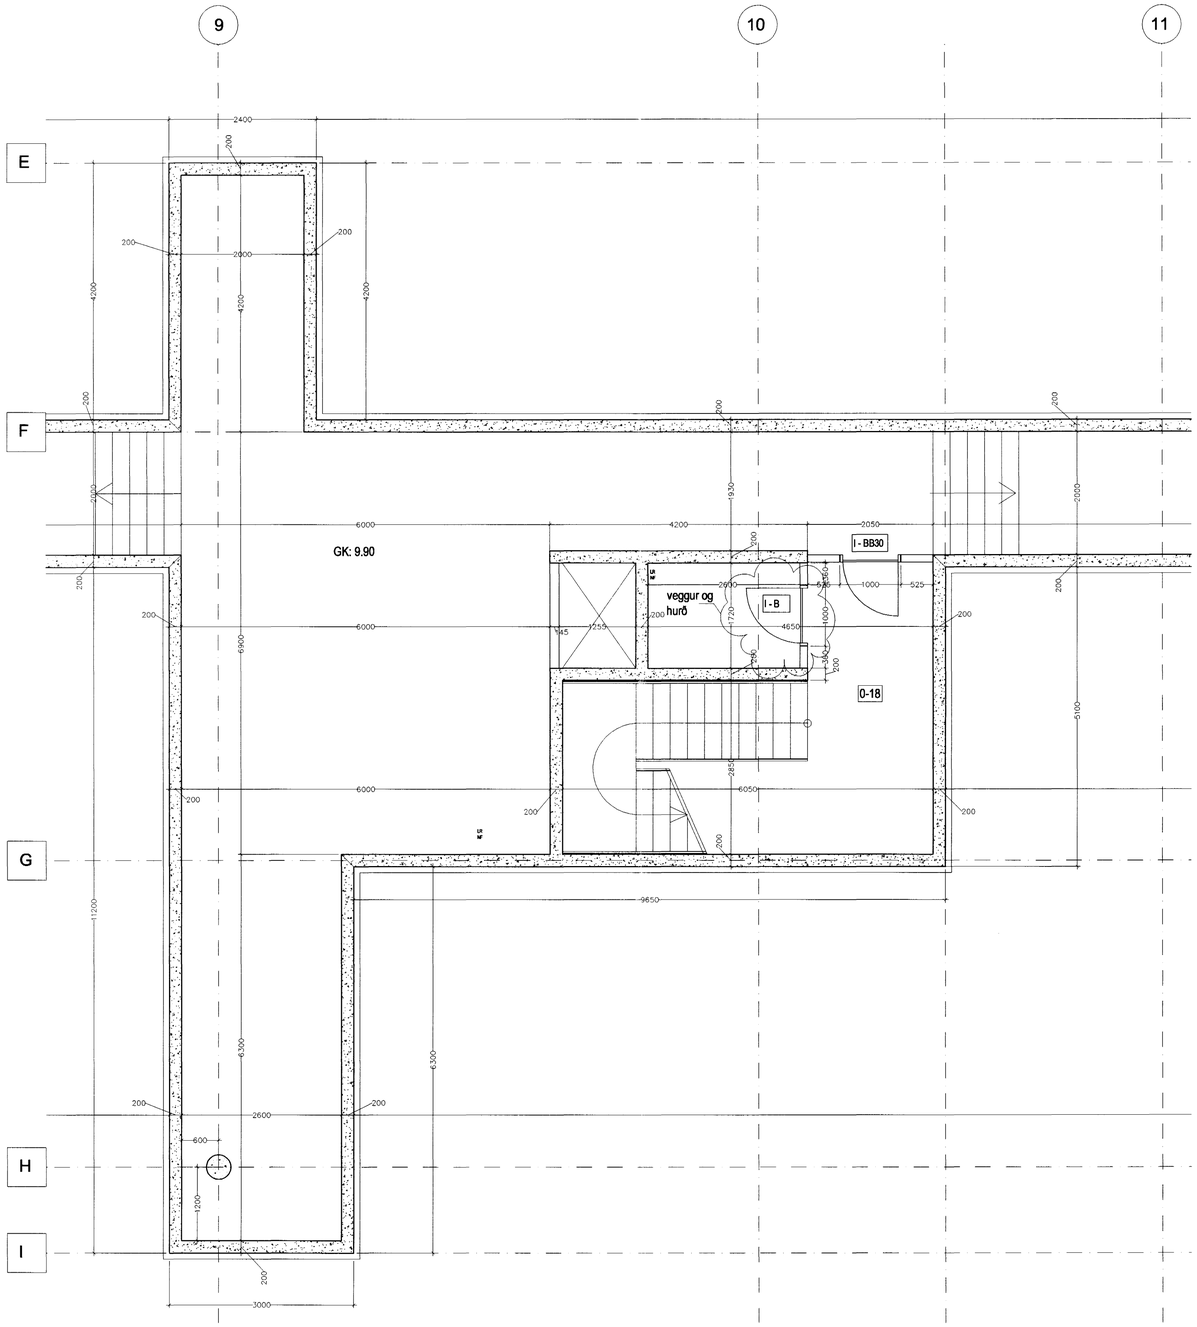

GRUNNMYND JARÐHÆÐAR 1:50, AÐALÁLMA

Sigríður Ólafsd. 071070-5069

B	25.02.03	Vegg og hurð bætt inn, sja SKY
A	14.05.02	innhurð færð til sjá skýr
BR.	DAGS.	BREYTING REIKN. TEIKN.

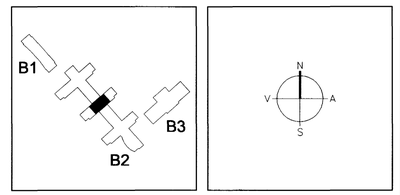

ARKITEKTAR
BERGSTAÐASTRÆTI 10, RVK.
sími:551-1460, netfang:arkitekt@ishof.is

FINNUR BJÖRGVINSSON
HILMAR ÞÓR BJÖRNSSON
SIGRÍÐUR ÓLAFSDÓTTIR

LANDMÓTUN
EINAR E. SÆMUNDSEN
INGIBJÖRG KRISTJÁNSDÓTTIR
MARGRÉT SIGURÐARDÓTTIR
MÝRARVEGUR 6 · 200 KÓPAVOGUR · SÍMI: 554 0300 · FAX: 554 0360 · NETFANG: landmotun@landmotun.is

VSÓ
VSÓ RÁÐGJÖF
BORGARTÚNI 20, 105 REYKJAVÍK, SÍMI 585-9000, SÍMBRÉF 585-9010, NETFANG vso@vso.is

VG

SÓLVANGSVEGUR 4
LÆKJARSKÓLI

GRUNNMYND JARÐHÆÐAR
AÐALÁLMA 0c

HANNAÐ/TEIKN.	SÓ
ATH.	
SAMÞYKKT	
KT.	660589-1369
KVARÐI 1:50	REYKJAVÍK 10.12.2001
VERKNR.	TEIKN. NR. BR.
	B2-A-VG0-004 B