


GRUNNMYND JARÐHÆÐAR 1:50, AÐALÁLMA

Sigríður Ólafsd. 071070-5069

- E 22.10.02 Húð inn í geymslu þaró til, sjá SKY
- D 10.09.02 Geymslu í kjallara nokkó fyrir, sjá SKY
- C 14.05.02 Húð komó fyrir í stíggang
- B 07.03.02 Þaki og skólakastur áerhu í rennsteymslu
- A 16.01.02 Fyrirskotmalba skýringu þeytt og úveggur þykkur

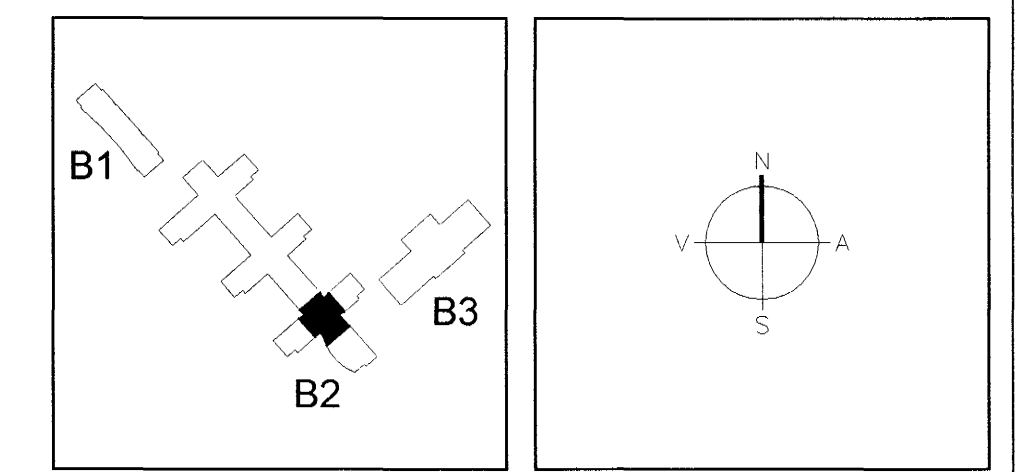

ARKITEKTAR
BERGSTADASTRÆTI 10, RVK
sími: 551-1460, netfang: arkitekt@ishof.is

FINNUR BJÖRGVINSSON
HILMAR ÞÓR BJÖRNSSON
SIGRÍÐUR ÓLAFSDÓTTIR

LANDMÖTUN. HRYÐLAUGUR 1, 106 KOPAVOGUR, Sími 554 5300, Fél. 554 5302, Netfang: landmotun@landmotun.is

VSÓ RÁÐGJÖF BORGARTÚN 20, 105 REYKJAVÍK, Sími 555 6000, SímiREF 555 6010, Netfang: vsos@vsos.is

VG 27 MAI 2002

SÓLVANGSVEGUR 4
LÆKJARSKÓLI

GRUNNMYND JARÐHÆÐAR	HANNADEIKN	SO
AÐALÁLMA Ge	ATH	
	SAMÞYKKT	
	KT	660689-1399
KVÆÐI: 1:50	REYKJAVÍK	16.12.2001
VERNR	TEIKN NR	BR