


GRUNNMYND 2. HÆÐAR 1:50, ÞVERÁLMA

C 12.03.03 Úpphengtalla á gangi felld niður
 B 08.07.02 Úpphengtöflur og uppfl. um hliur ferðarinn á bilum.
 A 17.05.02 Innviðdæmningar uppstæðar
 DR. DAGS. BREYTING REKKA. TÍKKA.

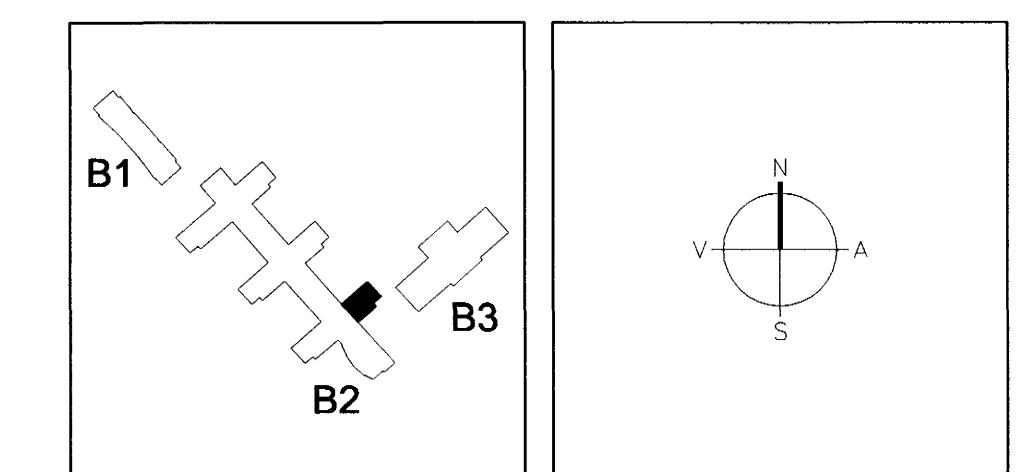

ARKITEKTAR FINNUR BJÖRGVINSSON
 BERGSTADSTRÆTI 10, RVK. HILMAR ÞÓR BJÖRNSSON
 sími: 551-1460, netfang: arkitekti@ishof.is SIGRÍÐUR ÓLAFSDÓTTIR

LANDMÖTUN
 EINHAFSVEGUR 20, 105 REYKJAVÍK, Sími 565-9200, Sími 565-9910, Netfang: landmotun@landmotun.is

VSÓ
 VSÓ RÁÐGJÖF
 BORGARTÚN 20, 105 REYKJAVÍK, Sími 565-9200, Sími 565-9910, Netfang: vsoradgjof@vsoradgjof.is

SÓLVANGSVEGUR 4
 LÆKJARSKÓLI

GRUNNMYND 2. HÆÐAR	HANNAÐ/TEKIN	90
ÞVERÁLMA 2a	ATH.	
	DÁMBYGGT	
	KT.	662589-1399
KVAÐIR 1:50	REYKJAVÍK	14.03.2022
VERNR.	TEKIN NR.	BR.