


GRUNNMYND 2. HÆÐAR 1:50, ADALÁLMA

- E 12.03.03 innihlutamerkingar og innsetningu í mynd 2-68 birta
- D 20.11.02 Húsi er milli íslagsmáttar og skola birta
- C 13.11.02 Letlum veggum bætt inn, sjá SKY
- B 08.07.02 Upphengið og uppl. um hútur færir inn á teki.
- A 17.06.02 innihlutamerkingar upptætar

BR. DAGS. BREYTING REKNI. TEKNI.

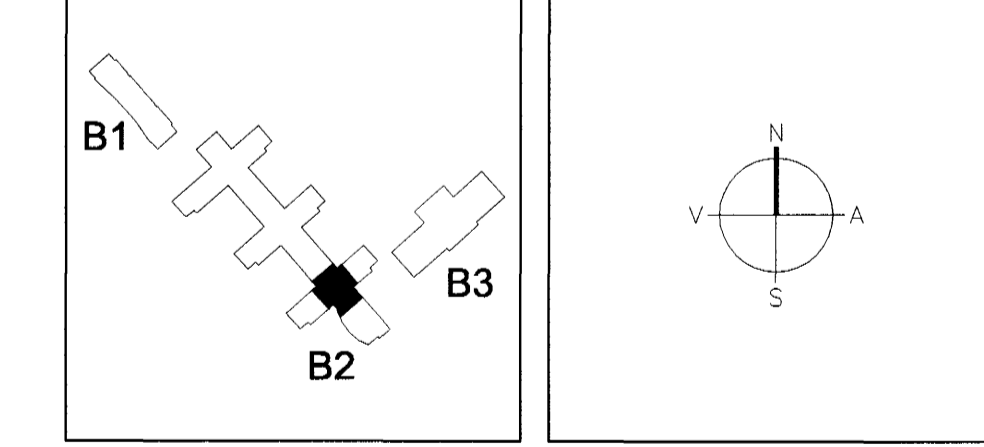

ARKITEKTAR
 BERGSTADSTRÆTI 10, RVK
 sími: 551-1460, netfang: arkitekti@ishoff.is

FINNUR BJÖRGVINSSON
HILMAR ÞÓR BJÖRNSSON
SIGRÍÐUR ÓLAFSDÓTTIR

LANDMÓTUN
 VÍSÓ HÁDGJÓF
 BORGARTUN 20, 105 REYKJAVÍK, Sími: 565-0000, Símiþélf: 565-0010, Netfang: vso@vso.is

VSÓ
 27 MAI 2002
 VG

SÓLVANGSVEGUR 4
LÆKJARKÓLI

GRUNNMYND 2. HÆÐAR
 ADALÁLMA 2a

HANNAÐ/TEKNI: SÓ
 ATH: SAMBYGGT
 KT: 660589-1399
 REYKJAVÍK 14.03.2002