


GRUNNMYND 1. HÆÐAR 1:50, ÞVERÁLMA

Sigríður Elíasdóttir 071070-5069

A	07.03.02	Skýringar breiðklápur um 10 cm, ymsum uppl. bætt inn

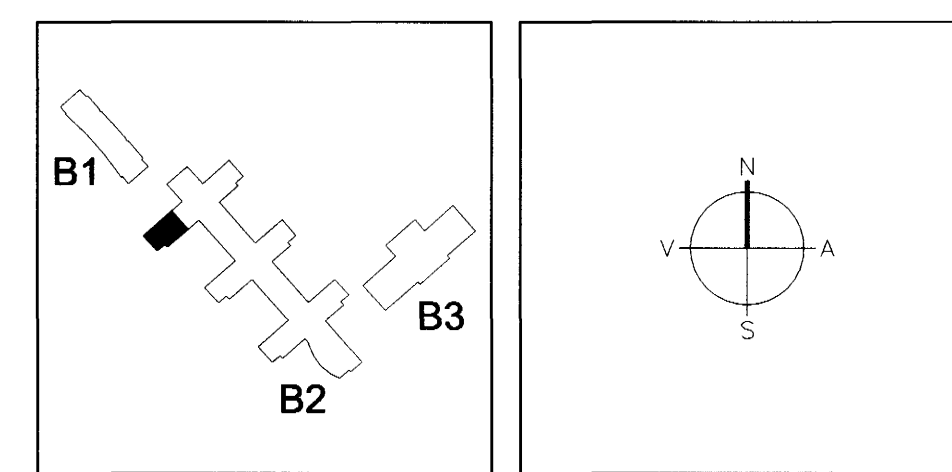

ARKITEKTAR FINNUR BJÖRGVINSSON
BERGSTADASTRÆTI 10, RVK HILMAR ÞÓR BJÖRNSSON
sími:551-1460, netfang:arkitekti@shof.is SIGRÍÐUR ÓLAFSDÓTTIR

LANDMÖTUN
INGIBJÖRG KRISTJÁNSDÓTTIR
MARGRÉT SIGURDARDÓTTIR
27 MAÍ 2002

VSÓ
VSÓ RÁÐGJÖF

SÓLVANGSVEGUR 4
LÆKJARSKÓLI

GRUNNMYND 1. HÆÐAR	HANNAÐITERN.	90
ÞVERÁLMA 1b	ATH.	
	SAMÞYKKT	
	KT.	060589-1399
KYJARNI 1:50	REYKJAVÍK	20.12.2001
VERKFR.	TEK.NR.	