


GRUNNMYND 1. HÆÐAR 1:50, AÐALÁLMA

Sigríður Ólafsdóttir 071070-5069

- D 12.03.03 Búð neft í geymslu sjá ský.
- C 08.07.02 Upphengistólur og uppl. um hitulur ferðir inn á teikn.
- B 17.05.02 Innviðurmerkingar uppferðir, stálúts stækkað sjá ský.
- A 07.03.02 Stálútsúts í bogavegg ferðir II. Grútt I. brunnstíngu stækkað og stísum uppl. beitt inn.

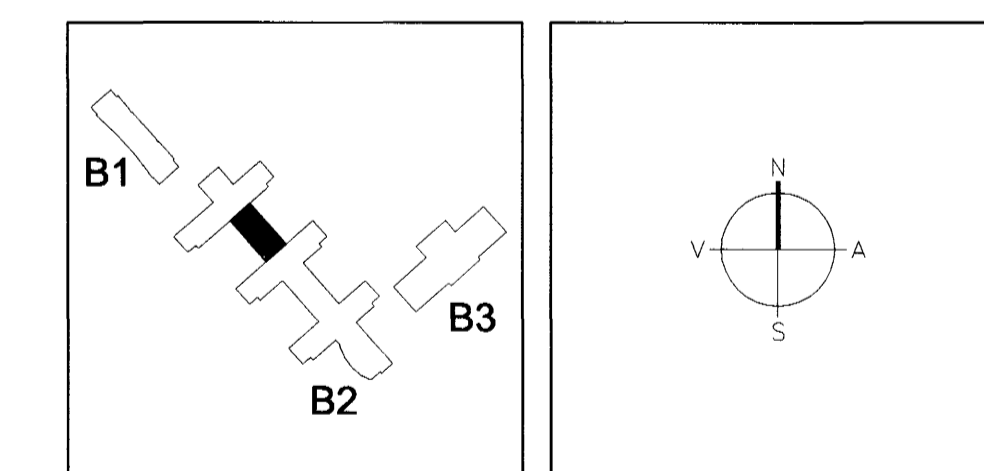

ARKITEKTAR FINNUR BJÖRGVINSSON
BERGSTAÐASTRÆTI 10, RVK HILMAR ÞÓR BJÖRNSSON
sími: 551-1460, netfang: arkitekt@shof.is SIGRÍÐUR ÓLAFSDÓTTIR

LANDMÖTUN EINAR E. SÆMUNDSEN
INGIBJÖRG KRISTJÁNSDÓTTIR
MARGRÉT SIGURDÓTTIR
27 MAÍ 2003

VSÓ VSÓ RÁÐGJÖF
BORGARTÚN 20, 105 REYKJAVÍK, Sími 565-9000, Símbreyti: 565-9010, Netfang: vs@vs.is

SÓLVANGSVEGUR 4
LÆKJARSKÓLI

GRUNNMYND 1. HÆÐAR
AÐALÁLMA 1b

HANNAÐITERN 50
ATH
SAMÞYKKT
KT. 000589-1399
REYKJAVÍK 20.12.2001

KVARNR 1:50
VERNRN

TEKON. NR.
B2-A-VG1-004

DR.