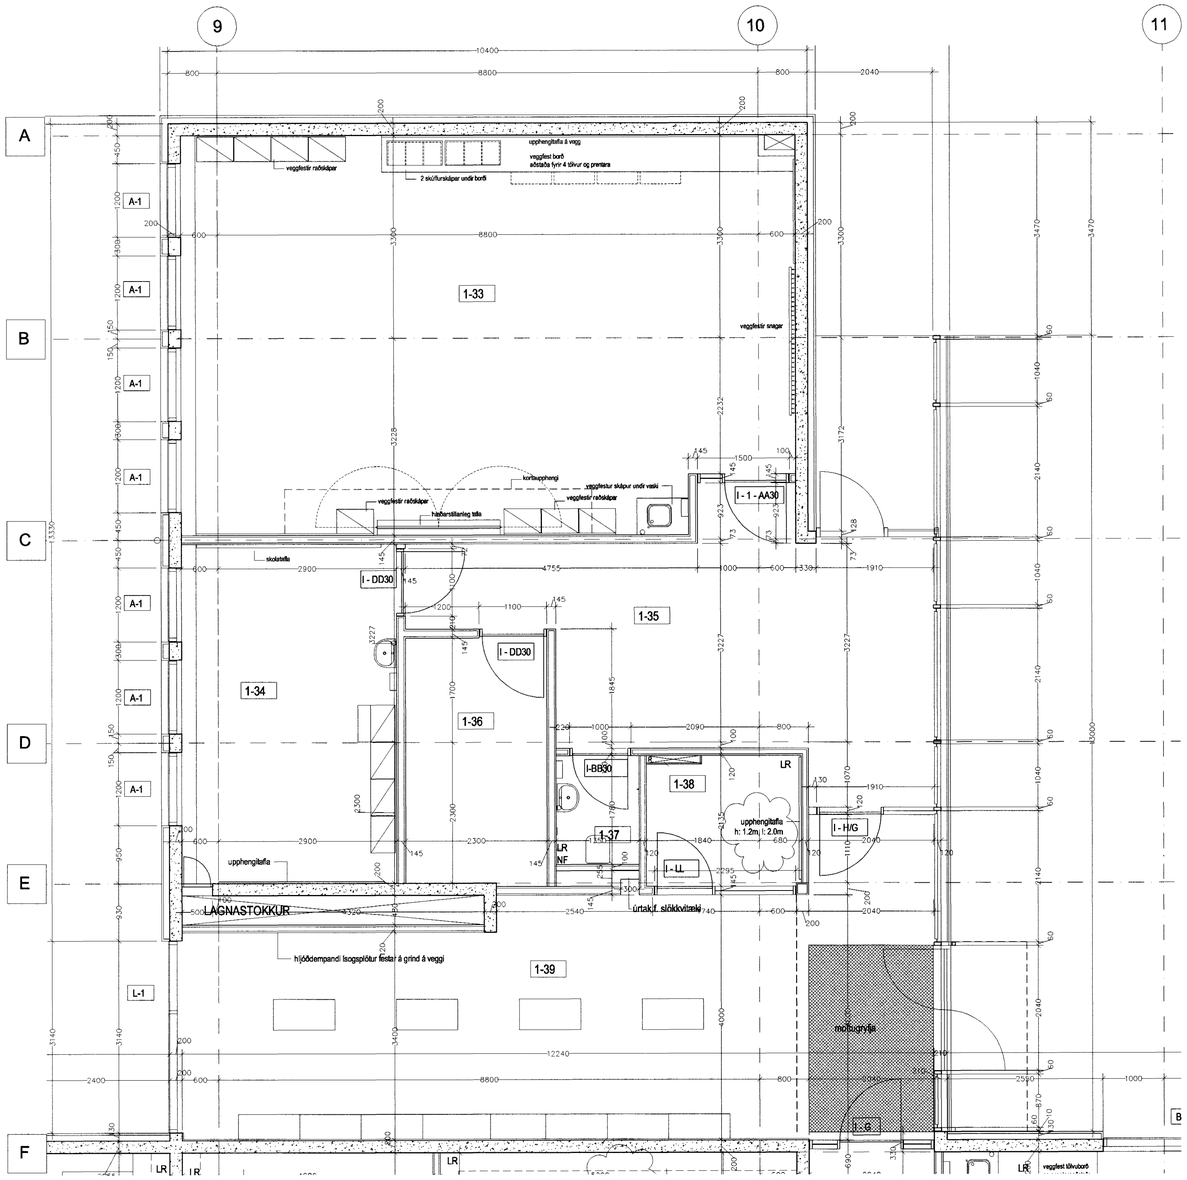

Sigrídur Ólafsd. 071070-5069

C	12.03.03	Upphengitafla teiknuð í rými 1-38, sjá skýr	
B	08.07.02	Upphengitöflur og uppl. um hillur fataðar inn á teiln.	
A	17.05.02	innihurðamerkingar uppfærðar, stálskúlum bætt inn sjá skýr	
B/R	DAGS.	BREYTING	RITKN. TEIKN.

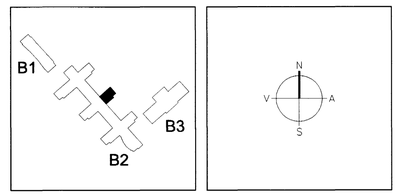

ARKITEKTAR
BERGSTAÐASTRÆTI 10, RVK.
sími:551-1460, netfang:arkitekt@isholf.is
FINNUR BJÖRGVINSSON
HILMAR ÞÓR BJÖRNSSON
SIGRÍÐUR ÓLAFSDÓTTIR

LANDMÓTUN
EINAR E. SÆMUNDSEN
INGIBJÖRG KRISTJÁNSDÓTTIR
MARGRÉT SIGURÐARDÓTTIR
MÝRARVEGUR 6 · 200 KÓPAVOGUR · SÍMI: 554 0300 · FAX: 554 0360 · NETFANG: landmotun@landmotun.is

VSÓ RÁÐGJÖF
BORGARTÚNI 20, 105 REYKJAVÍK, SÍMI 585-9000, SÍMBRÉF 585-9010, NETFANG vso@vso.is

Byggingafulltrúi Hafnarfjarðar
móttekið
27 MAÍ 2003
VG

SÓLVANGSVEGUR 4
LÆKJARSKÓLI

GRUNNMYND 1. HÆÐAR
ÞVERÁLMA 1c

HANNAÐ/TEIKN.	SÓ
ATH.	
SAMÞYKKT	
KT.	660589-1399
REYKJAVÍK	08.03.2002

KVARÐI 1:50
VERKNR.
TEIKN. NR. B2-A-VG1-005
BR. C