


Sigríður Ólafsdóttir 071070-5069

- E 12.03.03 Innihúða merkingum breytt
 - D 03.12.02 Sléttur veggur við enda mállínu G engdur, SJA SKÝ
 - C 08.07.02 Úpphengingur og uppl. um hitlu ferðir inn á teki.
 - B 17.08.02 Innihúða-áætlingar upplýsingar
 - A 20.03.02 Bygginguáætl. í eðlisbreytt, brunastanga sett við neyðgang og set
- BR. DAÐS. BREYTING REKIN TEKIN

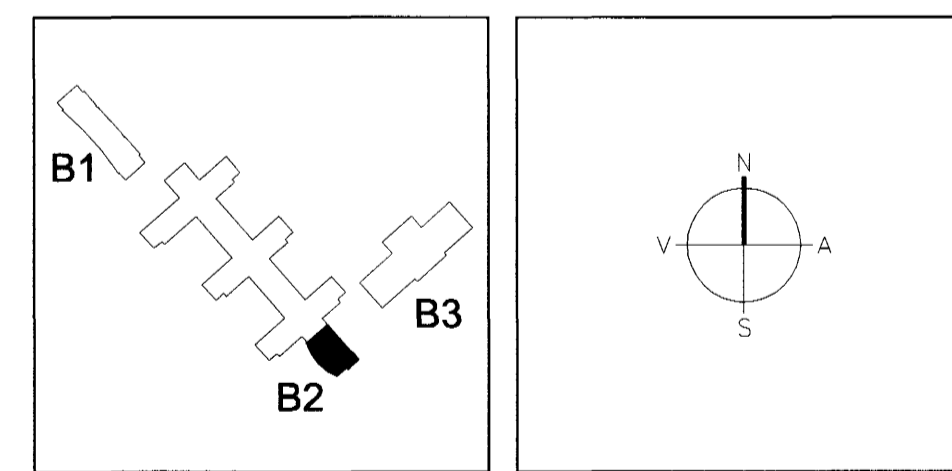

ARKITEKTAR FINNUR BJÖRGVINSSON
 BERGSTADASTRÆTI 10, RVK. HILMAR ÞÓR BJÖRNSSON
 sími: 551-1460, netfang: arkitekt@ishof.is SIGRÍÐUR ÓLAFSDÓTTIR

LANDMÖTUN EINAR E. SÆMUNDSEN
 INGIBJÖRG KRISTJÁNSDÓTTIR
 MARGRÉT SIGURDARDÓTTIR
 27. MAÍ 2005

VSÓ VSÓ RÁÐGJÖF
 BORGARTÚNI 21, 105 REYKJAVÍK, Sími 565 9000, Símbreyti 565 9010, Netfang vs@vs.is

SÓLVANGSVEGUR 4
LÆKJARSKÓLI

GRUNNMYND 1. HÆÐAR	HANNAÐITERN	SÓ
ADALÁLMA 1f	ATK.	
	SAMBÝKKT	
	KT.	060589-1389
KVARNR 1:50	REYKJAVÍK	08.03.2002
VERNUR	TEKIN NR.	BR.

B2-A-VG1-012 E

GRUNNMYND 1. HÆÐAR 1:50, ADALÁLMA