



GRUNNMYND 1:50

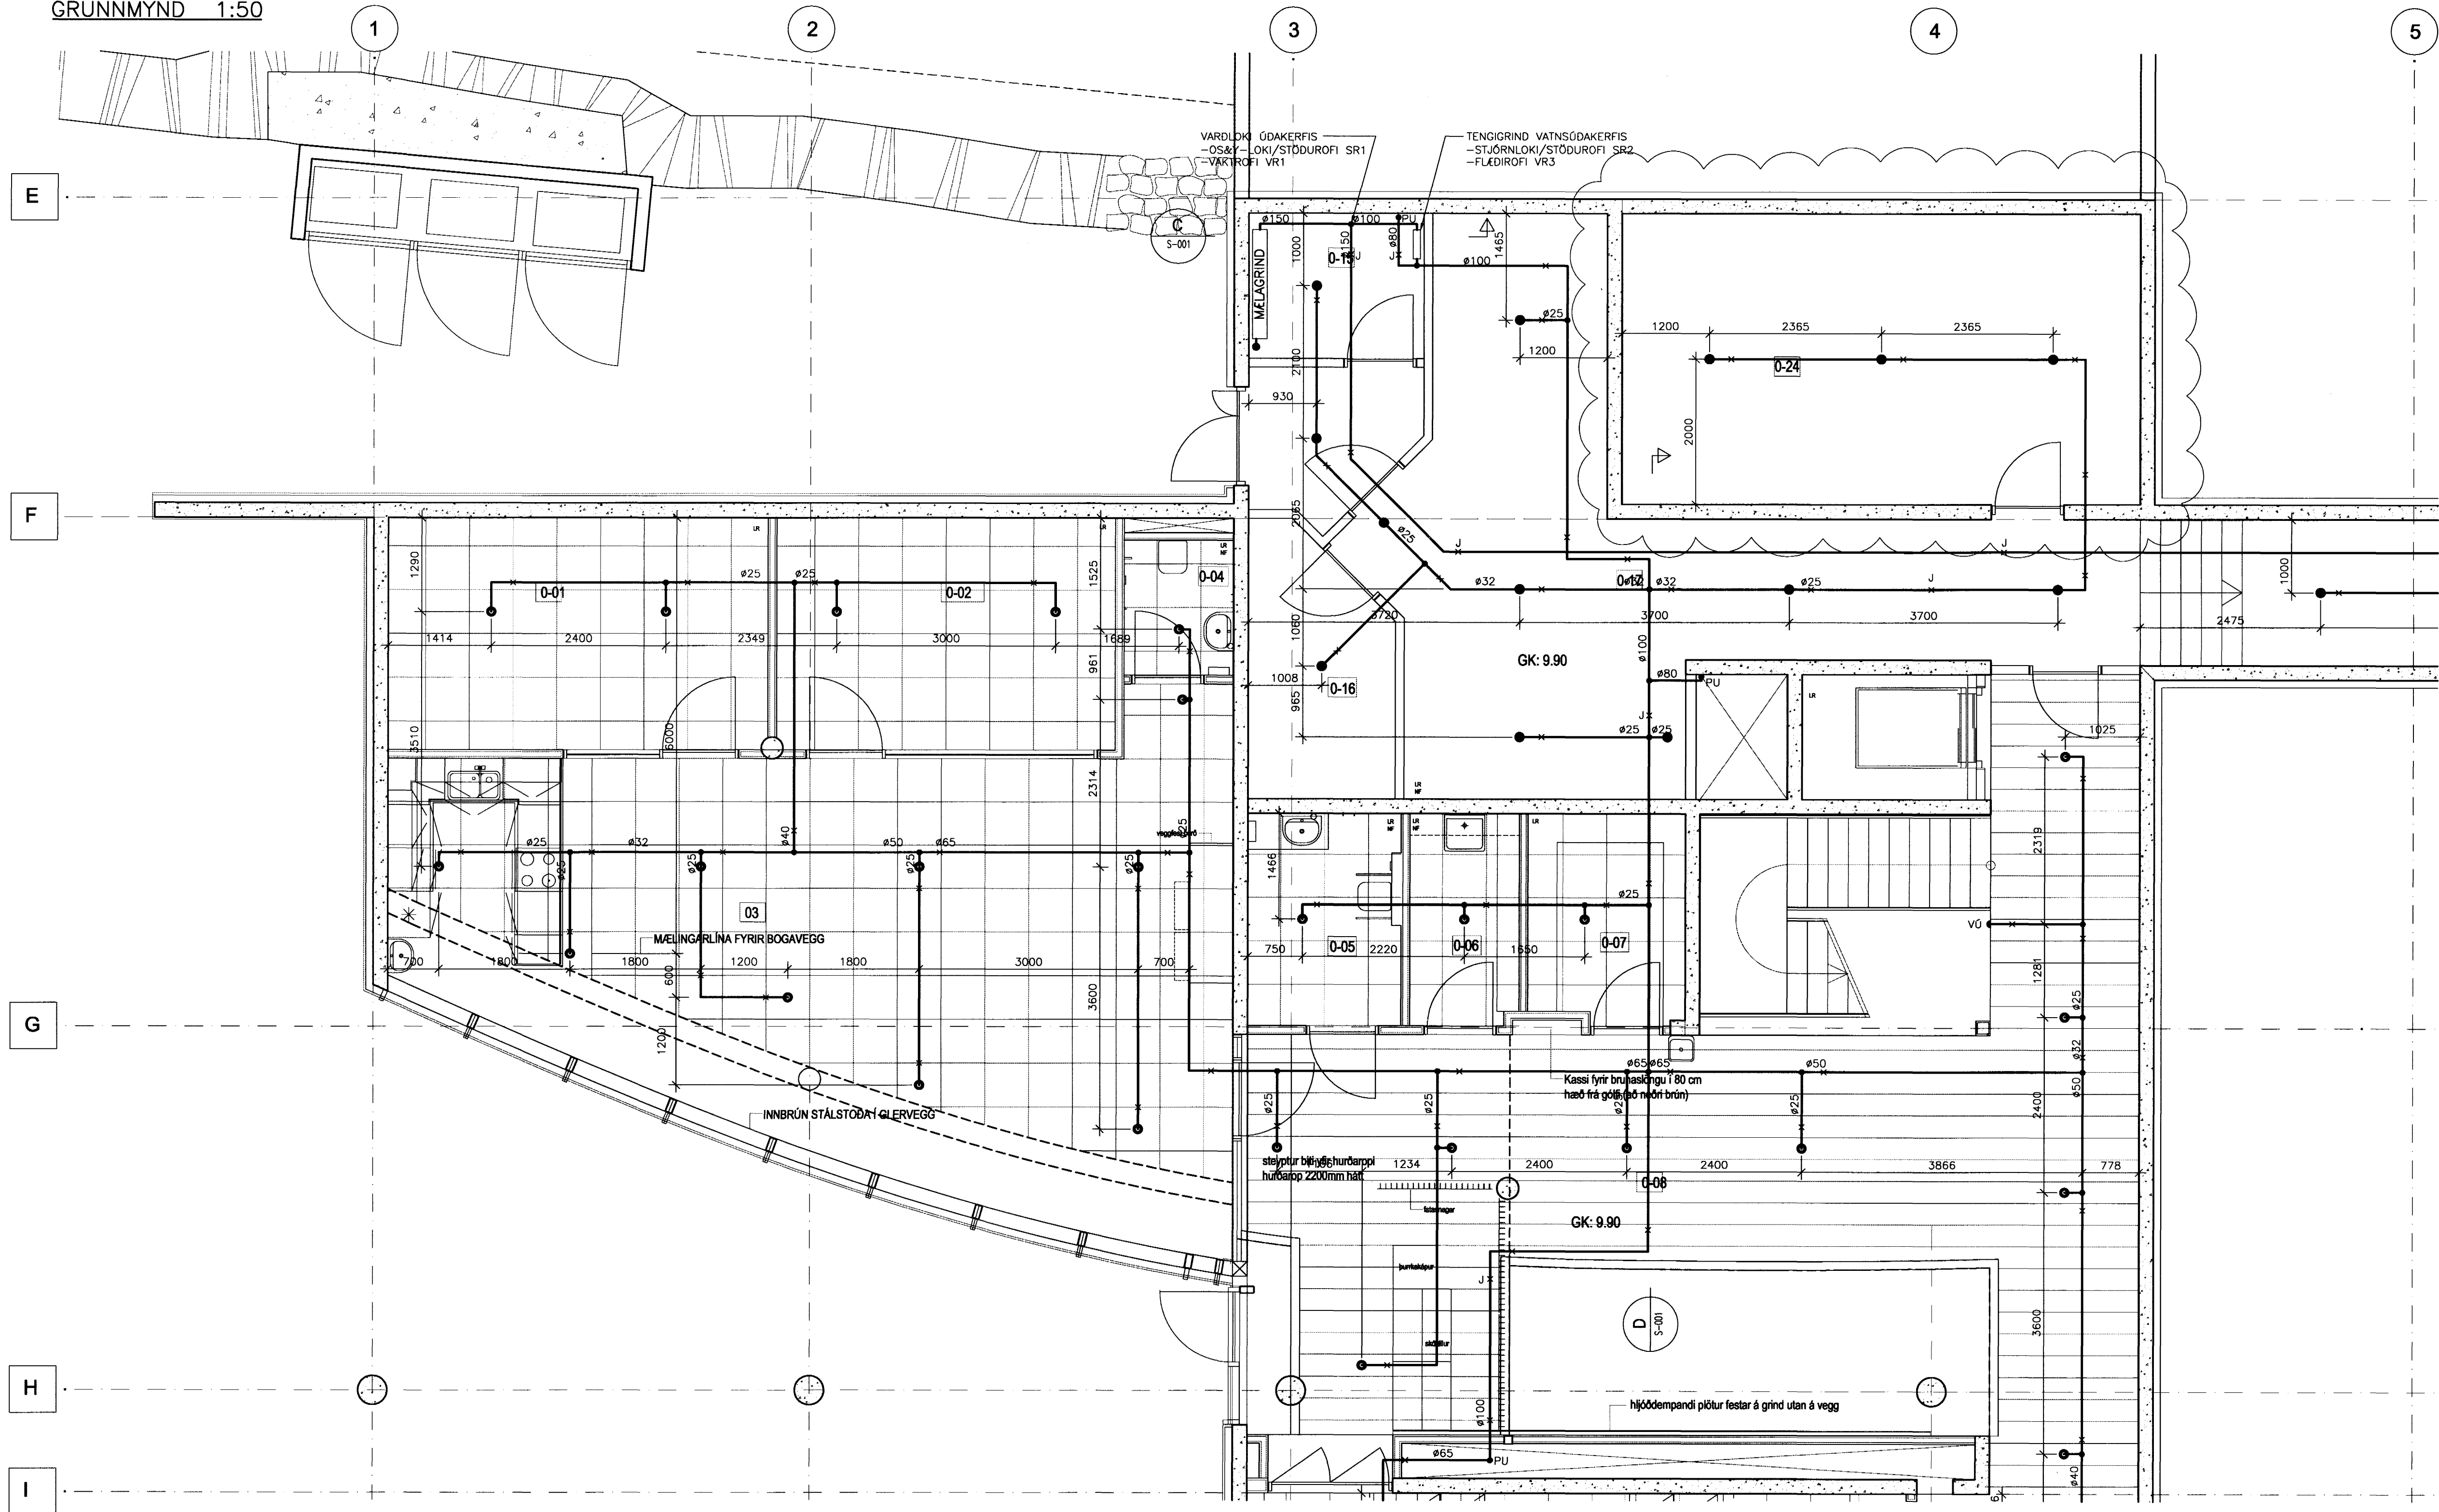

TILVÍSANIR:
ALMENNAR SKÝRINGAR SJÁ BL. NR. A-001

Handwritten signature and number: 071070-5069

A 12.08.02 ÖÐAÐSTÖT BETT VIÐ Í RÍMI 24 OG LOFTPLAN SEIT BHM
BR. DAGS. BREYTING REIKN. TEIKN.

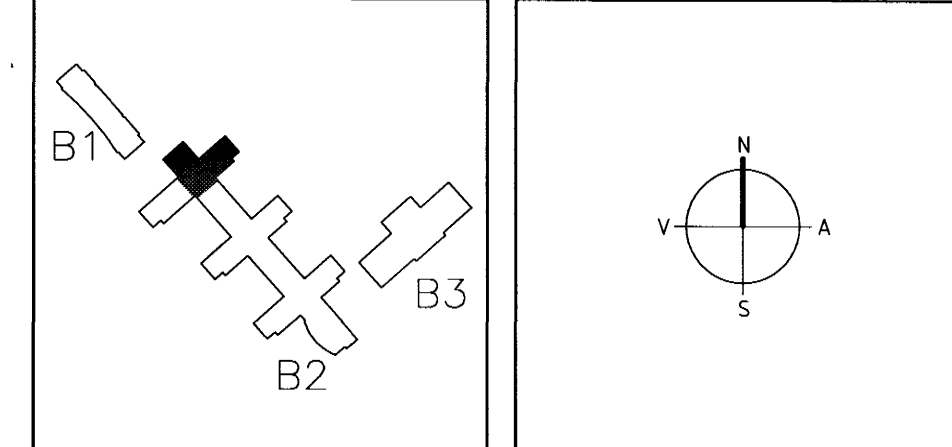

ARKITEKTAR FINNUR BJÖRGVINSSON
BERGSTADASTRÆTI 10, RVK. HILMAR ÞÓR BJÖRNSSON
Sími: 551-1460, netfang: arkitekt@ishoff.is SIGRÍÐUR ÓLAFSDÓTTIR

LANDMÖTUN
EINAR E. SÆMUNDSEN
INGIBJÖRG KRISTJÁNSDÓTTIR
MARGRÉT SIGURDÁRSDÓTTIR
27 MAÍ 2003

ELDVARNAÞJÓFUSTAN ehf.
Ástvaldur Eiríksson
Yfirfarið
20 MAÍ 2003
 Án athugasemda
 Með athugasemda.

VSÓ
VÍSÓ RÁÐGJÖF
SÓLVANGSVEGUR 4
LÆKJARSKÓLI
VATNSÓÐAKERFI
JARDHÆÐ
GRUNNMYND
KVARDI 1:50
VERKFR.
00258

HANNAÐ/TEIKN. 10/06/00
ATH. *Handwritten signature*
SAMÞYKKT
KT. 130657-4430
REYKJAVÍK
06.08.2002
TEIKN. NR. B2-L6-VG0-001
BR. A