


TILVÍSANIR:  
ALMENNAR SKÝRINGAR . . . . . SJÁ BL. NR. A-001

*A.C. 071070-5069*

A 14.06.03 JARÐSKJALFAFESTUR		ÖG	ÖG
BR	DAGS	BREYTING	REKNI. TEIKN.

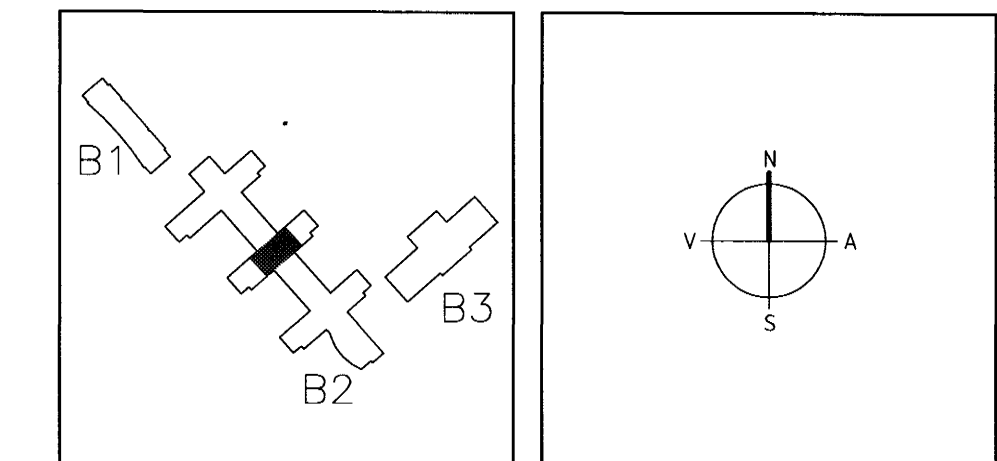

**ARKITEKTAR** FINNUR BJÖRGVINSSON  
BERGSTADASTRÆTI 10, RVK.  
Sími: 551-1450, netfang: arkitekt@ishoff.is

HILMAR ÞÓR BJÖRNSSON  
SIGRÍÐUR ÓLAFSDÓTTIR

**LANDMÖTUN** EINAR E. SÆMUNDSEN  
INGIBJÖRG KRISTJÁNSDÓTTIR  
MARGRÉT SIGURÐÁRÐÓTTIR

27 MAÍ 2003  
VG

**ELDVARNARÞJÓNUSTAN ehf.**  
Ástvaldur Eiríksson  
Yfirfarið  
20 MAÍ 2003

Án athugasemda  
 Með athugas. dags.

*[Signature]*  
Málaráðgjafi

**VSO**  
VSO RÁÐGJAFI  
BORGHAFNI 20, 100 REYKJAVÍK, Sími: 585-9000, Símbreyt: 585-9010, Netfang: vso@vso.is

**SÓLVANGSVEGUR 4**  
LÆKJARSKÓLI

VATNSÖÐAKERFI HANNAÐ/TEIKN. KV/ÖG  
JARÐHED ATH. *[Signature]*  
GRUNNMYND SAMÞYKKT. *[Signature]*

KT. 130857-4439  
REYKJAVÍK 06.06.2002

KVARDI 1:50  
VERNR. REKNI. NR. BR.  
00258 B2-L6-VG0-004 A