


TILVÍSANIR:
ALMENNAR SKÝRINGAR SJÁ BL. NR. A-001

A.C. 071070-5069

B	14.06.03	JARÐSKÁLFAFESTUR	ÖAG	ÖAG
A	18.11.02	HEBERGNI BÍTT VÍD	ÖAG	ÖAG
BR.	DAGS.	BREYTING	REIKN.	TEIKN.

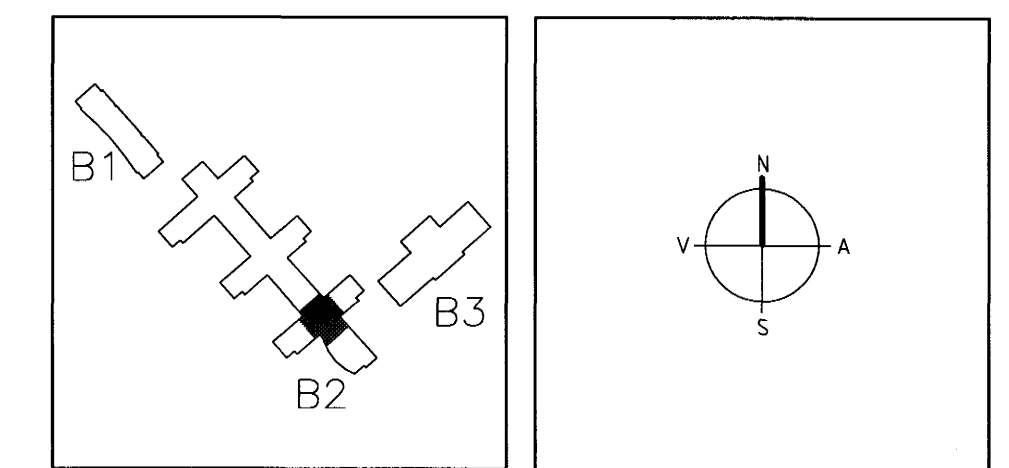

ARKITEKTAR
BERGSTADASTRÆTI 10, RVK.
Sími: 551-1460, netfang: arkitekt@ishoff.is

FINNUR BJÖRGVINSSON
HILMAR ÞÓR BJÖRNSSON
SIGRÍÐUR ÓLAFSDÓTTIR

LANDMÖTUN BYGGINGA- OG VASKIÐ
EINAR E. SÆMUNDSEN
INGIBJÖRG KRISTJÁNSDÓTTIR
MARGRÉT SIGURDÓTTIR

27 MAI 2003
VG

ELDVAERNA-ÞJÓUSTAN ehf.
Ástvaldur Eiríksson
Yfirfarið
20 MAI 2003
 An athugasemda
 Með athugas. dags.
Undirskrift

VSÓ
VSÓ RÁÐGJÖF
BORGARTOWN 20, 105 REYKJAVÍK. Sími: 585-9000, Símsíðir: 585-9010, Netfang: vs@vs.is

SÓLVANGSVEGUR 4
LÆKJARSKÓLI

WATNSÓÐAKERFI	JARÐHED	GRUNNMYND	HANNA/TEIKN	ÖG/ÖG
VERNRN.	1:50	TEIKN. NR.	REYKJAVÍK	08.06.2002
BR.	00258	TEIKN. NR.	B2-L6-VG0-006	BR.