


AFANGASKIPTI 1. & 2. AFANGA

TILVÍSANIR:
ALMENNAR SKÝRINGAR SJÁ BL. NR. A-001

AE 071070-5069

BR.	DAGS.	BREYTING	ÖG	ÖG
			REIKN.	TEIKN.

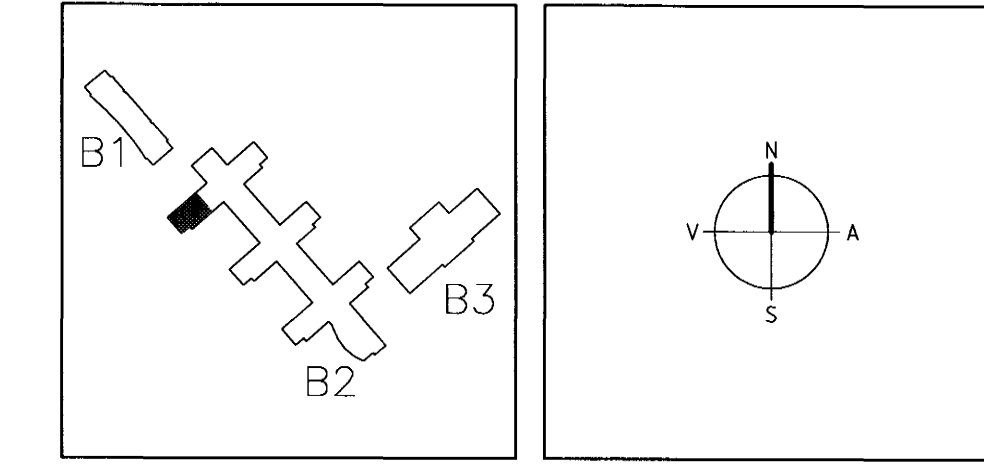

ARKITEKTAR
BERGSTADASTRÆTI 10, RVK.
sími:551-1460, netfang:arkitekt@shof.is

FINNUR BJÖRGVINSSON
HILMAR ÞÓR BJÖRNSSON
SIGRÍÐUR ÓLAFSDÓTTIR

LANDMÓTUN
EINAR E. SÆMUNDSEN
INGIBJÖRG KRISTJÁNSDÓTTIR
MARGRÉT SIGURDARDÓTTIR

27 MAI 2003
VG

ELDVARNAÐ-JÓNUSTAN ehf.
Ástvaldur Eiríksson
Yfirmarið
20 MAI 2003
 Án athugasemda
 Með athugasemda.

VSÓ
VSÓ RÁÐGJÖF
BORGARLONI 20, 101 REYKJAVÍK, Sími: 545-9000, Símaríki: 545-9010, Netfang: vs@vs.is

SÓLVANGSVEGUR 4
LÆKJARSKÓLI

VATNSÓÐAKERFI
1. HÆÐ
GRUNNMYND

HANNAÐ/TEIKN. KV/GAG/PH
ATH. *Kristján*
SAMMYND *Kristján*
KT. 130987-4439
REYKJAVÍK 08.06.2002

KVARDI 1:50
VERKFR. 00258
TEIKN. NR. B2-L6-VG1-003
BR. A