


TILVÍSANIR:
ALMENNAR SKÝRINGAR SJÁ BL. NR. A-001

S/C. 071070-5069

A 14.06.03 JARÐSKALFSTAÐUR
BR. DAGS. BREYTING DAG DAG
REKNI. TEKNI.

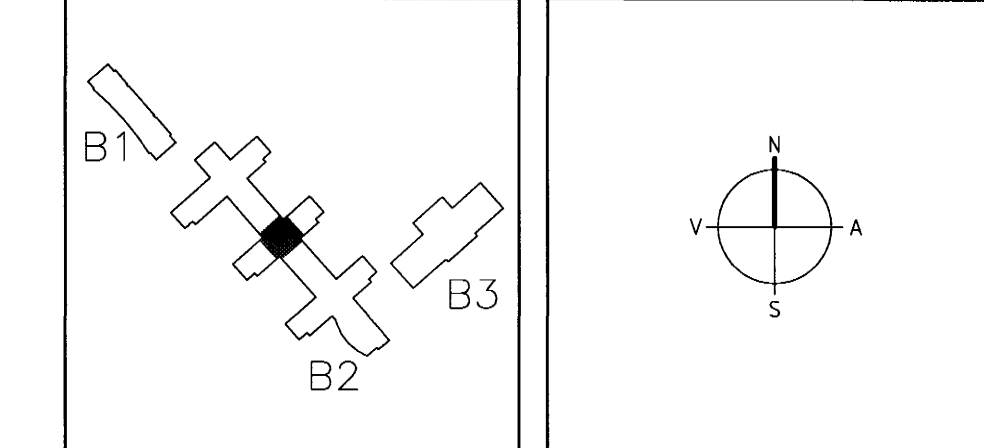

ARKITEKTAR FINNUR BJÖRGVINSSON
BERGSTADASTRÆTI 10, RVK. HILMAR ÞÓR BJÖRNSSON
sími: 551-1480, netfang: arkitekt@sholf.is SIGRÍÐUR ÓLAFSDÓTTIR

LANDMÓTUN
EINAR E. SÆMUNDSEN
INGIBJÖRG KRISTJÁNSDÓTTIR
MARGRÉT SIGURDÁRSDÓTTIR
27 MAI 2003
VG

ELDVARNARÞJÓNUSTAN ehf.
Ástvaldur Eiríksson
Yfirfarið
20 MAI 2003
An athugasemdir
Með athugas. dags.
Útskipt

VSÓ
VSÓ RÁÐGJÖF
SÓLVANGSVEGUR 4
LÆKJARSKÓLI
VATNSÓÐAKERFI
1. HED
GRUNNMYND
KVARDI 1:50
VERKNR. 00258

HANND./TEKNI. ÖG/PH
ATH. SAMÞYKKT
KT. 130857-4430
REYKJAVIK 06.05.2002

TEKNI. NR. B2-L6-VG1-006
BR. A