


TILVÍSANIR:
ALMENNAR SKÝRINGAR SJÁ BL. NR. A-001

A.E. 071070-5069

BR.	DAGS.	BREYTING	ÖM.	ÖM.

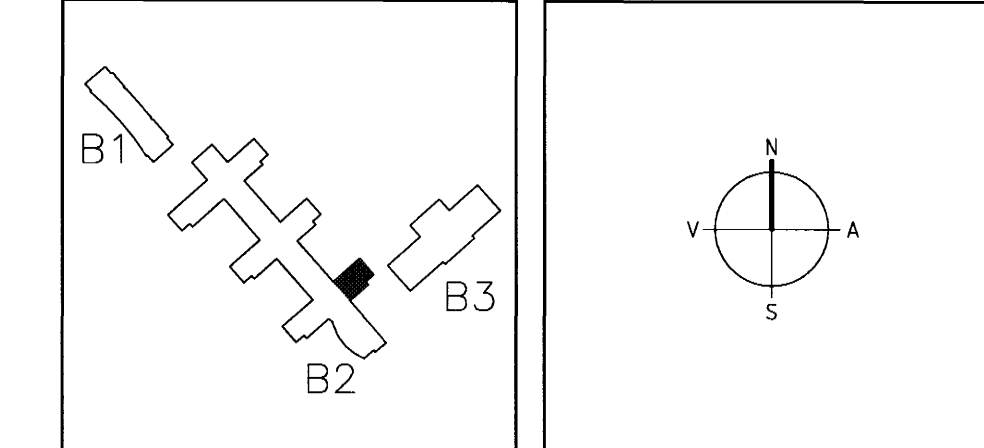

ARKITEKTAR FINNUR BJÖRGVINSSON
BERGSTADASTRÆTI 10, RVK.
Sími: 551-1460, netfang: arkitekt@ishoff.is

HILMAR ÞÓR BJÖRNSSON
SIGRÍÐUR ÓLAFSDÓTTIR

LANDMÖTUN
EINAR E. SÆMUNDSEN
INGIBJÖRG KRISTJÁNSDÓTTIR
MARGRÉT SIGURDÓTTIR

27 MAÍ 2003
VG

ELDVARNARÞJÓUSTAN ehf.
Austvödur Eiríksson
Yfirlitari
20 MAÍ 2003
An athugasemdir
Með athugas.dags.
[Signature]

VSÓ
VSÓ RÁÐGJÖF
SÓLVANGSVEGUR 4
LÆKJARSKÓLI

VATNSÓÐAKERFI
1. HÆÐ
GRUNNMYND

HANNAÐ/TEKNI. ÖM/ÞH
ATH. *[Signature]*
KT. 130657-4439
REYKJAVIK 06.06.2002

KVARDI 1:50
VERKNR. 00258
TEKNI. NR. B2-L6-VG1-009
BR. A