


TILVÍSANIR:
ALMENNAR SKÝRINGAR SJÁ BL. NR. A-001

AC 071070-5009

B 14.05.03 JARÐSKJÁLFASTIÐA ÓG ÓG
A 19.11.02 LAGNAR FERÐAR VEGNA LÍÐA ÓG ÓG
BR. DAGS. BREYTING REKIN. TEKIN.

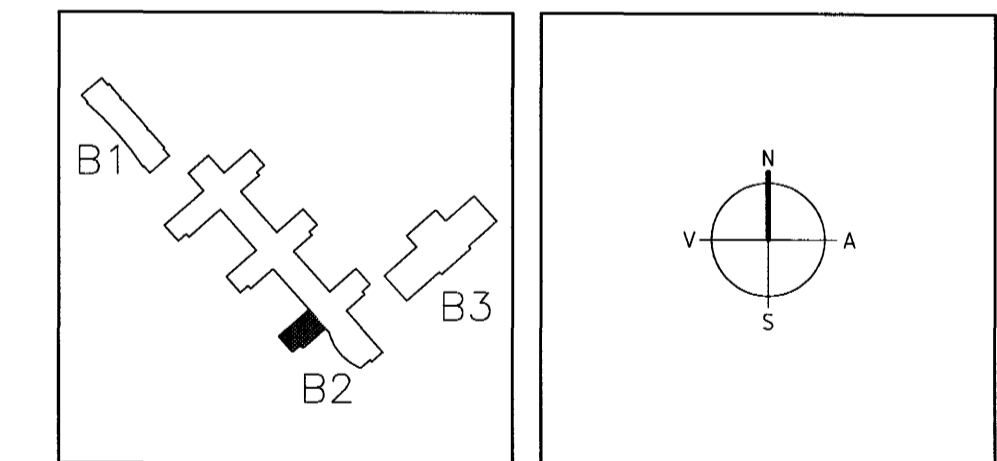

ARKITEKTAR FINNUR BJÖRGVINSSON
BERGSTADASTRÆTI 10, RVK HILMAR ÞÓR BJÖRNSSON
sími: 551-1460, netfang: arkitekt@ishoff.is SIGRÍÐUR ÓLAFSDÓTTIR

LANDMÓTUN. EINHAFSVERK
EINAR E. SÆMUNDSEN 27. MAÍ 2003
INGIBJÖRG KRISTJÁNSDÓTTIR MARGRÉT SIGURDARDÓTTIR VG

BLÖVARNARLÖGUSTAN ehf.
Aðvaldur Eiríksson
Yfirforið
20 MAÍ 2003
 An athugasemda
 Með athugas.dags.
AC
Undirskrift

VSÓ
VSÓ RÁÐGJÖF
SÓLVANGSVEGUR 4
LÆKJARSKÓLI
VATNSÓÐAKERFI
1. HÆÐ
GRUNNMYND
KVARDI 1:50
VERKNR. 00258

HANNA/TEKIN ÓG/PH
ATH. SAUBHYGGI
KT.
REYKJAVÍK 06.08.2002
TEKIN NR. DR.
06.08.2002
REYKJAVÍK 06.08.2002
B2-L6-VG1-011 B