


TILVÍSANIR:
ALMENNAR SKÝRINGAR SJÁ BL. NR. A-001

NE. 071070-5069

A 16.07.02 SPRENGLOR FENDUR Í MEÐJA LOFTPLÖTU
BR. DAGS. BREYTING REKNI. TEKNI.

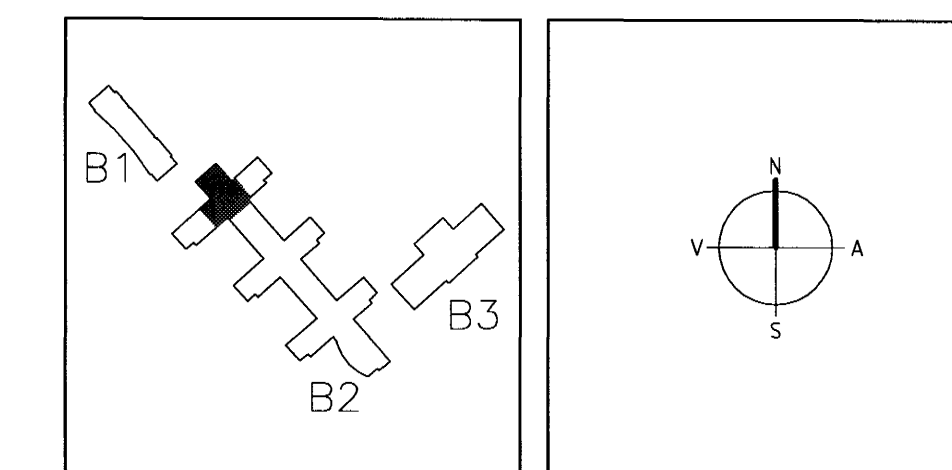

ARKITEKTAR
BERGSTADASTRÆTI 10, RVK.
Sími: 551-1460, netfang:arkitekt@ishoff.is

FINNUR BJÖRGVINSSON
HILMAR ÞÓR BJÖRNSSON
SIGRÍÐUR ÓLAFSDÓTTIR

LANDMÖTUN
EINAR E. SÆMUNDSEN
INGIBJÖRG KRISTJÁNSDÓTTIR
MARGRÉT SIGURDARDÓTTIR

27 MAI 2003
VG

ELDVARMALÖGNUMSTAN ehf.
Astvaldur Eiríksun
Yfirfarið
20 MAI 2003
An athugasemda
Með athugas. dags.
[Signature]
Undirskott

VSÓ
VSÓ RÁÐGJÖF
SÓLVANGSVEGUR 4
LÆKJARSKÓLI

VATNSÓÐAKERFI
2. HED
GRUNNMYND

HANNAÐ/TEKNI. 10/06/00/PH
ATH. SAMÞYGG
KT. 130657-4430
REYKJAVÍK
06.06.2002

KVARDI 1:50
VERKNR. 00258
TEKNI. NR. B2-L6-VG2-002
BR. A