


TILVÍSANIR:
ALMENNAR SKÝRINGAR SJÁ BL. NR. A-001

Handwritten signature and number: 071070-5069

A 16.11.02 STADRETNINGU A ÖÐMÖTULUM A ÖMVI Breytt skv. Nýju Loftunum 040 040
BR. DAGS. BREYTING REBRN. TEKN.

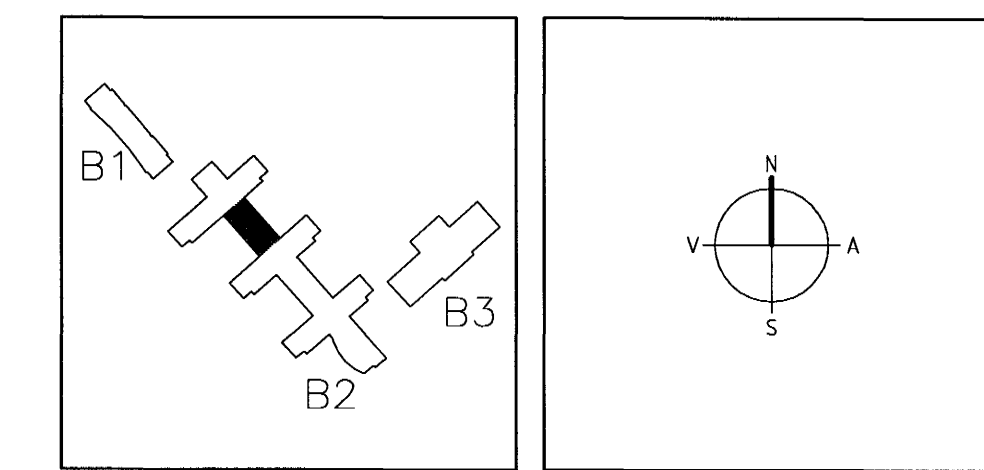

ARKITEKTAR FINNUR BJÖRGVINSSON
BERGSTADASTRÆTI 10, RVK. HILMAR ÞÓR BJÖRNSSON
sími:551-1460, netfang:arkitekt@ishoff.is SIGRÍÐUR ÓLAFSDÓTTIR

LANDMÖTUN EINAR E. SÆMUNDSEN
INGIBJÖRG KRISTJÁNSDÓTTIR
MARGRÉT SIGURDARDÓTTIR
27 MAI 2003
VG

ELDVARNARJÓNUSTAN ehf.
Astvaldur Eiríksson
Yfirfarið
20 MAI 2003
An athugasemdir
Með athugas. dags.

VSO VÍSÓ RÁÐGJÖF
BORGARTÓR 20, 103 REYKJAVÍK, SÍMI 585-0000, SÍMIBREYF 585-9010, NETFANG vso@vso.is
SÓLVANGSVEGUR 4
LEKJARSKÓLI
LAGNIR HANNA/TEKN. 040/50/PH
VATNSÓÐAKERFI ATH. SAMÞYKKT
GRUNNMYND 2. HÆÐ KT. 130657-4438
REYKJAVÍK 04.05.2002
KVARDI 1:50
VERKNR. 00258
TEKN. NR. B2-L6-VG2-004
BR. A