GRUNNMYND 1:50

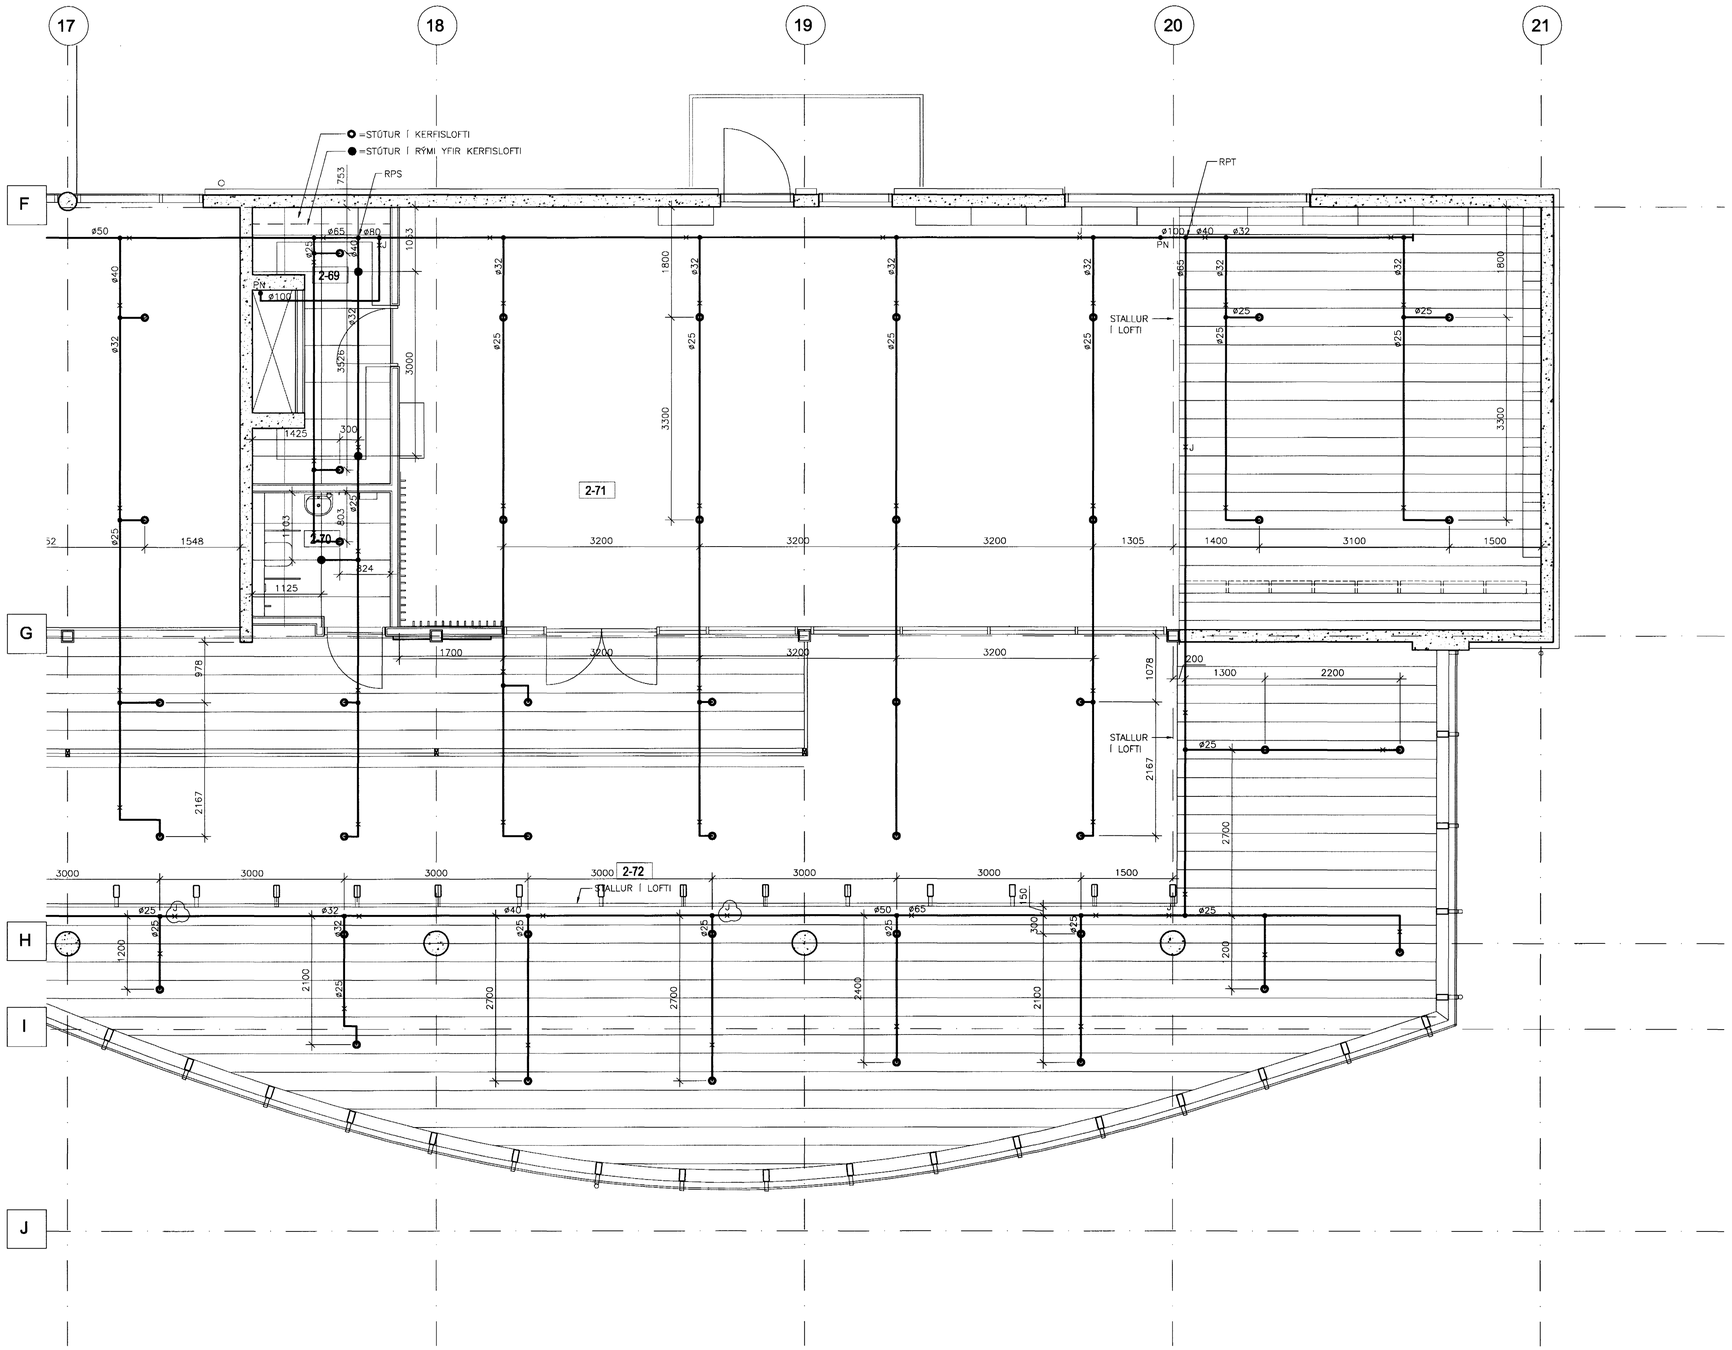

TILVÍSANIR:

ALMENNAR SKÝRINGAR . . . . . SJÁ BL. NR. A-001

N.E. 071070-5069

B	14.05.'03	JARÐSKJÁLFTASÍUR	ÁG ÁG
A	19.11.'02	STAÐSETNINGU Á ODASTÓTUM Á GANGI BREYTT SKV. NÝJU LOFTAPLANI	ÁG ÁG
BR.	DAGS.	BREYTING	REIKN. TEIKN.

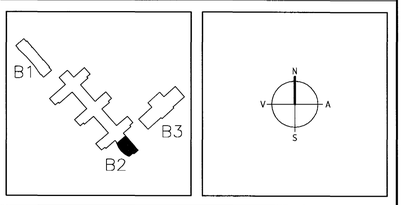

ARKITEKTAR
BERGSTAÐASTRÆTI 10, RVK.
sími:551-1460, netfang:arkitekt@isholf.is
FINNUR BJÖRGVINSSON
HILMAR ÞÓR BJÖRNSSON
SIGRÍÐUR ÓLAFSDÓTTIR

Burðarvirkisuppdrættir Hafnarfjarðar
Afgreitt þann
27 MAI 2003

LANDMÓTUN
EINAR E. SÆMUNDSEN
INGIBJÖRG KRISTJÁNSDÓTTIR
MARGRÉT SIGURÐARDÓTTIR

ELDVARNAÐJÓNUSTAN ehf.
Ástvaldur Eiríksson
Yfirfarið
Athugasemdir ...
Undirskrift

VSÓ
VSÓ RÁÐGJÖF
BORGARTÚN 20, 105 REYKJAVÍK, SÍMI 585-9000, SÍMBRÉF 585-9010, NETFANG vso@vso.is

SÓLVANGSVEGUR 4
LÆKJARSKÓLI

LAGNIR	HANNAÐ/TEIKN.	ÁG/GG
VATNSÚÐAKERFI	ATH.	
GRUNNMYND 2. HÆÐ	SAMÞYKKT	
	KT.	130857-4439
KVARÐI 1:50	REYKJAVÍK	06.05.2002
VERKNR.	TEIKN. NR.	BR.
00258	B2-L6-VG2-012	B

00258-B2-L6-VG2-012