


**SKÝRINGAR**

VIÐBYGGING Í NORÐ-AUSTUR ER GRUNDUÐ Á KLÖPP OG VIÐBYGGING Á ANDDYRI Í SUÐ-VESTUR ER GRUNDUÐ Á KLÖPP EÐA VEL ÞJAPPADRI HRAUN-FYLLINGU. 50 CM NIÐUR MEÐ ÚTVEGGJASÖKKLUM OG UNDIR BOTNPLÖTU KOMI 75 MM POLYSTYREN-PLASTEINANGRUN. NEDRI BOTNPLATA OG Í ANDDYRI ER 12 CM ÞYKK OG BENDIST Í PLÖTUMÞJU MEÐ #K10C25 MEÐ #K10C25 EN EFRÍ BOTNPLATA ER 15 CM OG ER REIKNUÐ BERANDI ÞAR SEM VANDKLÆÐUM GETUR VERIÐ HÁÐ AÐ NÁ FULLRI ÞJÖPPUN Í FYLLINGU. SÖKKULVEGGIR ERU 20 CM ÞYKKIR OG BENDAST ALMENNT MEÐ 2K12 UPPI OG NIÐRI. ÞAR SEM SÖKKLAR ERU HÆRRI EN 1.5 M, BENDAST ÞEIR AÐ AUKI MEÐ EINFALDRI GRIND #K10C25. UPP MEÐ HURDARÖPUM OG VEGGENDUM KOMI 2K12, L=120 CM, ER STINGIST 60 CM OFAN Í SÖKKUL. INN Í SÖKKLA KOMI FROSTFRÍ FYLLING SEM ÞJAPPIST Í LÖGUM MEÐ VÖKVUN Á MILLI. ÞESS SKAL GÆTT AÐ LAGÞYKKTIR SAMSVARI ÞJÖPPUNARGETU ÞESS TÆKIS SEM ÞJAPPAR ER MEÐ.

ATH. PLÖTUKÓTAR STADFESTIST AF ARKITEKT Á BYGGINGARSTAD M.T.T. PLÖTUKÓTA ELDRA HÚSS OG VAL Á ENDANLEGUM GÓLFEFNUM.

ALMENNUR SKÝRINGARTEXTI SJÁ BLAD NR. B-00.

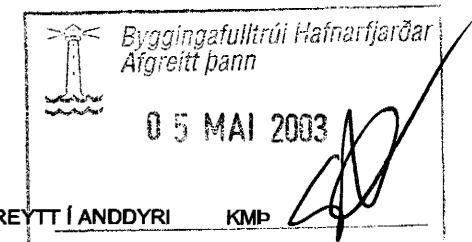

- 2) 5/4 2003 SÖKKI Breytt í anddyri KMP
- 1) 8. OKT. 02 SÖKKULL STÆKKADUR KMP

<b>AUSTURGATA 43</b>		<b>HAFNARFJÖRÐUR</b>	
<b>VIÐBYGGING</b>			
<b>UNDIRSTÖÐUR OG BOTNPLATA</b>			
<b>GRUNNMYND</b>			
HANNAÐ: KMP	TEIKNAD: KMP	YFIREÐ: KMP	DAGS: JÚNÍ 2002
SAMÞYKKT: <i>Walter L. S. Þorsteinsson</i>		KT.: 130257-2409	
<b>VERKFRÆÐISTOFA KÓPAVOGS</b> Hamraborg 7 200 Kópavogi Sími: 564-4422 Fax: 564-4433 Netfang: verkfop@arkverk.com		SKJAL: B-01	1/50
		KVARÐI	
ADALUPPDRETTIR: <i>Gudrun Gunnarsson</i>			BLAD NR. B-01