


PLATA YFIR NEDRI HÆÐ
GRUNNMYND 1:50

SKÝRINGAR

ATH. PLÖTUKÓTAR STAÐFESTIST AF ARKITEKT Á BYGGINGARSTAÐ M.T.T. PLÖTUKÓTA ELDRA HÚSS OG VAL Á ENDANLEGUM GÓLFEFNUM.

STEYPTIR VEGGIR ERU 20 CM ÞYKKIR OG TVÍBENTIR ÞAR SEM FYLING KEMUR AÐ ÞEIM EN 18 CM ANNAR STAÐAR OG BENTIR MEÐ #K10C25 CA. 6 CM FRÁ YTRI BRÚN.

ALMENNUR SKÝRINGARTEXTI SJÁ BLAÐ NR. B-00.

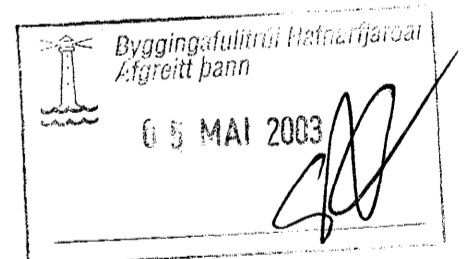

1) breytt 5/4 2003 Ný plata stækkuð + veggur KMP

AUSTURGATA 43		HAFNARFIRÐI	
VIÐBYGGING			
VEGGIR OG PLATA YFIR NEDRI HÆÐ			
GRUNNMYND			
HANNAÐ: KMP	TEKNAÐ: KMP	YFIR: KMP	DAGS: JÚNÍ 2002
SAMPYKKT: <i>Waldur Mat. Lofta</i>			KT.: 130257-2409
VERKFRÆÐISTOFA KÓPAVOGS Hamraborg 7 200 Kópavogi Sími: 564-4422 Fax: 564-4433 Netfang: verkfop@arkverk.com		SKJAL: B-02	1/50
		KVARÐI	
ADALUPPDRETTIR: <i>S. Gunnarsson</i>			BLAÐ NR. B-02

1002.01.