



NEDRI HÆÐ 1:50

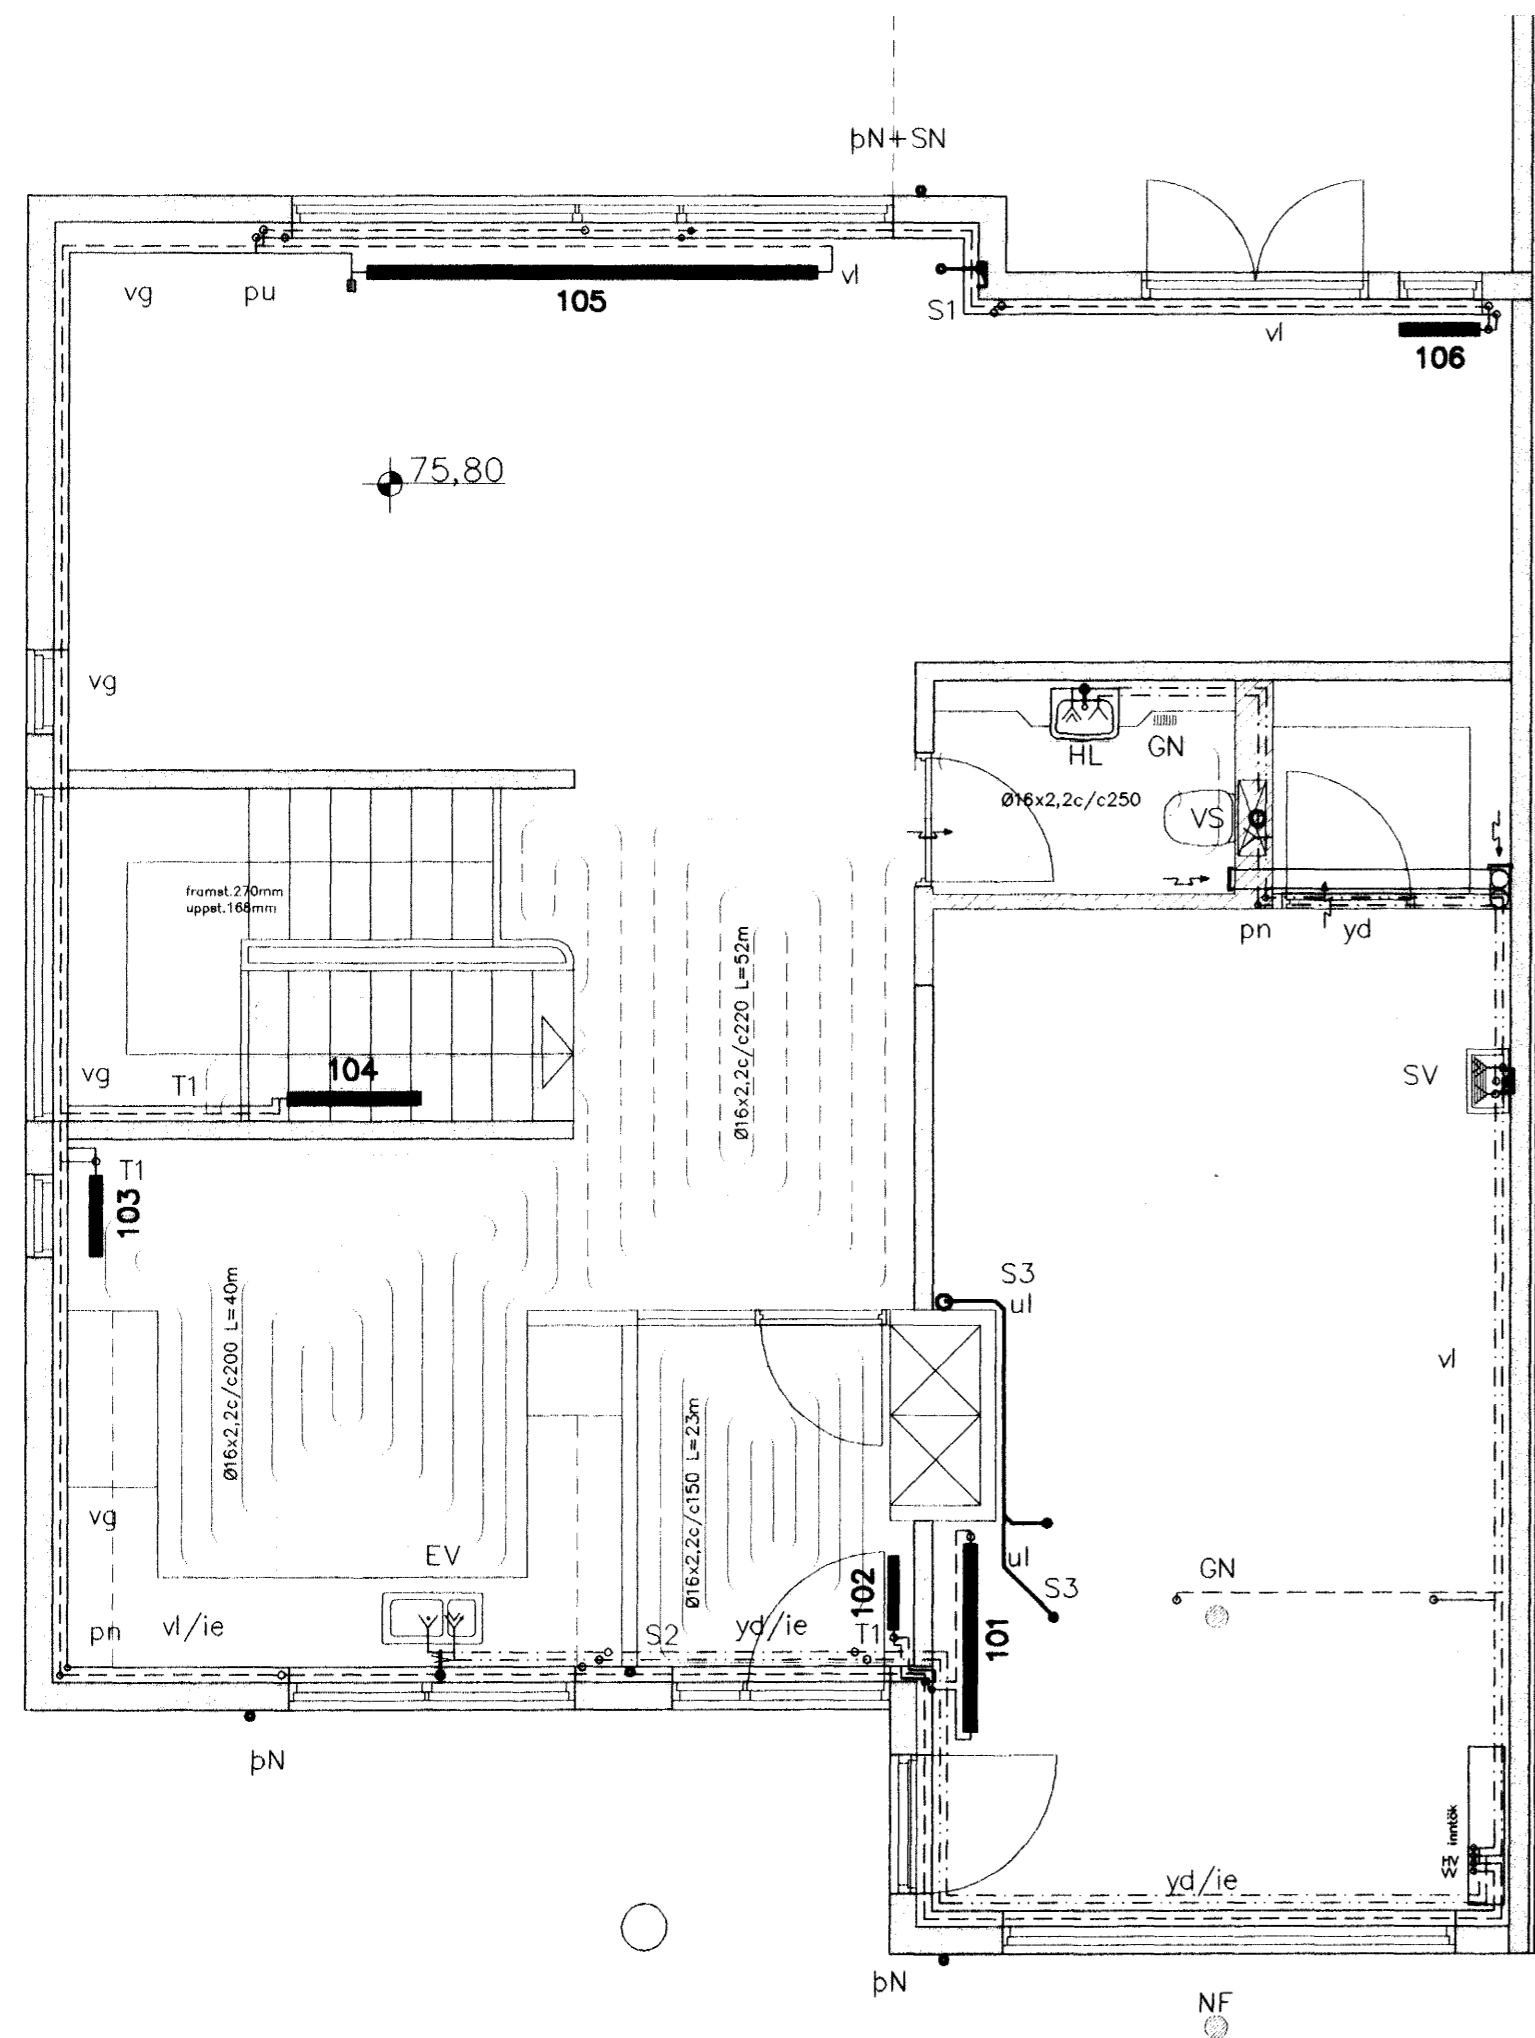

EFRI HÆÐ 1:50

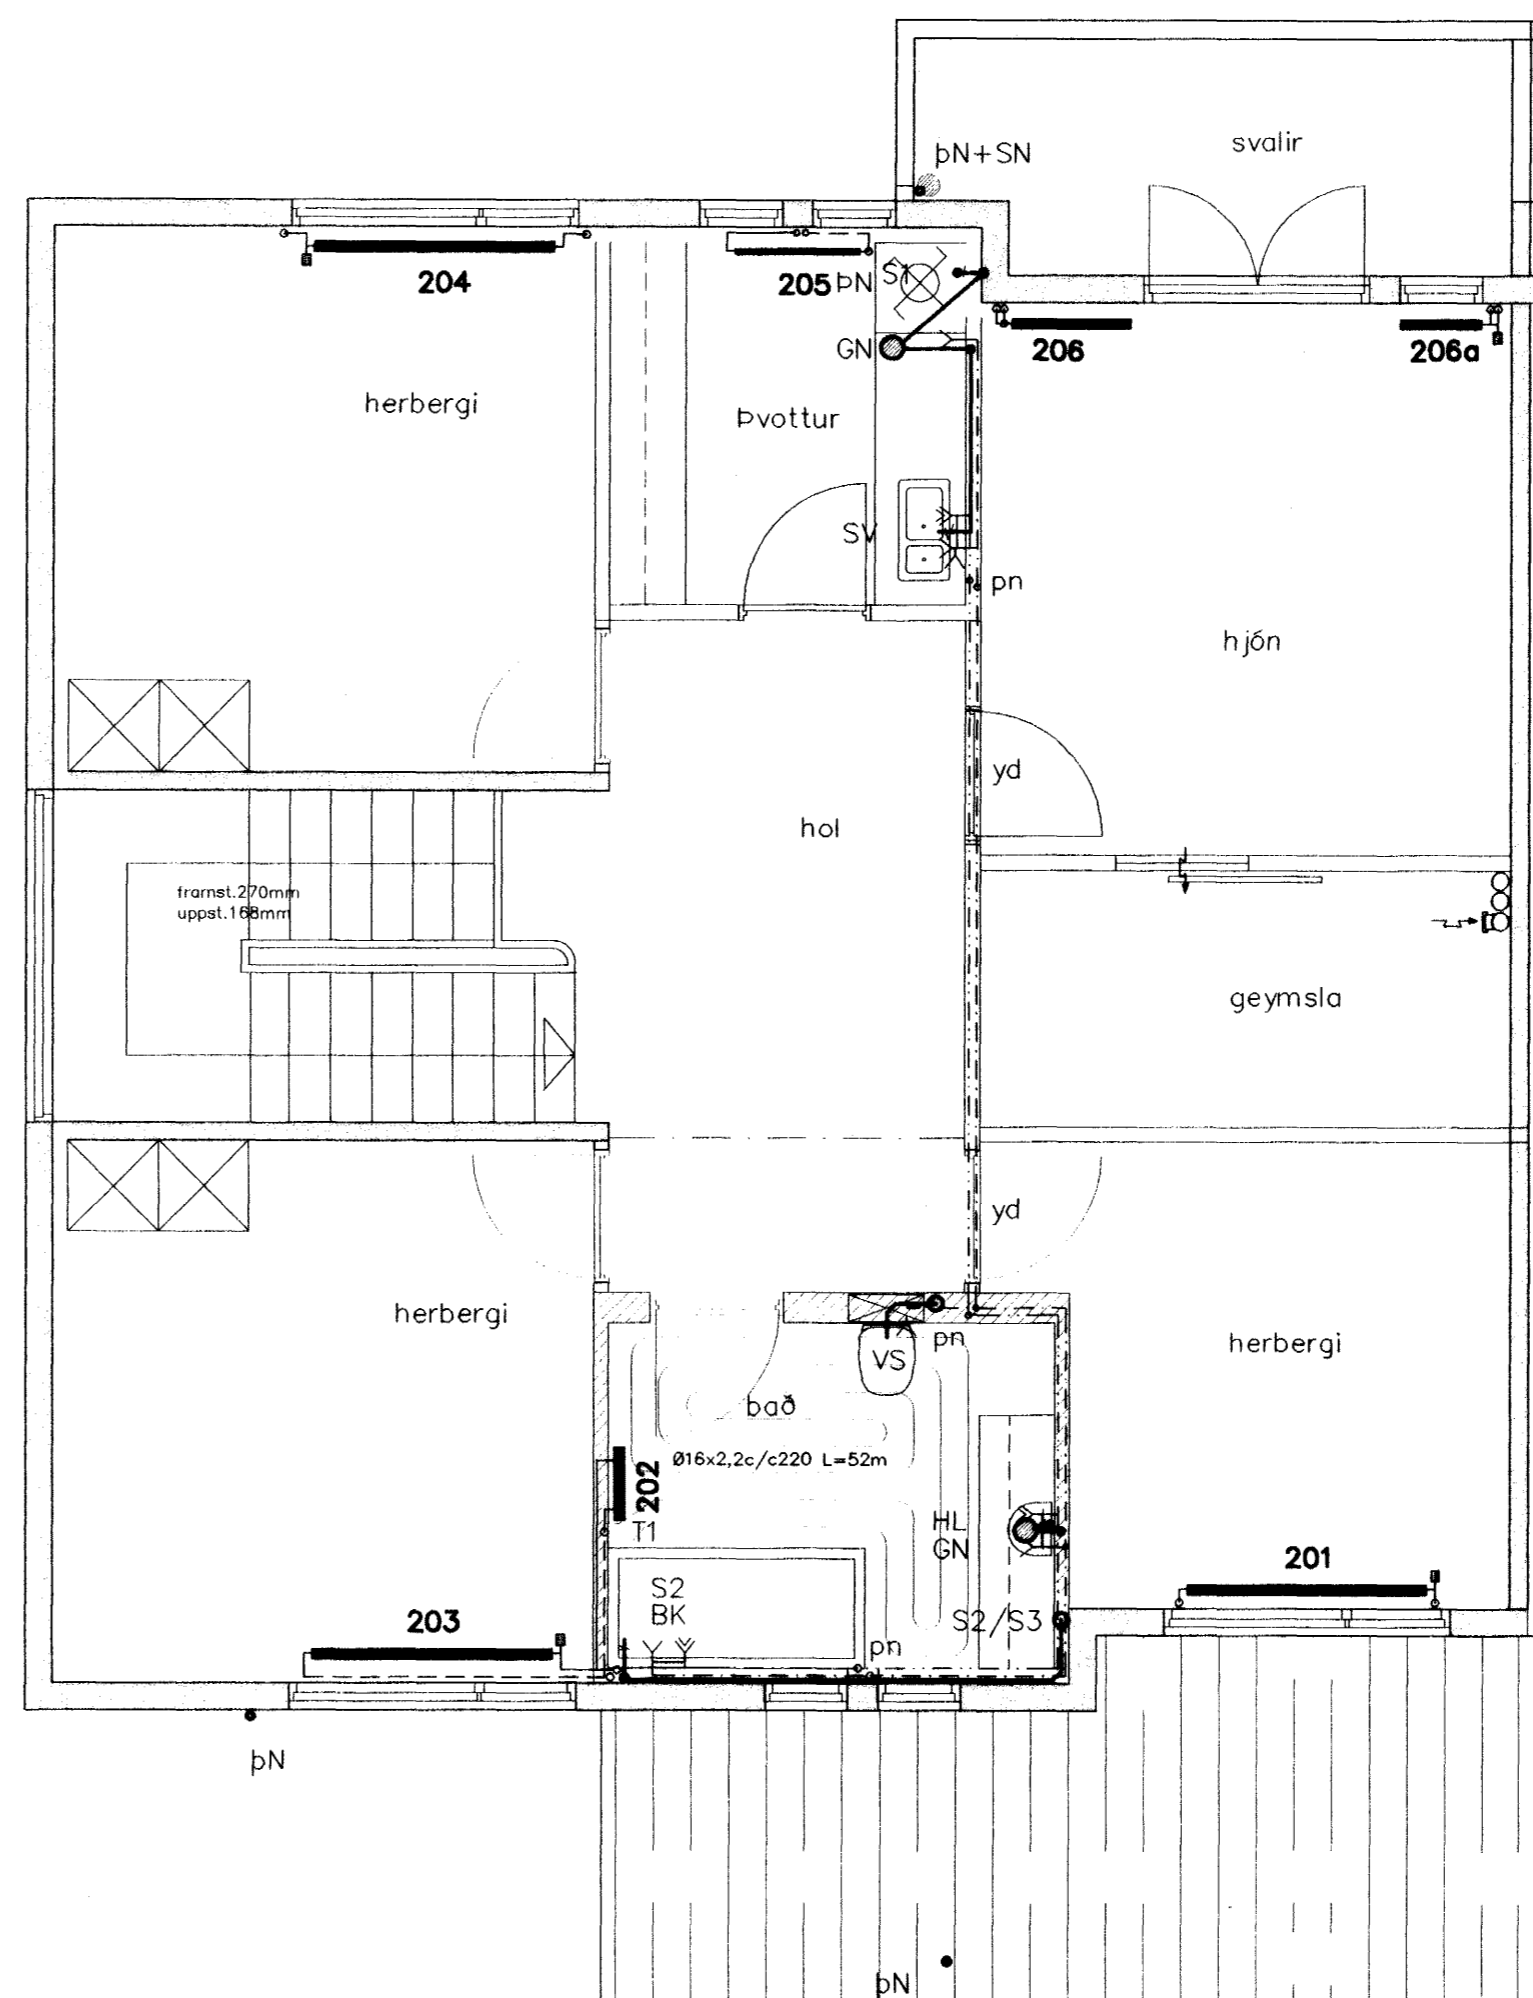

1\* Lögnum breytt í samræmi við breitt innraskipulag.

Legu lagna

- áv: á vegg
- ie: í einangrun
- ig: í gólfrauf
- iv: í veggrauf
- pn: pípa fer niður
- pu: pípa fer upp
- ud: undir dyrum
- ul: undir lofti
- vg: við gólf
- vl: við loft
- yd: yfir dyrum
- yg: yfir glugga

Breytingar			SVÖLUÁS 16 HF.	
Nr.	Dags.	Nafn		
1	04.04.03	BD	<b>Verkfræðistofa Þráinn &amp; Benedikt</b> Laugavegi 178, 105 - Rvk. Sími: 553 1770, 568 7775 Fax: 568 7701 Netfang: post@islandia.is	
			H BS   T BD   S	
			M 1:50	
			Nr. P101	
			Lagnir inni	
			15 APR 2003	
			Dags. Des '01	
			080149-3609	

9/4 03 B. H. H.

VG