



FRÁRENNISLAGNIR Í GRUNNI, GRUNNMYND. 1:50

FRAMHALD, SJÁ
TEIKN. NR. 2-03

FRAMHALD, SJÁ
TEIKN. NR. 2-05

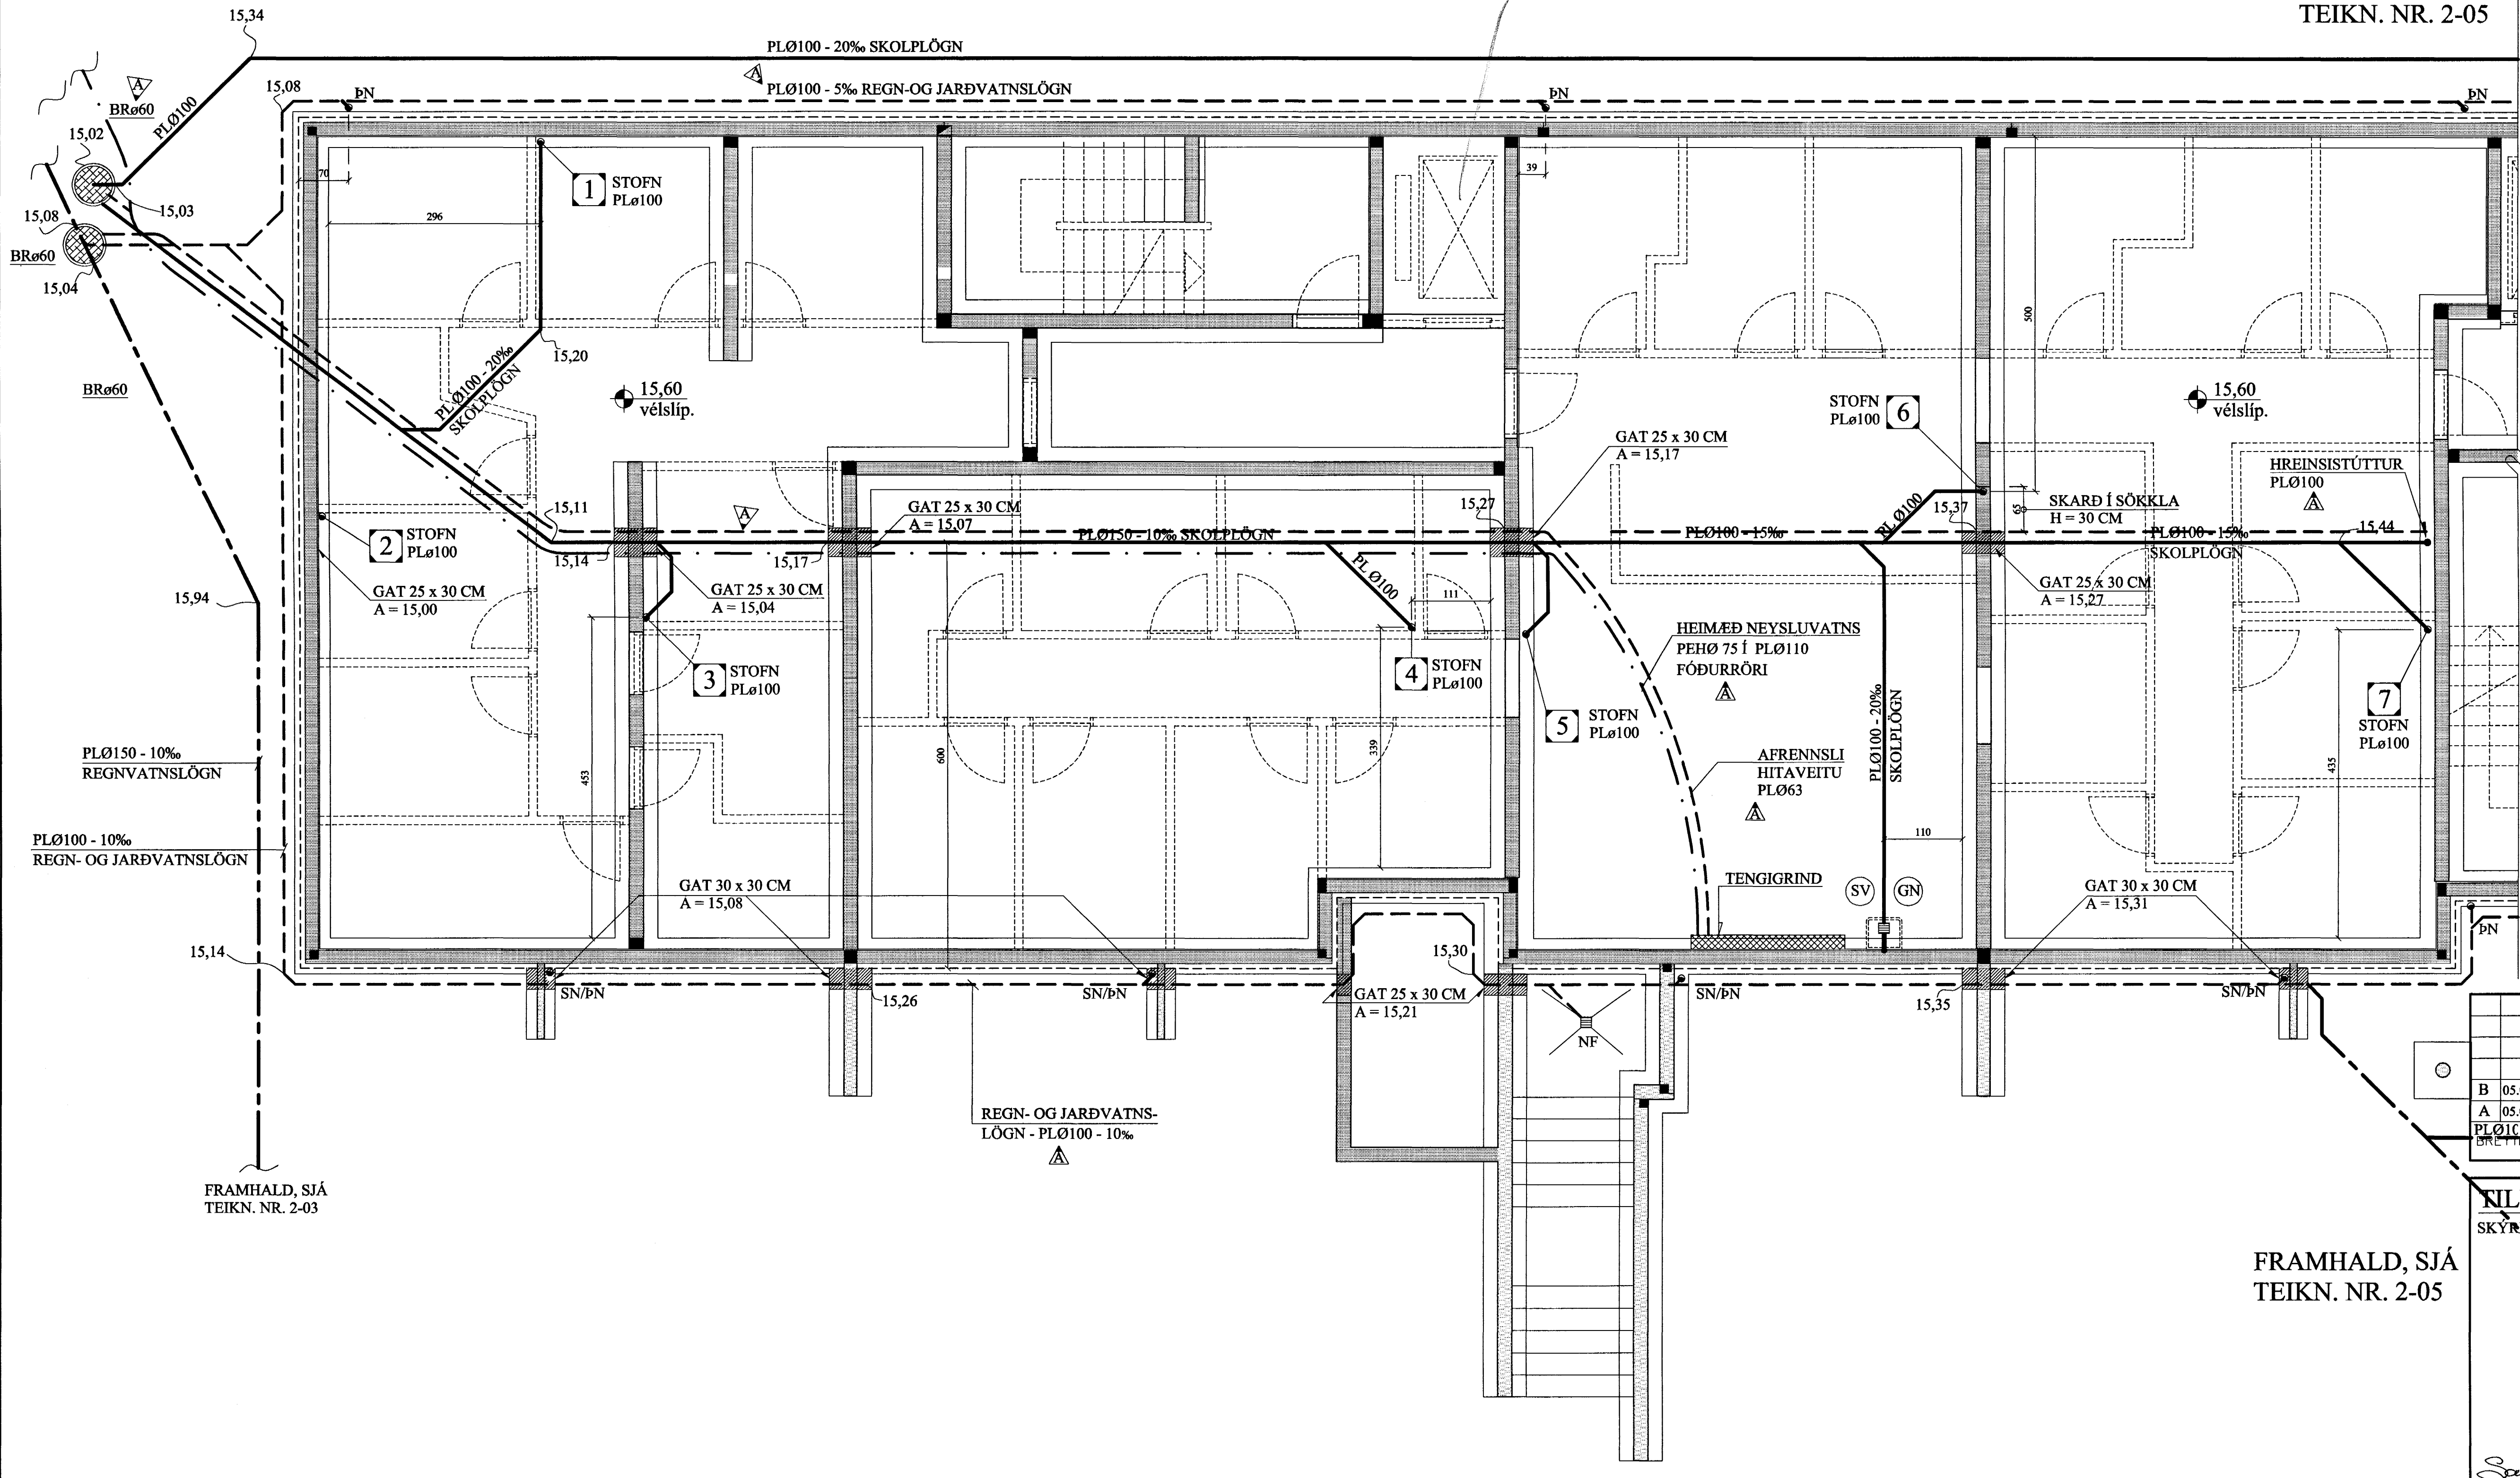

FRAMHALD, SJÁ
TEIKN. NR. 2-05

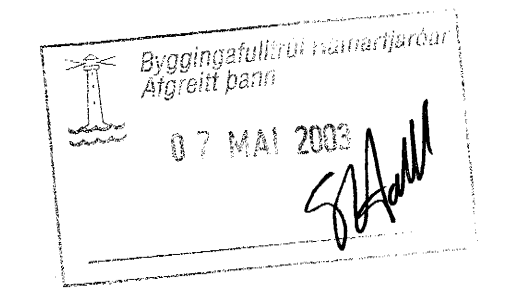

B	05.05.'03	HEIMÆÐ NEYSLUVATNS FÆRD	JKr.
A	05.05.'03	REGN- OG JARÐVATNSLÖGN SAMEIN.	JKr.
PLØ100		ÖRN-ÞINGAR	

ILVÍSANIR:
SKÝRINGAR..... SJÁ TEIKN. NR. 2-01

FRAMHALD, SJÁ
TEIKN. NR. 2-05

Samp. Jón Kr.

Reikn.	Jón Kr.	Jan. '03	Útgeft:	15.03.2003
Teikn.	Jóhanna	Jan. '03	Kvarð:	1:50
Ath.				
Samþ.				

BERJAVELLIR 6, Hafnarf. Nr. **2-04**

Verkhuti
FRÁRENNISLAGNIR Í
GRUNNI,
GRUNNMYND.

Jón Kristjánsson
Byggingvarnaraðgafi
FVVI
Hverfisgata 76
101 Reykjavík
Sími: 551-8820 Gsm: 863-2154
Kl: 210754-4829
Netfang: jón@sammlis
http://www.VJK.is