


FRÁRENNSLISLAGNIR Í GRUNNI, GRUNNMYND. 1:50

2. sýka

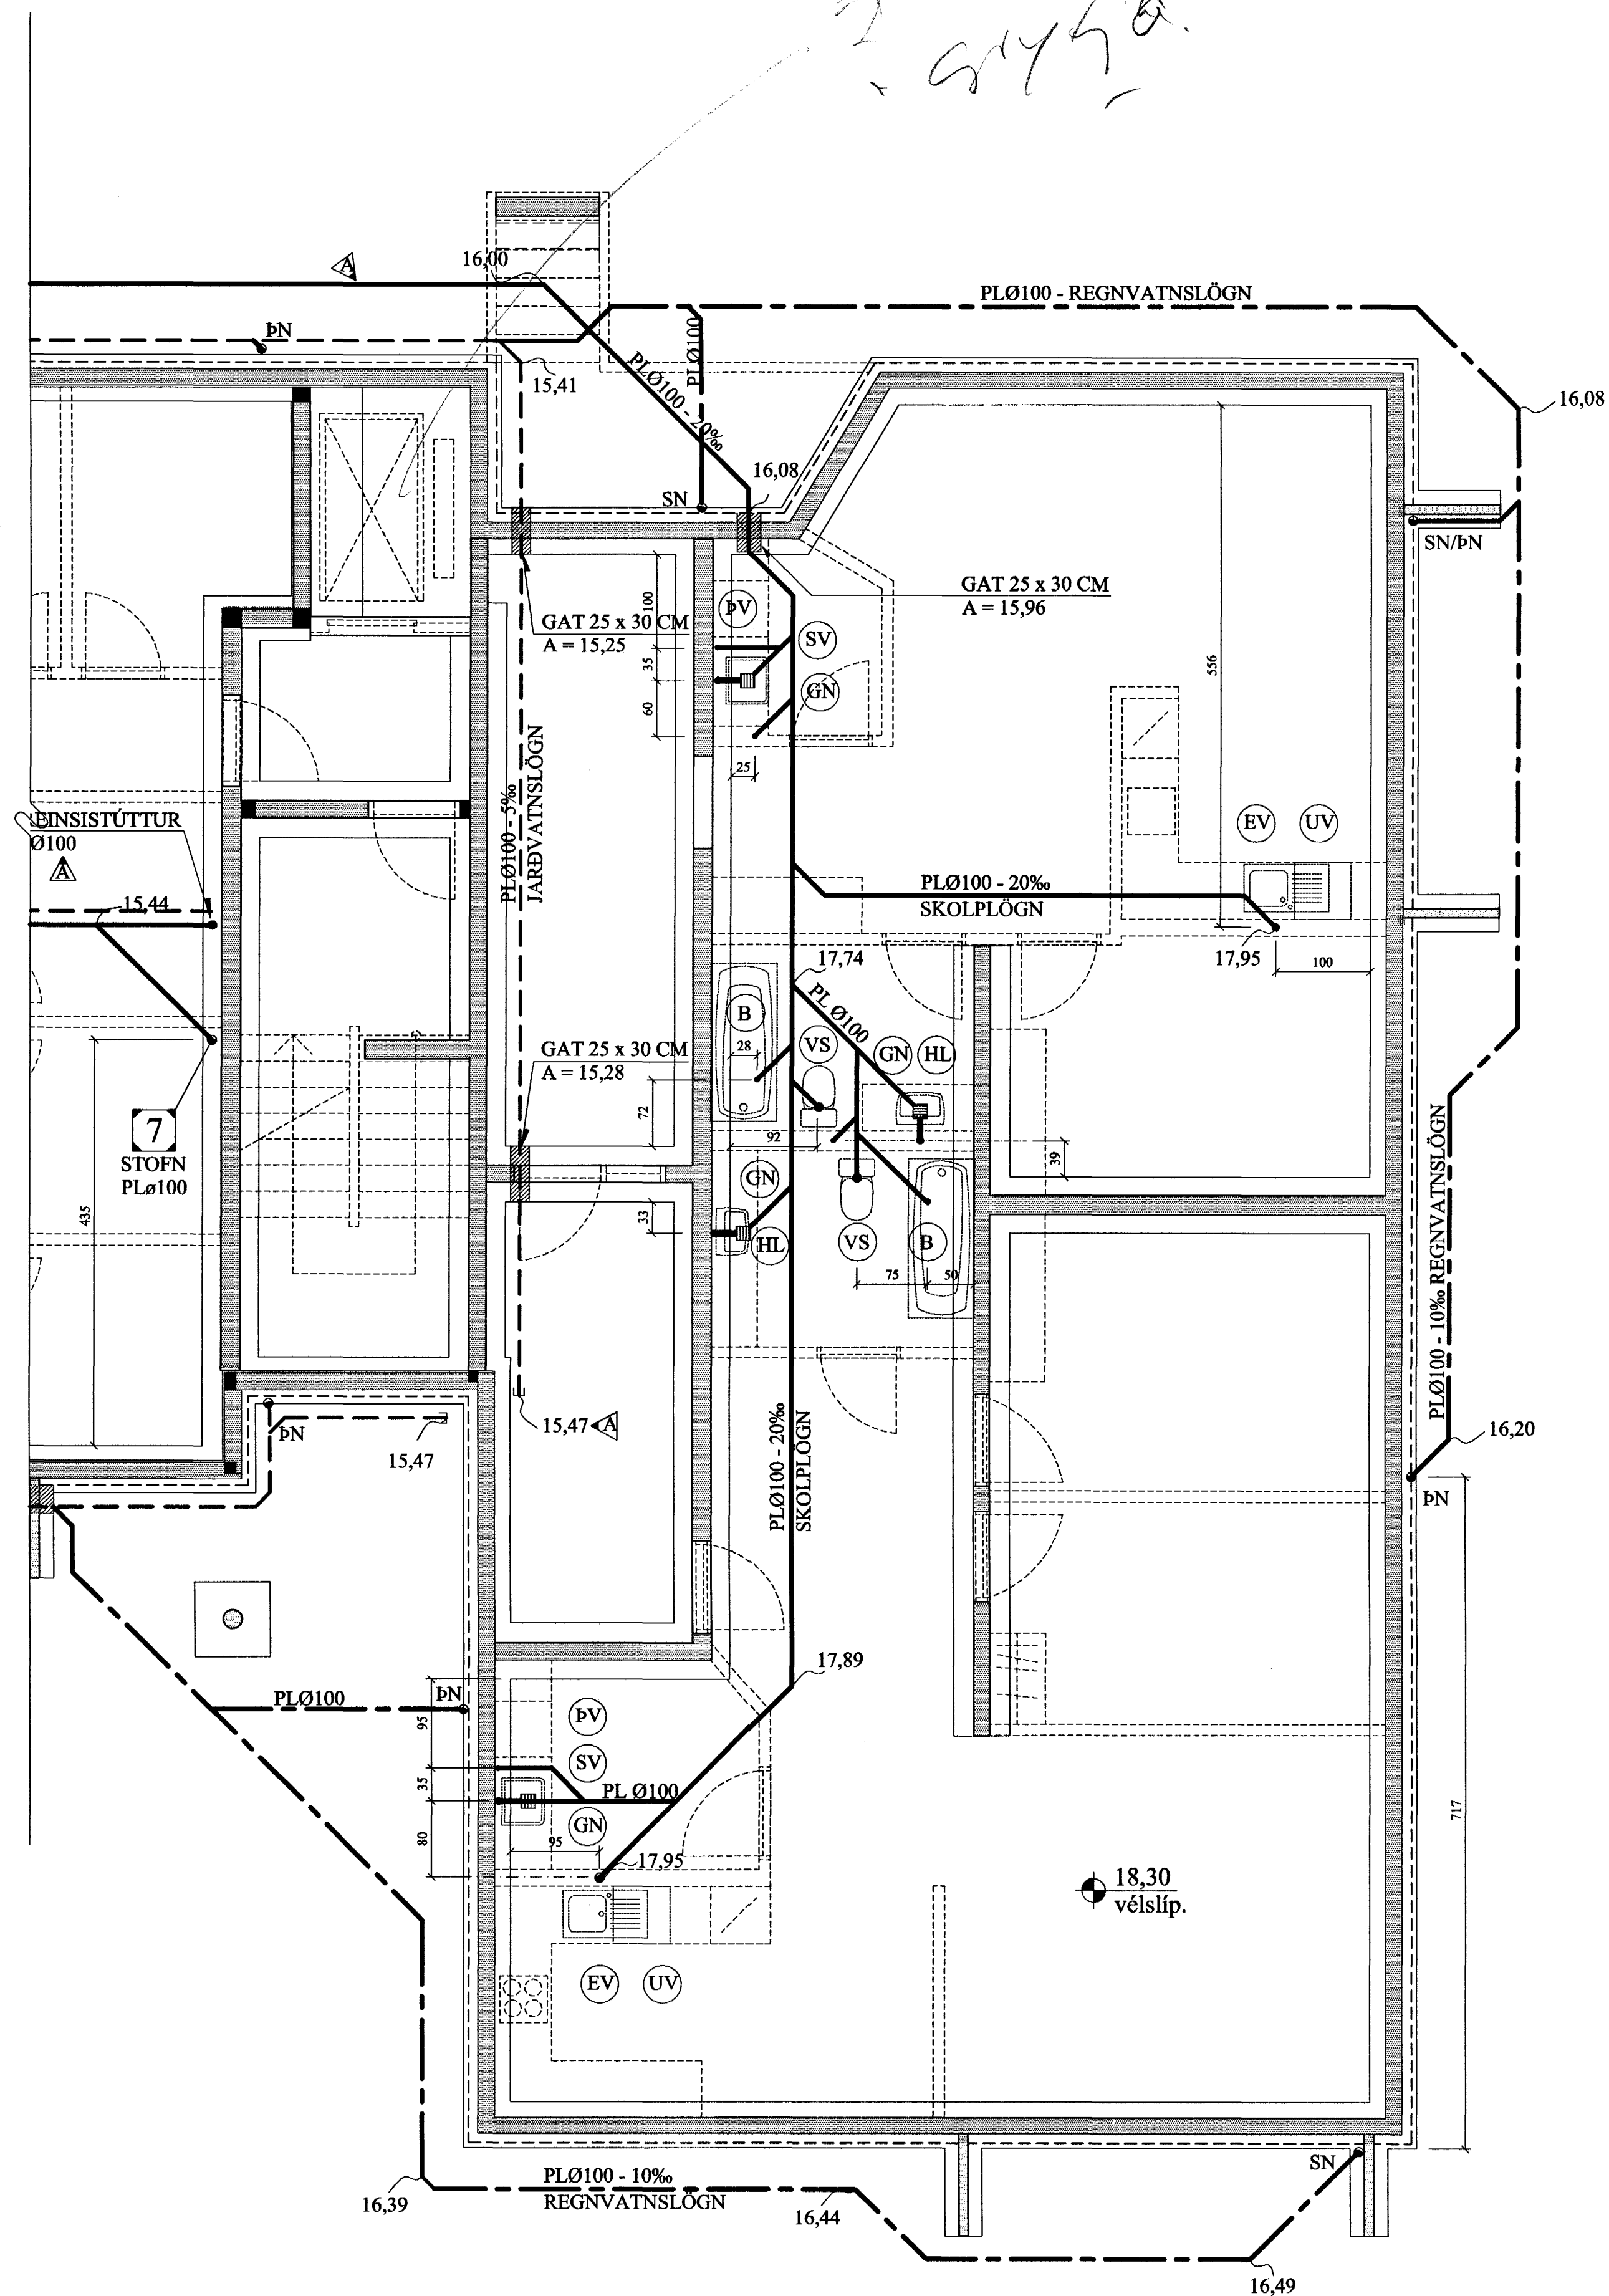

FRAMHALD, SJÁ
TEIKN. NR. 2-04

Byggingarfræðingur
Afgreitt þann
07 MAI 2003
S. Jónsson

A 05.05 '03 REGN- OG JARÐVATNSLÖGN SAMEIN. JKr.	
BREYTINGAR	

TILVÍSANIR:
SKÝRINGAR..... SJÁ TEIKN. NR. 2-01

Samb. Jón Kr.

Reikn.	Jón Kr.	MARS '03	Útgeft:	15.3.2003
Teikn.	Jóhanna	MARS '03	Kvarði:	1:50
Ath.				
Samb.				
BERJAVELLIR 6, Hafnarf.				Nr. 2-05
Verkhlufti FRÁRENNSLISLAGNIR Í GRUNNI, GRUNNMYND, FRAMHALD.		Jón Krieffjónsson Byggingarfræðingur FVFI Hverfegata 76 101 Reykjavík Sími: 551-8620 Fax: 863-2154 Kl: 210754-4829 Netfang: jkris@simnet.is http://www.VJK.is		