




NORÐURVEGGUR, HLIÐARMYND. 1:50

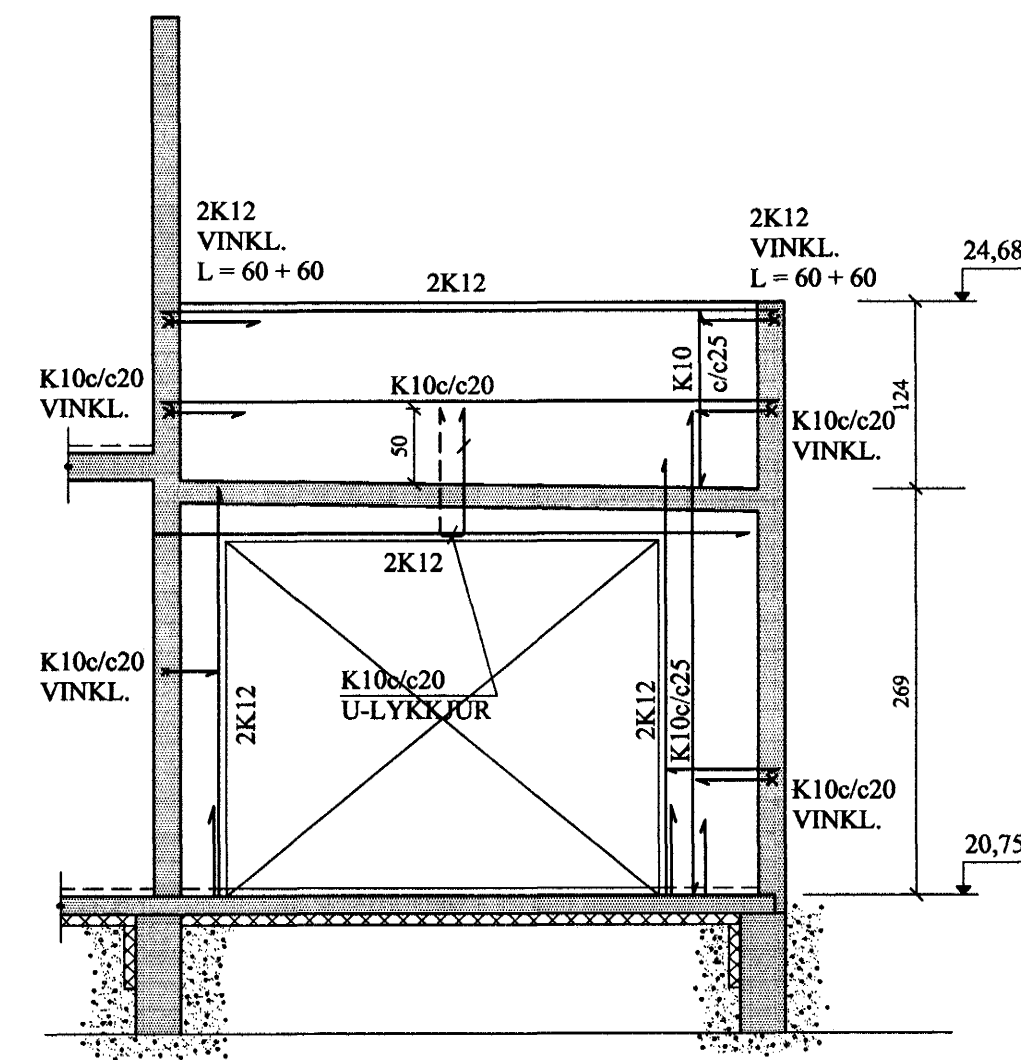



AUSTURVEGGUR, HLIÐARMYND. 1:50

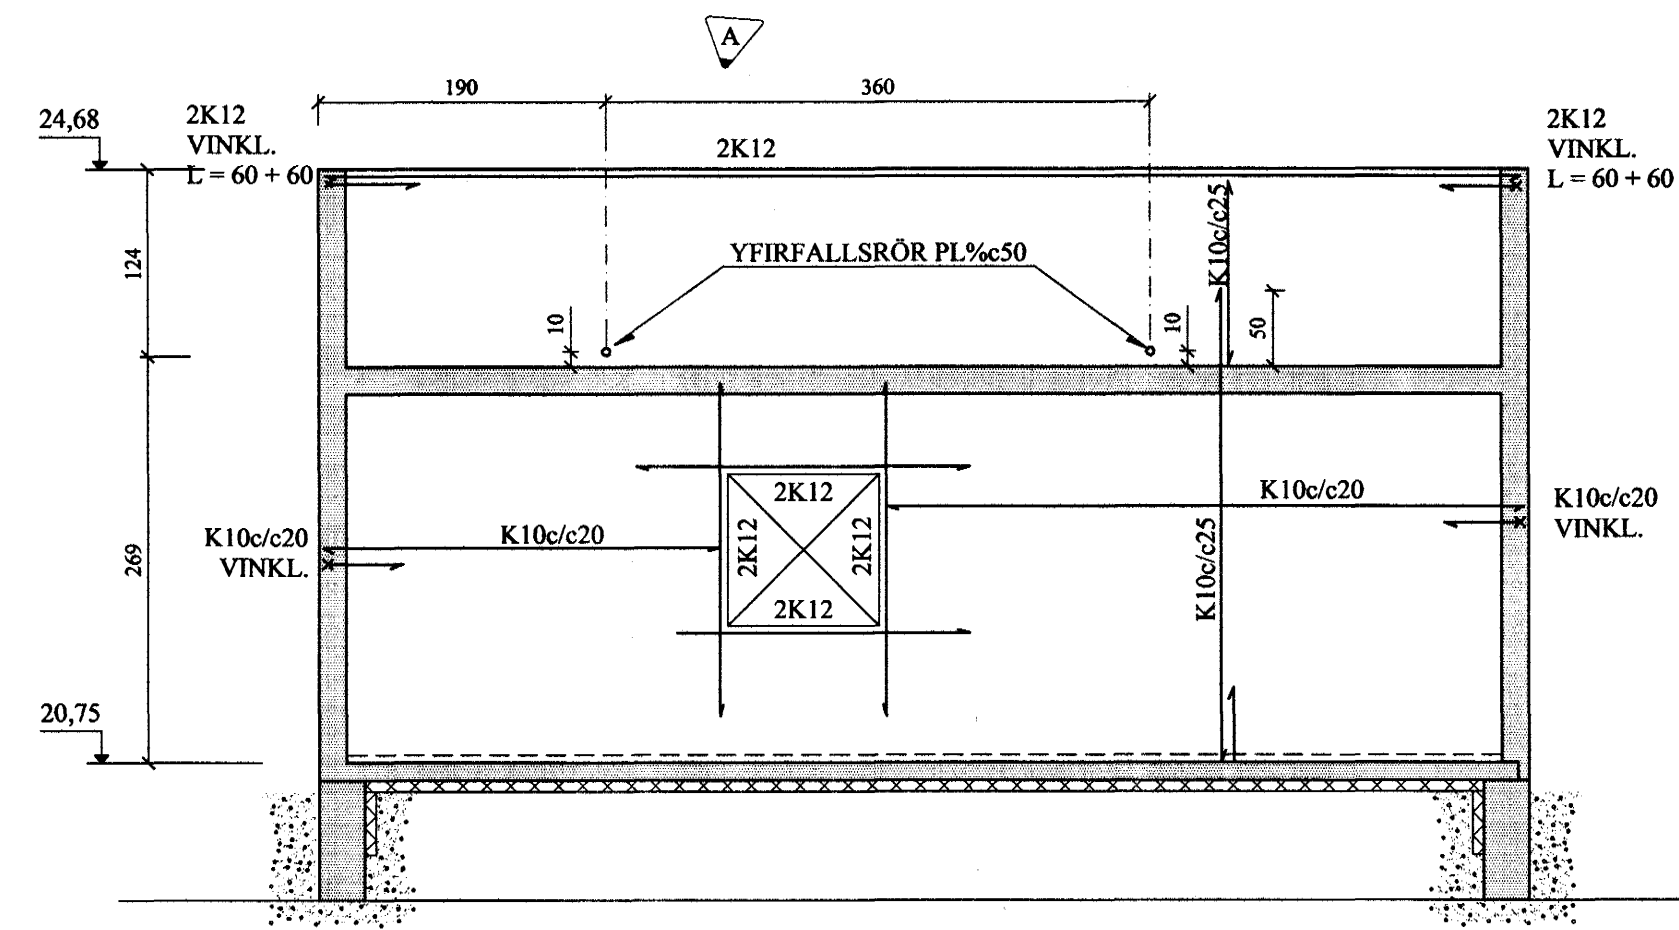

SUÐURVEGGUR, HLIÐARMYND. 1:50

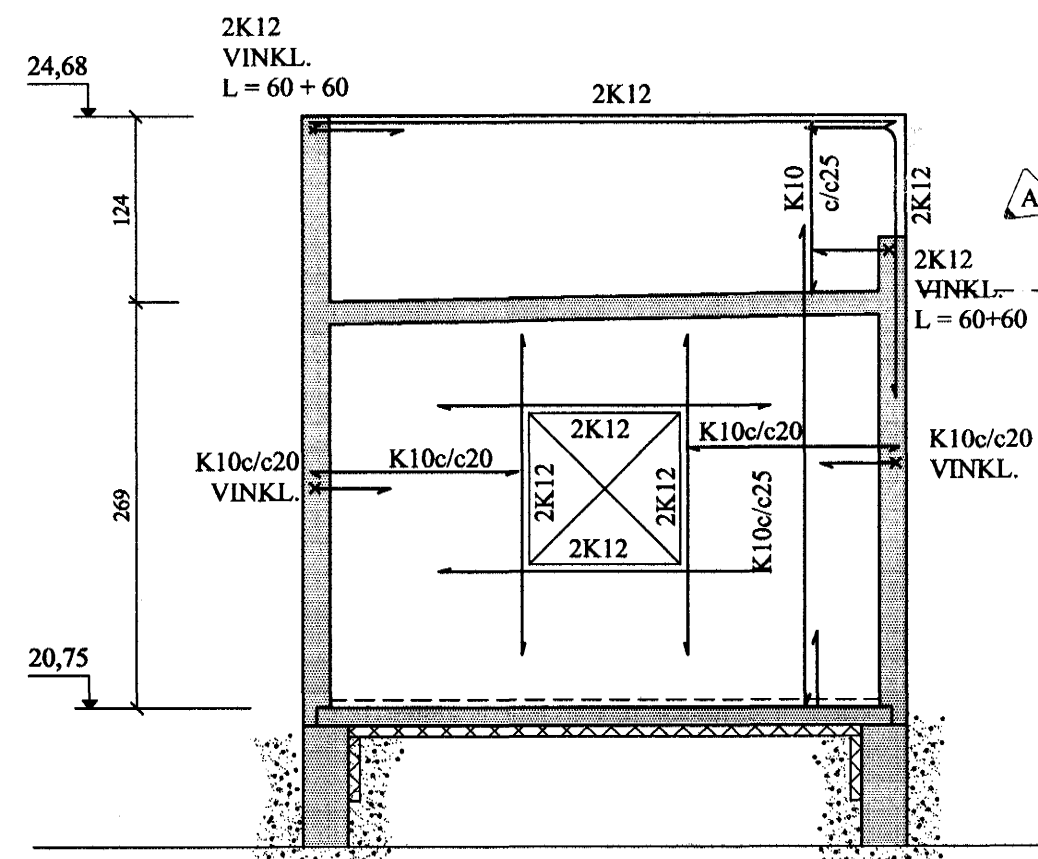


VESTURVEGGUR, HLIÐARMYND. 1:50

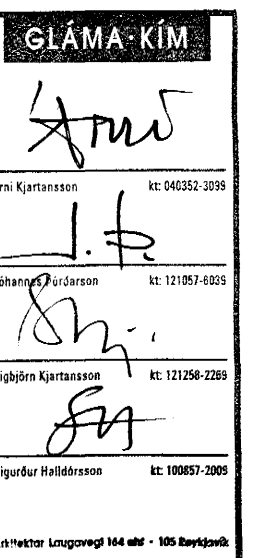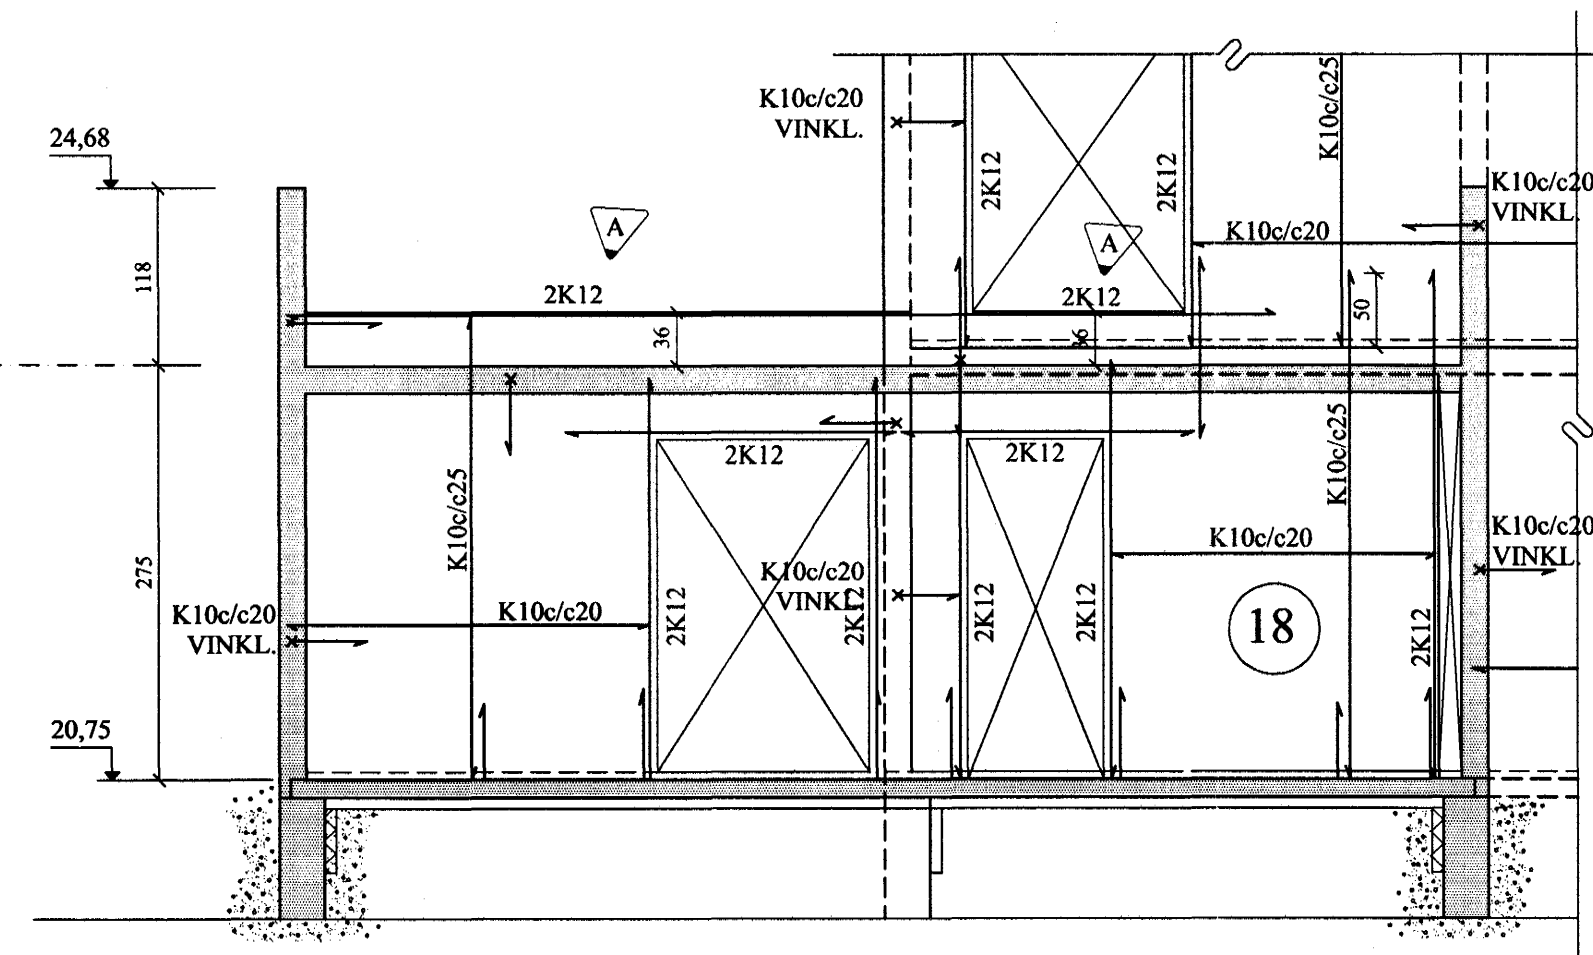

A 03.03'03 SMÁBREYTT.			JKr.
BREYTINGAR			

TILVÍSANIR:
SKÝRINGAR..... SJÁ TEIKN. NR. 1-01

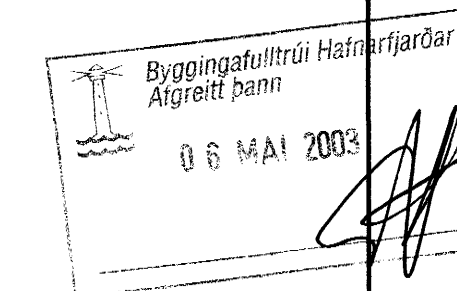

Jón Kr.

Reikn.	Jón Kr.	DES. '02	Útgefið:	30.01.2002
Teikn.	Jóhanna	DES. '02	Kvarði:	1:50
Ath.				
Samp.				
BLÓMVELLIR 18				Nr. 1-05
Verkhluði ÚTVEGGIR BÍLAGBEYMSLU, HLIÐARMYNDIR.		Jón Kristjánsson Byggingarvörðveitingar P/F/F Hverfisgata 76 101 Reykjavík Sími: 551-9820 Gam: 863-2154 Kí: 210754-4829 Netfang: jkr@jammet.is http://www.vb.is		