Format A1 (841x594 mm) is 20 mm outside of this frame

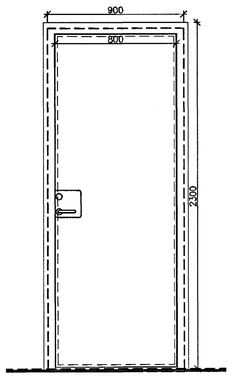

H1–A–EICS 60
Koksgrá stálhurð með þröskuldi

D line
Húnar: 14.1816.02
Silenderhringir: 14.3675 eftir þykkt hurðar
Plötur undir húna 14.3675
A60 sjálflokandi

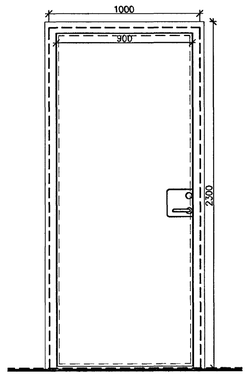

H1–B–EICS 60
Koksgrá stálhurð með þröskuldi

D line
Húnar: 14.1816.02
Silenderhringir: 14.3675 eftir þykkt hurðar
Plötur undir húna 14.3675
A60 sjálflokandi

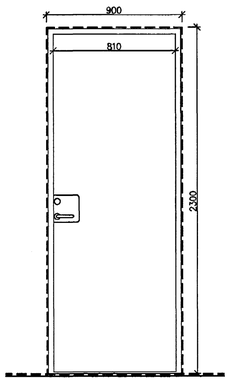

H2–A
Ljós beykispónn í hurð og karmi.

D line
Húnar: 14.1816.02
Silenderhringir: 14.3675 eftir þykkt hurðar
Plötur undir húna 14.3675
A60 sjálflokandi

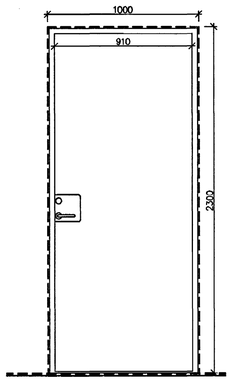

H2–B
Ljós beykispónn í hurð og karmi
Fellibröskuldur

D line
Húnar: 14.1816.02
Silenderhringir: 14.3675 eftir þykkt hurðar
Plötur undir húna 14.3675
A60 sjálflokandi

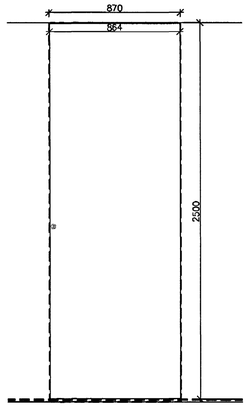

H4
30 mm mdf fleki á lömum, máluður eins og veggur. Án þröskuldar

Innfeld skrá

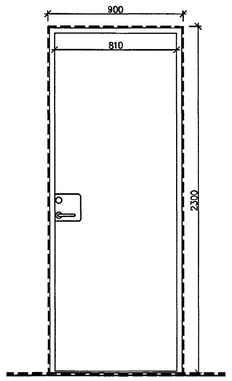

H5
Harðplast Duropal U1673 KT, eða sambærilegt. Beykikarmur.
Fellibröskuldur

D line
Húnar: 14.1816.02
Silenderhringir: 14.3675 eftir þykkt hurðar
Plötur undir húna 14.3675
A60 sjálflokandi

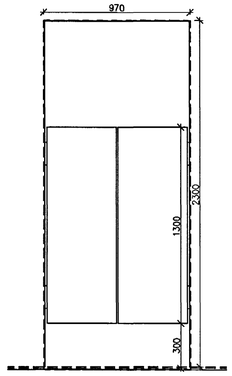

H6
Trespa skáramshurð með svínglömum
litur sbr. Duropal U 1673 KT.
Lamir festar í flatstál í körmum

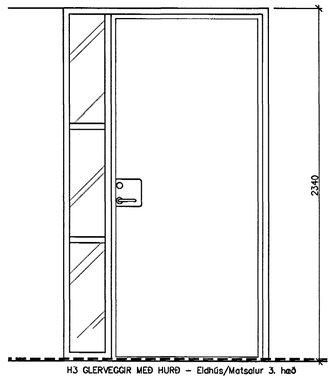

H3 GLERVEGGIR MEÐ HURÐ – Eldhús/Matsalur 3. hæð

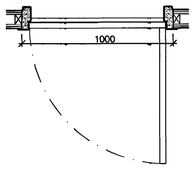

(32)4.01. Hurð H1A

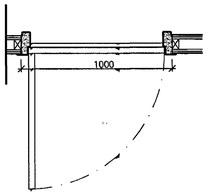

(32)4.01. Hurð H1B

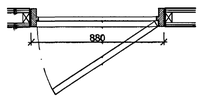

(32)4.01. Hurð H2A

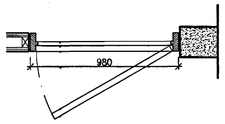

(32)4.01. Hurð H2B

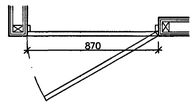

(32)4.01. Hurð H4

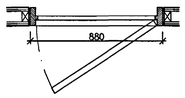

(32)4.01. Hurð H5

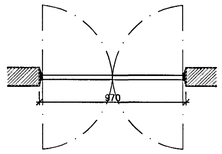

(32)4.01. Hurð H6

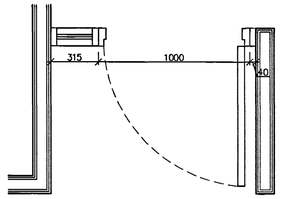

(32)4.01. H3–Hurð og gluggar í álkerfi

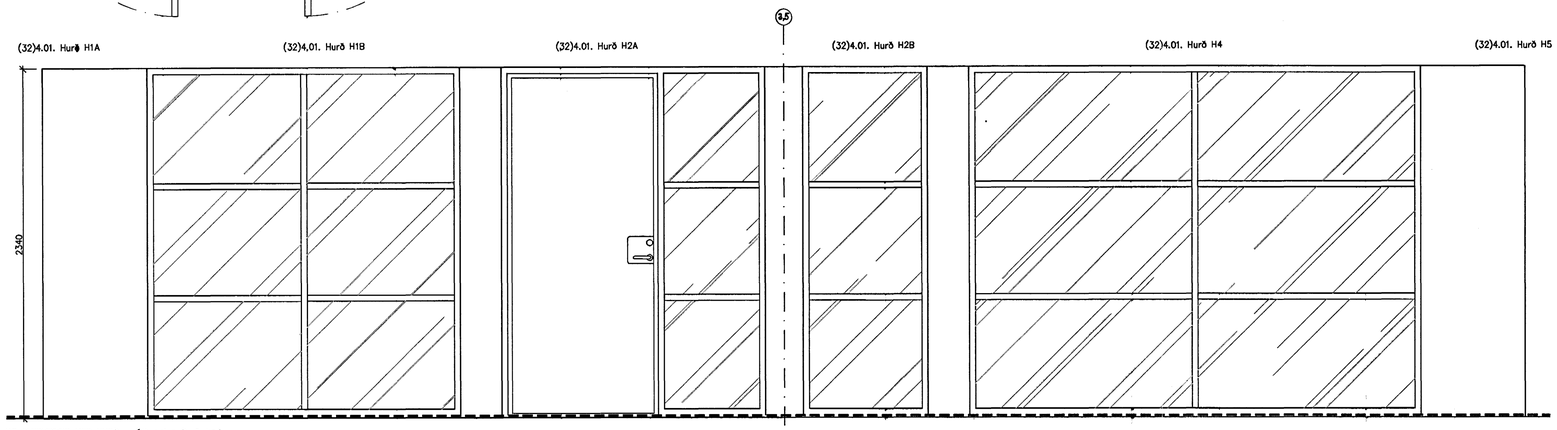

H3 GLERVEGGIR MEÐ HURÐ – Útbygging B. 3. hæð
Álkarmar með pólýhúð og tvöföldu gleri, strimlatjöld á milli glerja. Deko eða sambærilegt kerfi. Beykispónn í hurðum.

D line
Húnar: 14.1816.02
Silenderhringir: 14.3675 eftir þykkt hurðar
Plötur undir húna 14.3675
A60 sjálflokandi

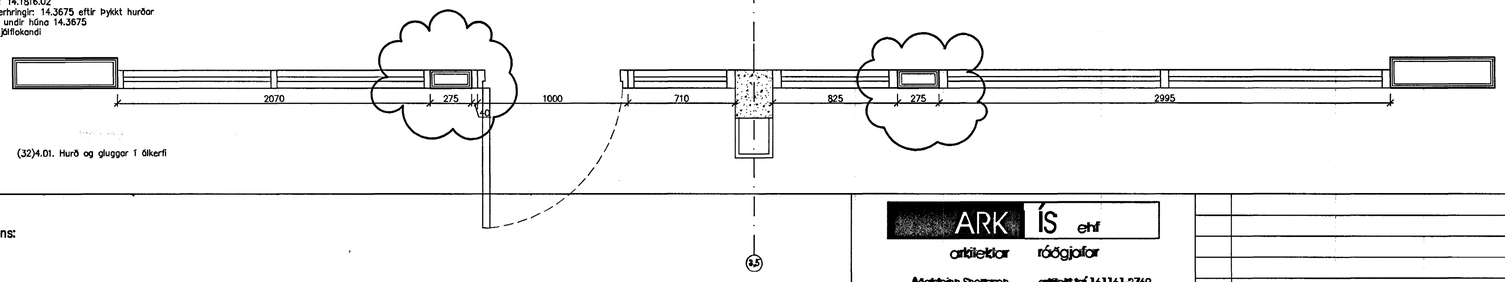

(32)4.01. Hurð og gluggar í álkerfi

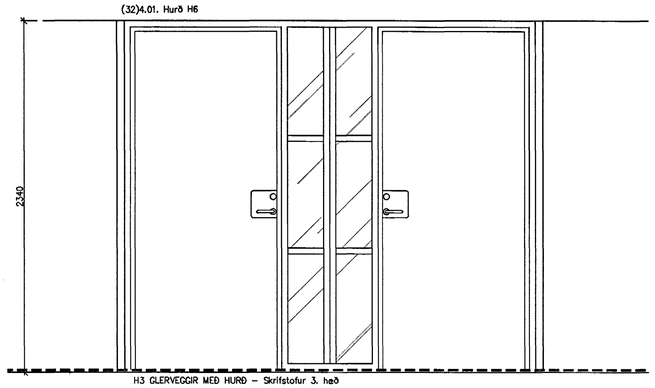

H3 GLERVEGGIR MEÐ HURÐ – Skrifstofur 3. hæð

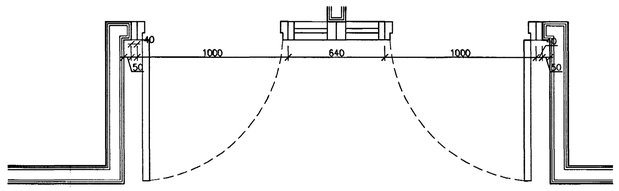

(32)4.01. H3–Hurð og gluggar í álkerfi

Byggingafulltrúi Hafnarfjarðarkaupstaðar
Afgreitt þann 16 APR. 2003

ÖLL MÁL OG AÐSTÆÐUR SKODIST Á STAÐNUM FYRIR SMÍÐI.
Ef ósamræmi er á milli málsetninga á teikningum og raunstærðum á verkstað skal það stöðvarstjóri standa.

Skýringar:
Explanations:

ARKÍS ehf
arkitektar ráðgjafar
Aðalsteinn Snorrason arkitekt tæl 161161-2769
Egill Guðmundsson arkitekt tæl 270162-6869
Gísli Gíslason arkitekt tæl 160657-4809
Klapparstíg 16 101 reykjavík
sími 511 2060
fax 511 2066
netfang arkis@arkis.is

Rev.	Breyting Revision	Dags. Date	Samþ. Approved	Nótk. heimil. Released
A	Leiðrétt veggþykkt	14.02.03	jg	

Tlv.teikningar nr. ISAL / Ref.drawing no. of ISAL
Samsetn.teikningar nr. ISAL / Assembly drawing no. of ISAL

This drawing is the property of the ICELANDIC ALUMINIUM CO. LTD. and handed out for personal use only. It may neither be copied nor made available to others without permission of the ICELANDIC ALUMINIUM CO. LTD. The receiver is liable for any misuse.

Fjöldi stykkja / Number of pieces: IV III II I

Hlutur / Object	Númer / Item	Efni / Material	eo.:stk / Weight	total:í heild (kg) þyngd	Athugasemdir / Remarks

Steypuskáli VG
ANNEX styrkingar / stækkun
Hurðateikning – grm, ásýnd, sneiðing – 2h+3h

Mælikvarði / Scale: 1: 20
Stærð frumteikn. / Format of orig.: A1
CCno.–Eq.type–Eq.no.: 6010 BA 1227

Verktaki / Supplier: ARKÍS ehf
Drw.no. of suppl. / Teikn.nr. verktaka: (32)4.01
Breyt./Rev.:

Teiknað / Drawn: ke, jg 29.11.02
Yfirfarið / Checked: AS
Samþykkt / Approved:

ALCAN PRIMARY METAL GROUP
ISAL
Álver Íslenzka hf
Straumsvík
IS-222 Hafnarfjörður

Drw.no. of ISAL / Teikn.nr. ISAL: 166632
Breyt./Rev.: A

Teiknað / Drawn
Yfirfarið og skráð / Checked and filed
Nótkun heimiluð / Released