



GRUNNMYND 1:100

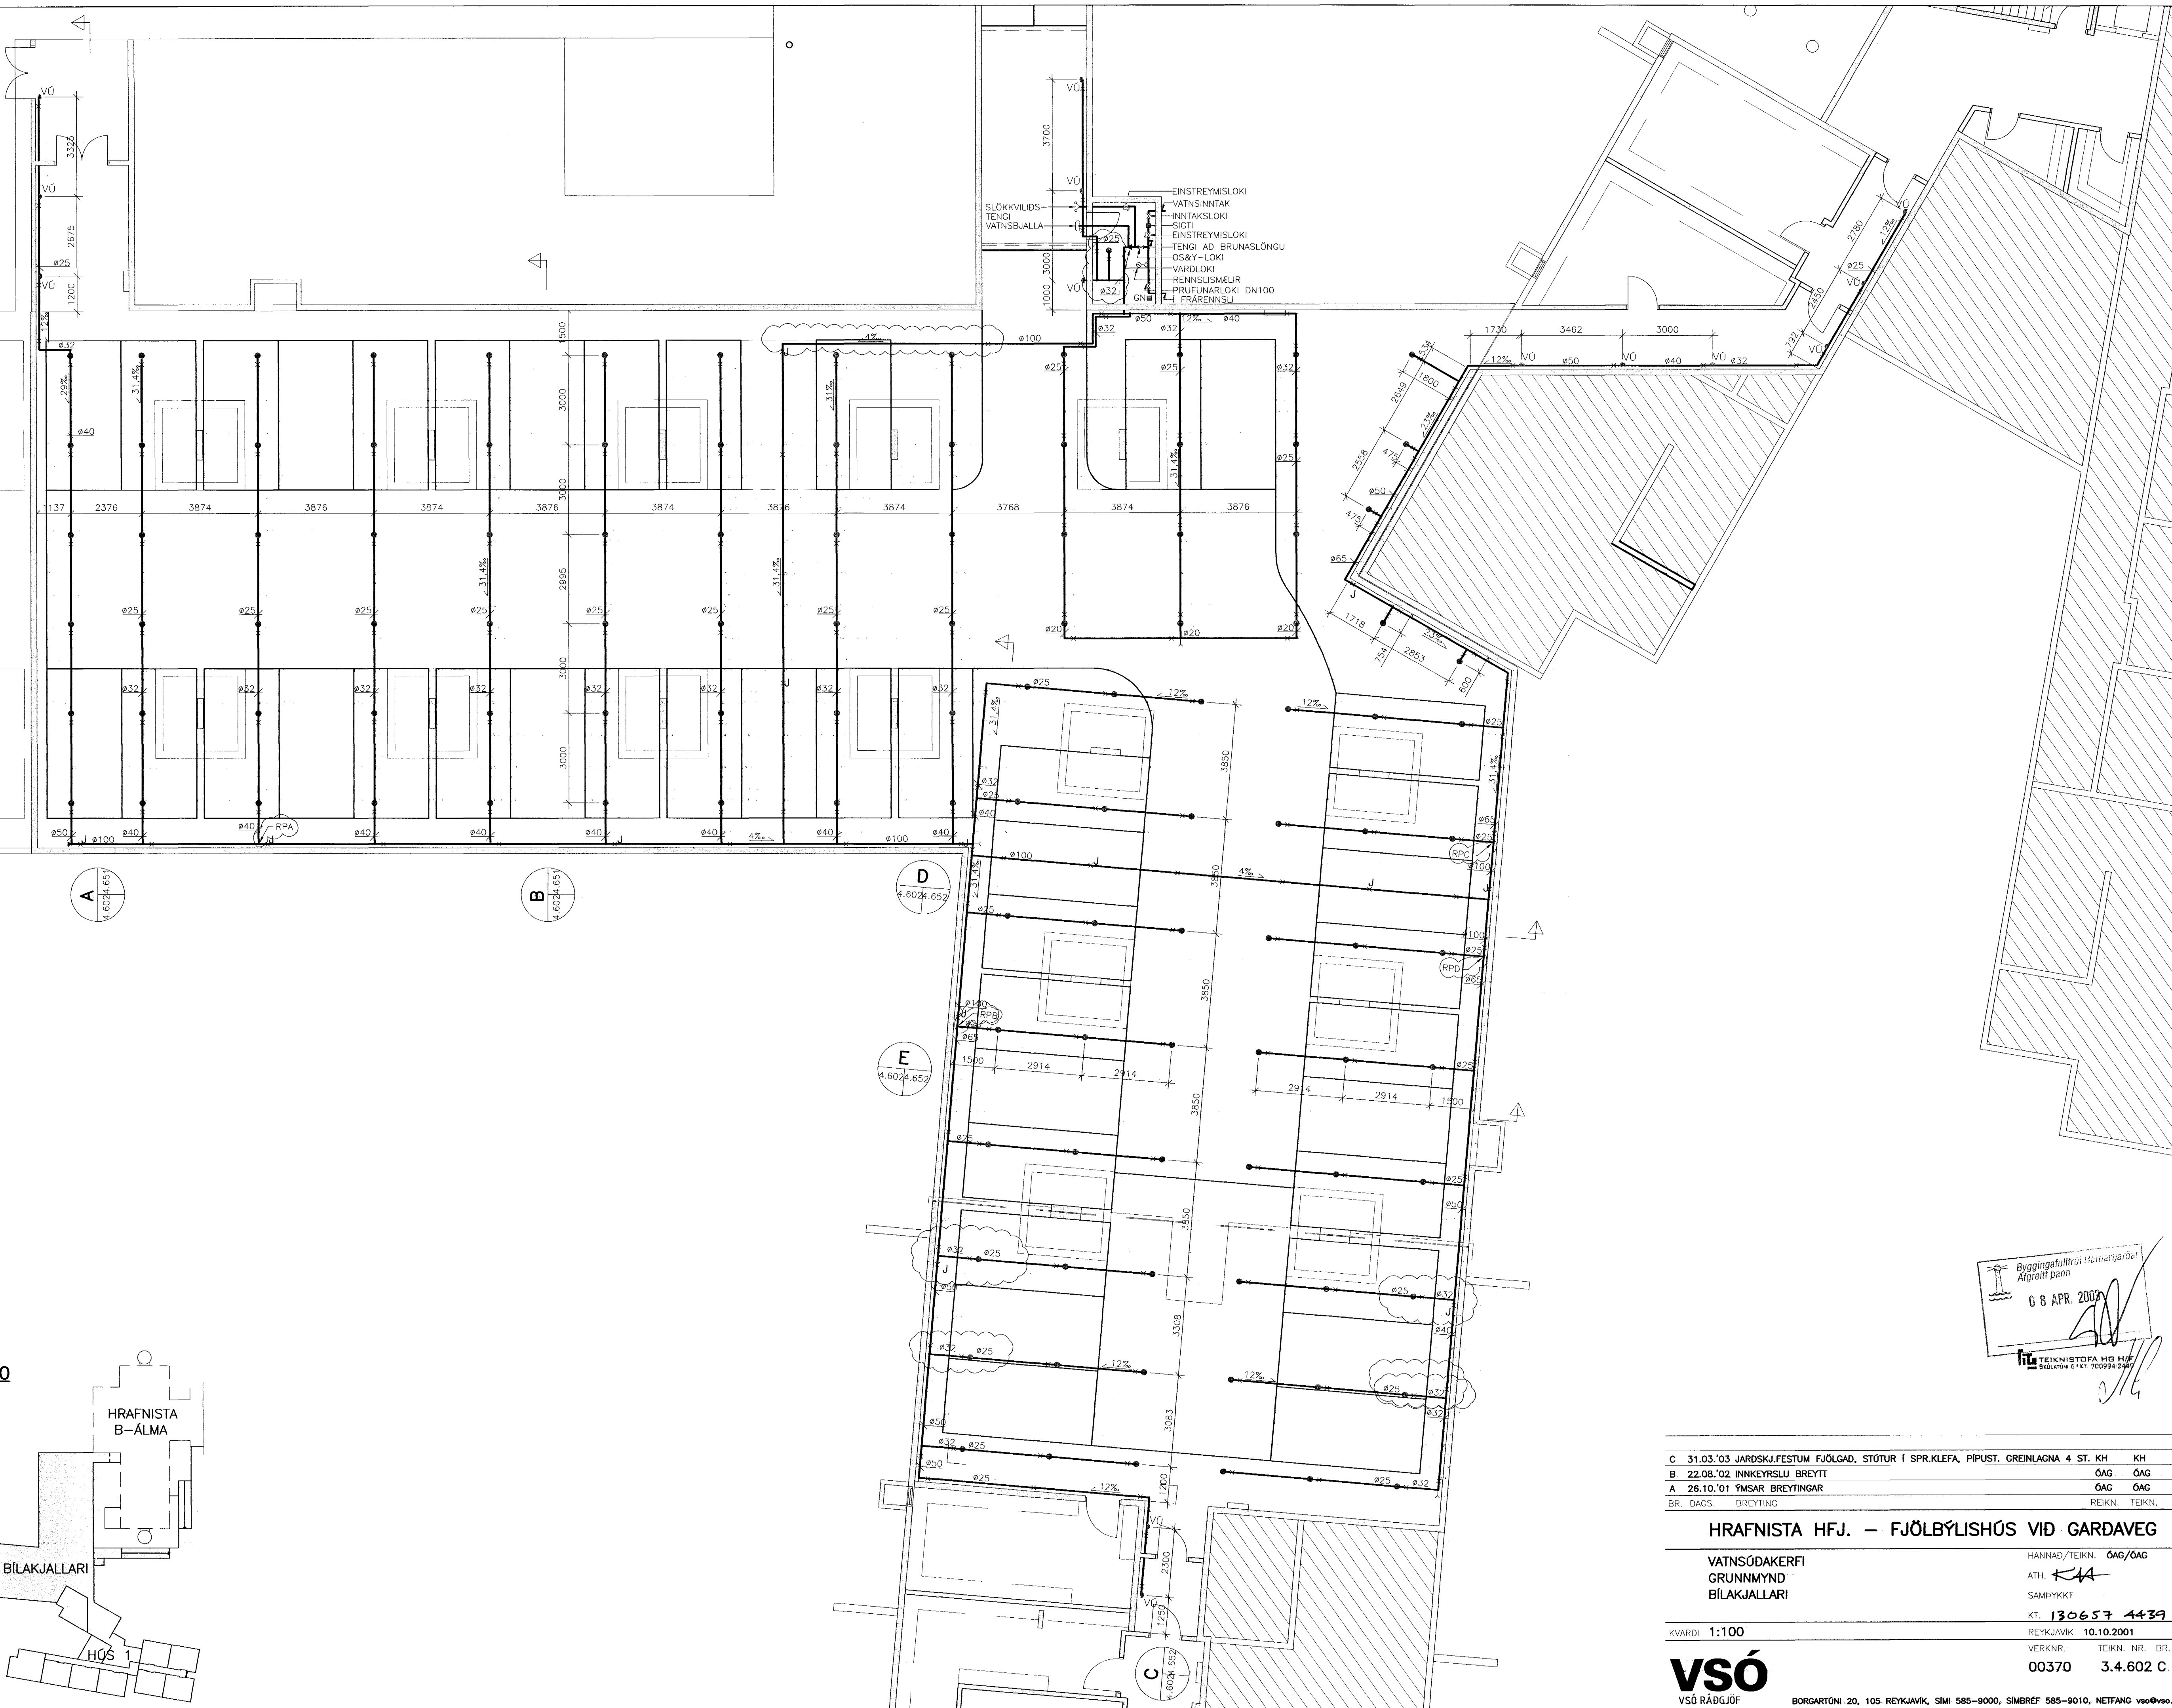

LYKILMYND 1:1000

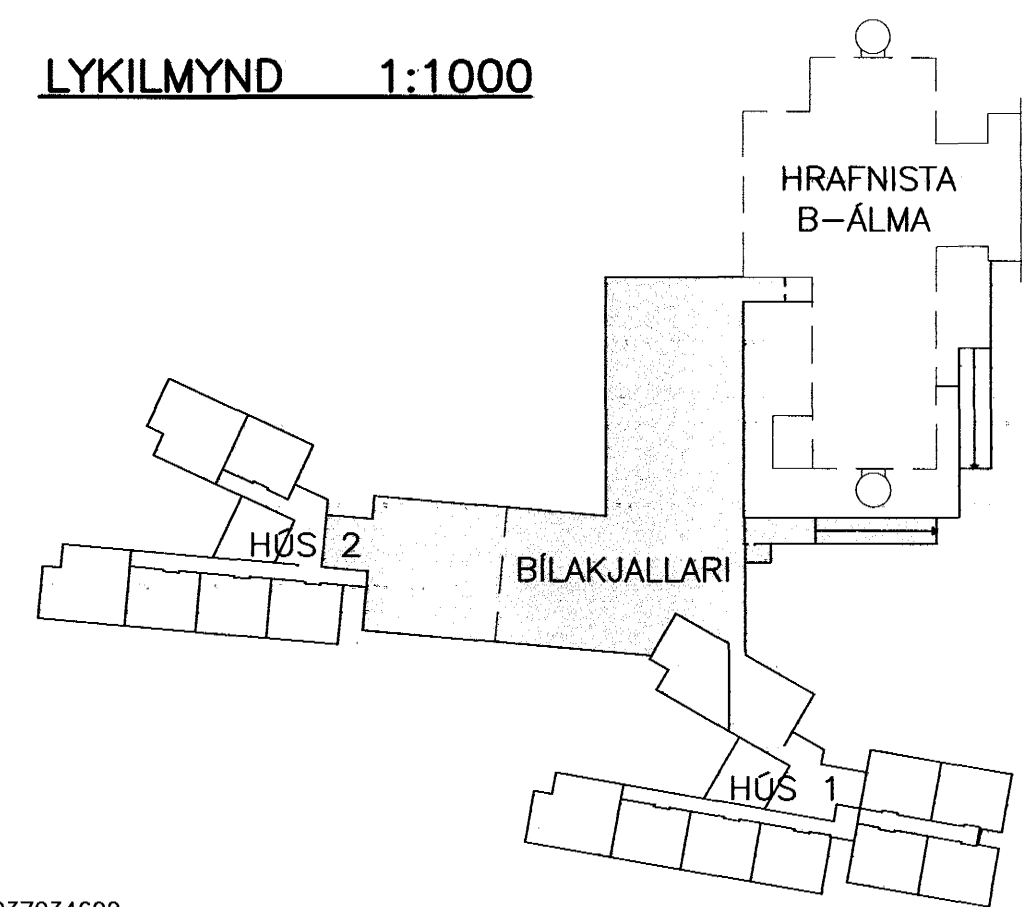

Algrætt þann
08 APR. 2003
TEIKNISTOFA HG HF
SÍÐLAUSN 6117 70994-246

C	31.03.'03	JARÐSKJ.FESTUM FJÖLGAÐ, STÓTUR Í SPR.KLEFA, PÍPUST. GREINLAGNA 4 ST. KH	KH
B	22.08.'02	INNKEYRSLU BREYTT	ÓAG ÓAG
A	26.10.'01	YMSAR BREYTINGAR	ÓAG ÓAG
BR.	DAGS.	BREYTING	REIKN. TEIKN.

HRAFNISTA HFJ. – FJÖLBÝLISHÚS VÍÐ GARÐAVEG

VATNSÓÐAKERFI	HANNAÐ/TEIKN.	ÓAG/ÓAG
GRUNNMYND	ATH.	KJA
BÍLAKJALLARI	SAMPYKKT	

KVARDI 1:100
REYKJAVÍK 10.10.2001
VERKNR. TEIKN. NR. BR.
00370 3.4.602 C

VSÓ
VSÓ RÁÐGJÖF
BORGARTÚNI 20, 105 REYKJAVÍK, SÍMI 585-9000, SÍMBRÉF 585-9010, NETFANG vsó@vsó.is