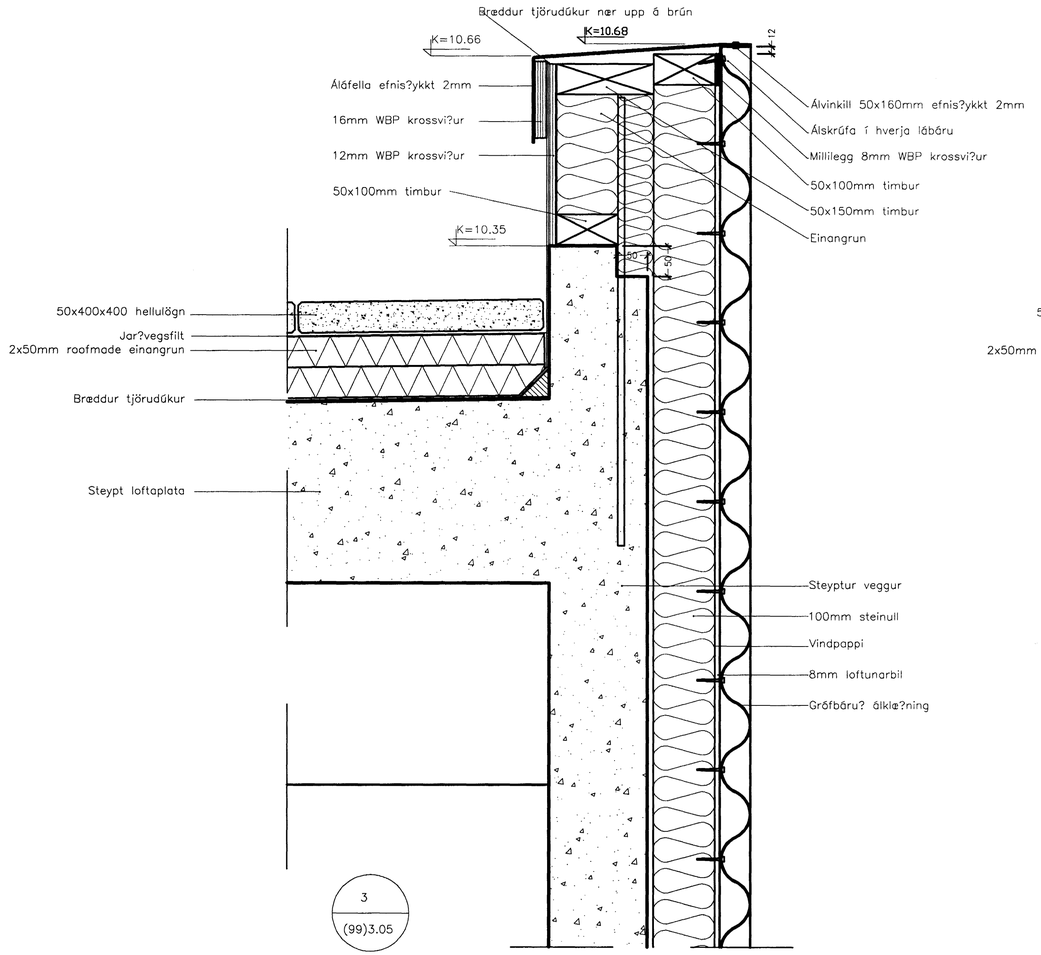

LÓ?RÉTT SNI? FRÁGANGUR VI? ÚTVEGG KARLASTURTU 1:5

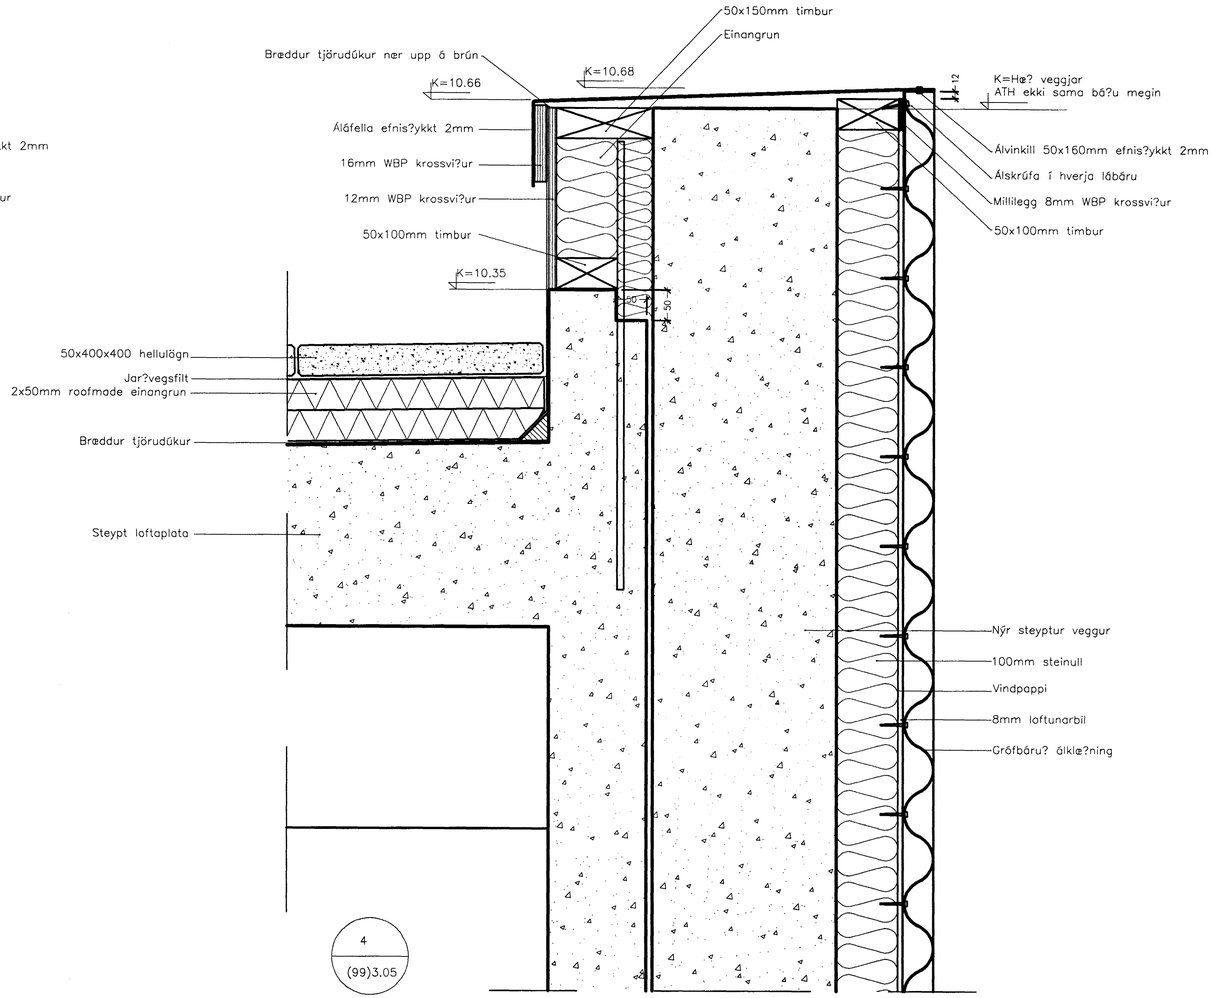

LÓ?RÉTT SNI? FRÁGANGUR VI? ÚTVEGG KARLASTURTU EFTIR A? STYRKTARVEGG HEFUR VERI BÆTT VI? 1:5
SAMBÆRILEG BREYTING Á SÉR STA? Á BÁ?UM ENDUM BA?HÚSS

Byggingafulltrúi Hafnarfjarðar
Afgreitt þann
29 JÚLÍ 2002
VC

ÖLL MÁL OG ABSTÆÐUR SKODIST Á STAÐNUM FYRIR SMÍÐI.
Ef ósamræmi er á milli máisetninga á teikningum og raunstærðum á verkstað skal Það stórnefnda standa.

Skýringar:
Explanations:

ARK ÍS ehf
arkitektar ráðgjafar
Aðalsteinn Snorrason arkitekt fai 161161-2769
Egill Guðmundsson arkitekt fai 270152-6869
Gísli Gíslason arkitekt fai 160657-4809
klapparstíg 16 101 reykjavík
sími 511 2060
fax 511 2066
netfang arkis@ark.is

Breyt. Rev.	Breyting Revision	Dags. Date	Samþ. Approved	Notk. heimil. Released

Tilv.teikningar nr. ÍSAL Ref.drawing no. of ÍSAL
Samsetn.teikningar nr. ÍSAL Assembly drawing no. of ÍSAL

This drawing is the property of the ICELANDIC ALUMINIUM CO. LTD. and handed out for personal use only. It may neither be copied nor made available to others without permission of the ICELANDIC ALUMINIUM CO. LTD. The receiver is liable for any misuse.

Fjöldi stykkja Number of pieces: IV III II I

Hlutur Object	Atriði Item	Efni Material	ea.: stk total: í heild Weight (kg): Þyngd	Athugasemdir Remarks
Steypuskáli				Mælikvarði Scale 1: 5
ANNEX styrkingar / stækkun				Stærð frumteikn. Format of orig. A1
Deili				CCno.-Eq.type-Eq.no. 6010 BA 1227

Verktaki / Supplier: ARKÍS ehf
Drw.no. of suppl. / Teikn.nr. verktaka: (99)5.02 Breyt./Rev.

Teiknað Drawn	AS MS 03.05.2002	Yfirfarið Checked	AS	Samþykkt Approved	AS

ALCAN PRIMARY METAL GROUP
ÍSAL Straumsvík
Alcan Iceland Ltd IS-222 Hafnarfjörður

Drw.no. of ÍSAL / Teikn.nr. ÍSAL: 166621 Breyt./Rev.

Teiknað Drawn | Yfirfarið og skráð Checked and filed | Nótkun heimiluð Released