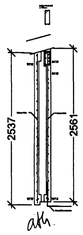

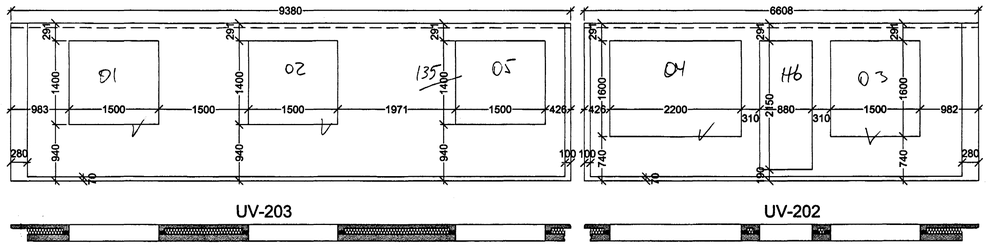

UV-203 UV-202

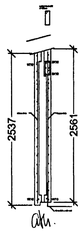

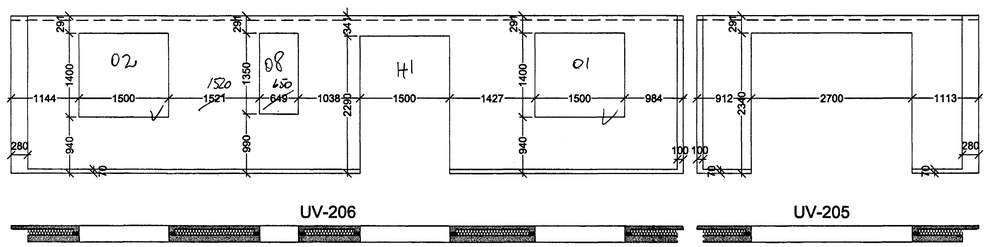

UV-206 UV-205

Festingar fyrir þaksperrur vantar

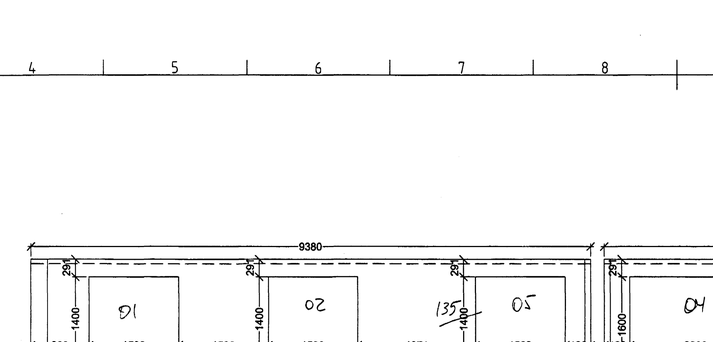

UV-204

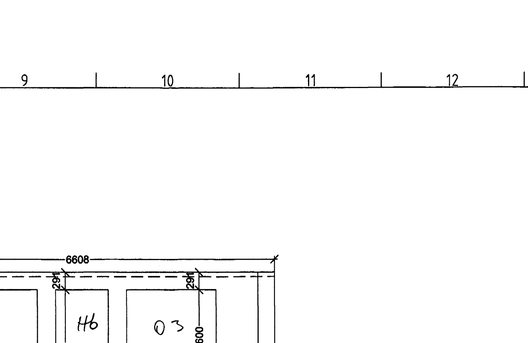

IV-103

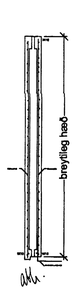

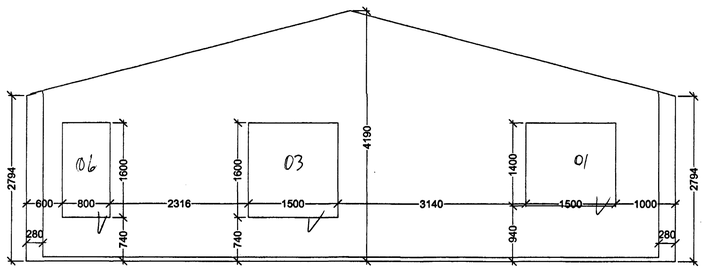

UV-201

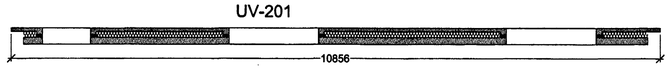

ÚTGÁFUFERILL

NÚMER:	DAGS.	SKÝRINGAR:	UNNIÐ:
DAGS.		SAMRÆM.HÖNNUÐUR	

EMIL ÞÓR GUÐMUNDSSON
FTFÍ
LÆKJASMÁRA 98
200 KÓPAVOGUR
SÍMI: 554 3917
FAX: 5644252
NETFANG: gaja@centrum.is
kt: 280456-3499

HEITI VERKS:

Suðurholt 13

Samþykkt af byggingarfulltrúa Hafnarfjarðar
Afgreitt þann:
22 MARS 2002

HEITI TEIKNINGAR:

Hliðarmynd forsteyptra veggja
2. hæð

MKV:	DAGS.	VERK NR	
1:50	07/01/02	KVV	
TEIKNAÐ.	YFIRFARIÐ	SAMÞYKKT	NR. TEIKNINGAR
EÞG	EÞG	EÞG	B04
DAGS.UNDIRSKR.	NAFN HÖNNUÐAR		
01/03/02	EMIL ÞÓR GUÐMUNDSSON		
UNDIRSKR.HÖNNUÐAR			ÚTGÁFA

Fri Jan 11 10:00:48 2002