
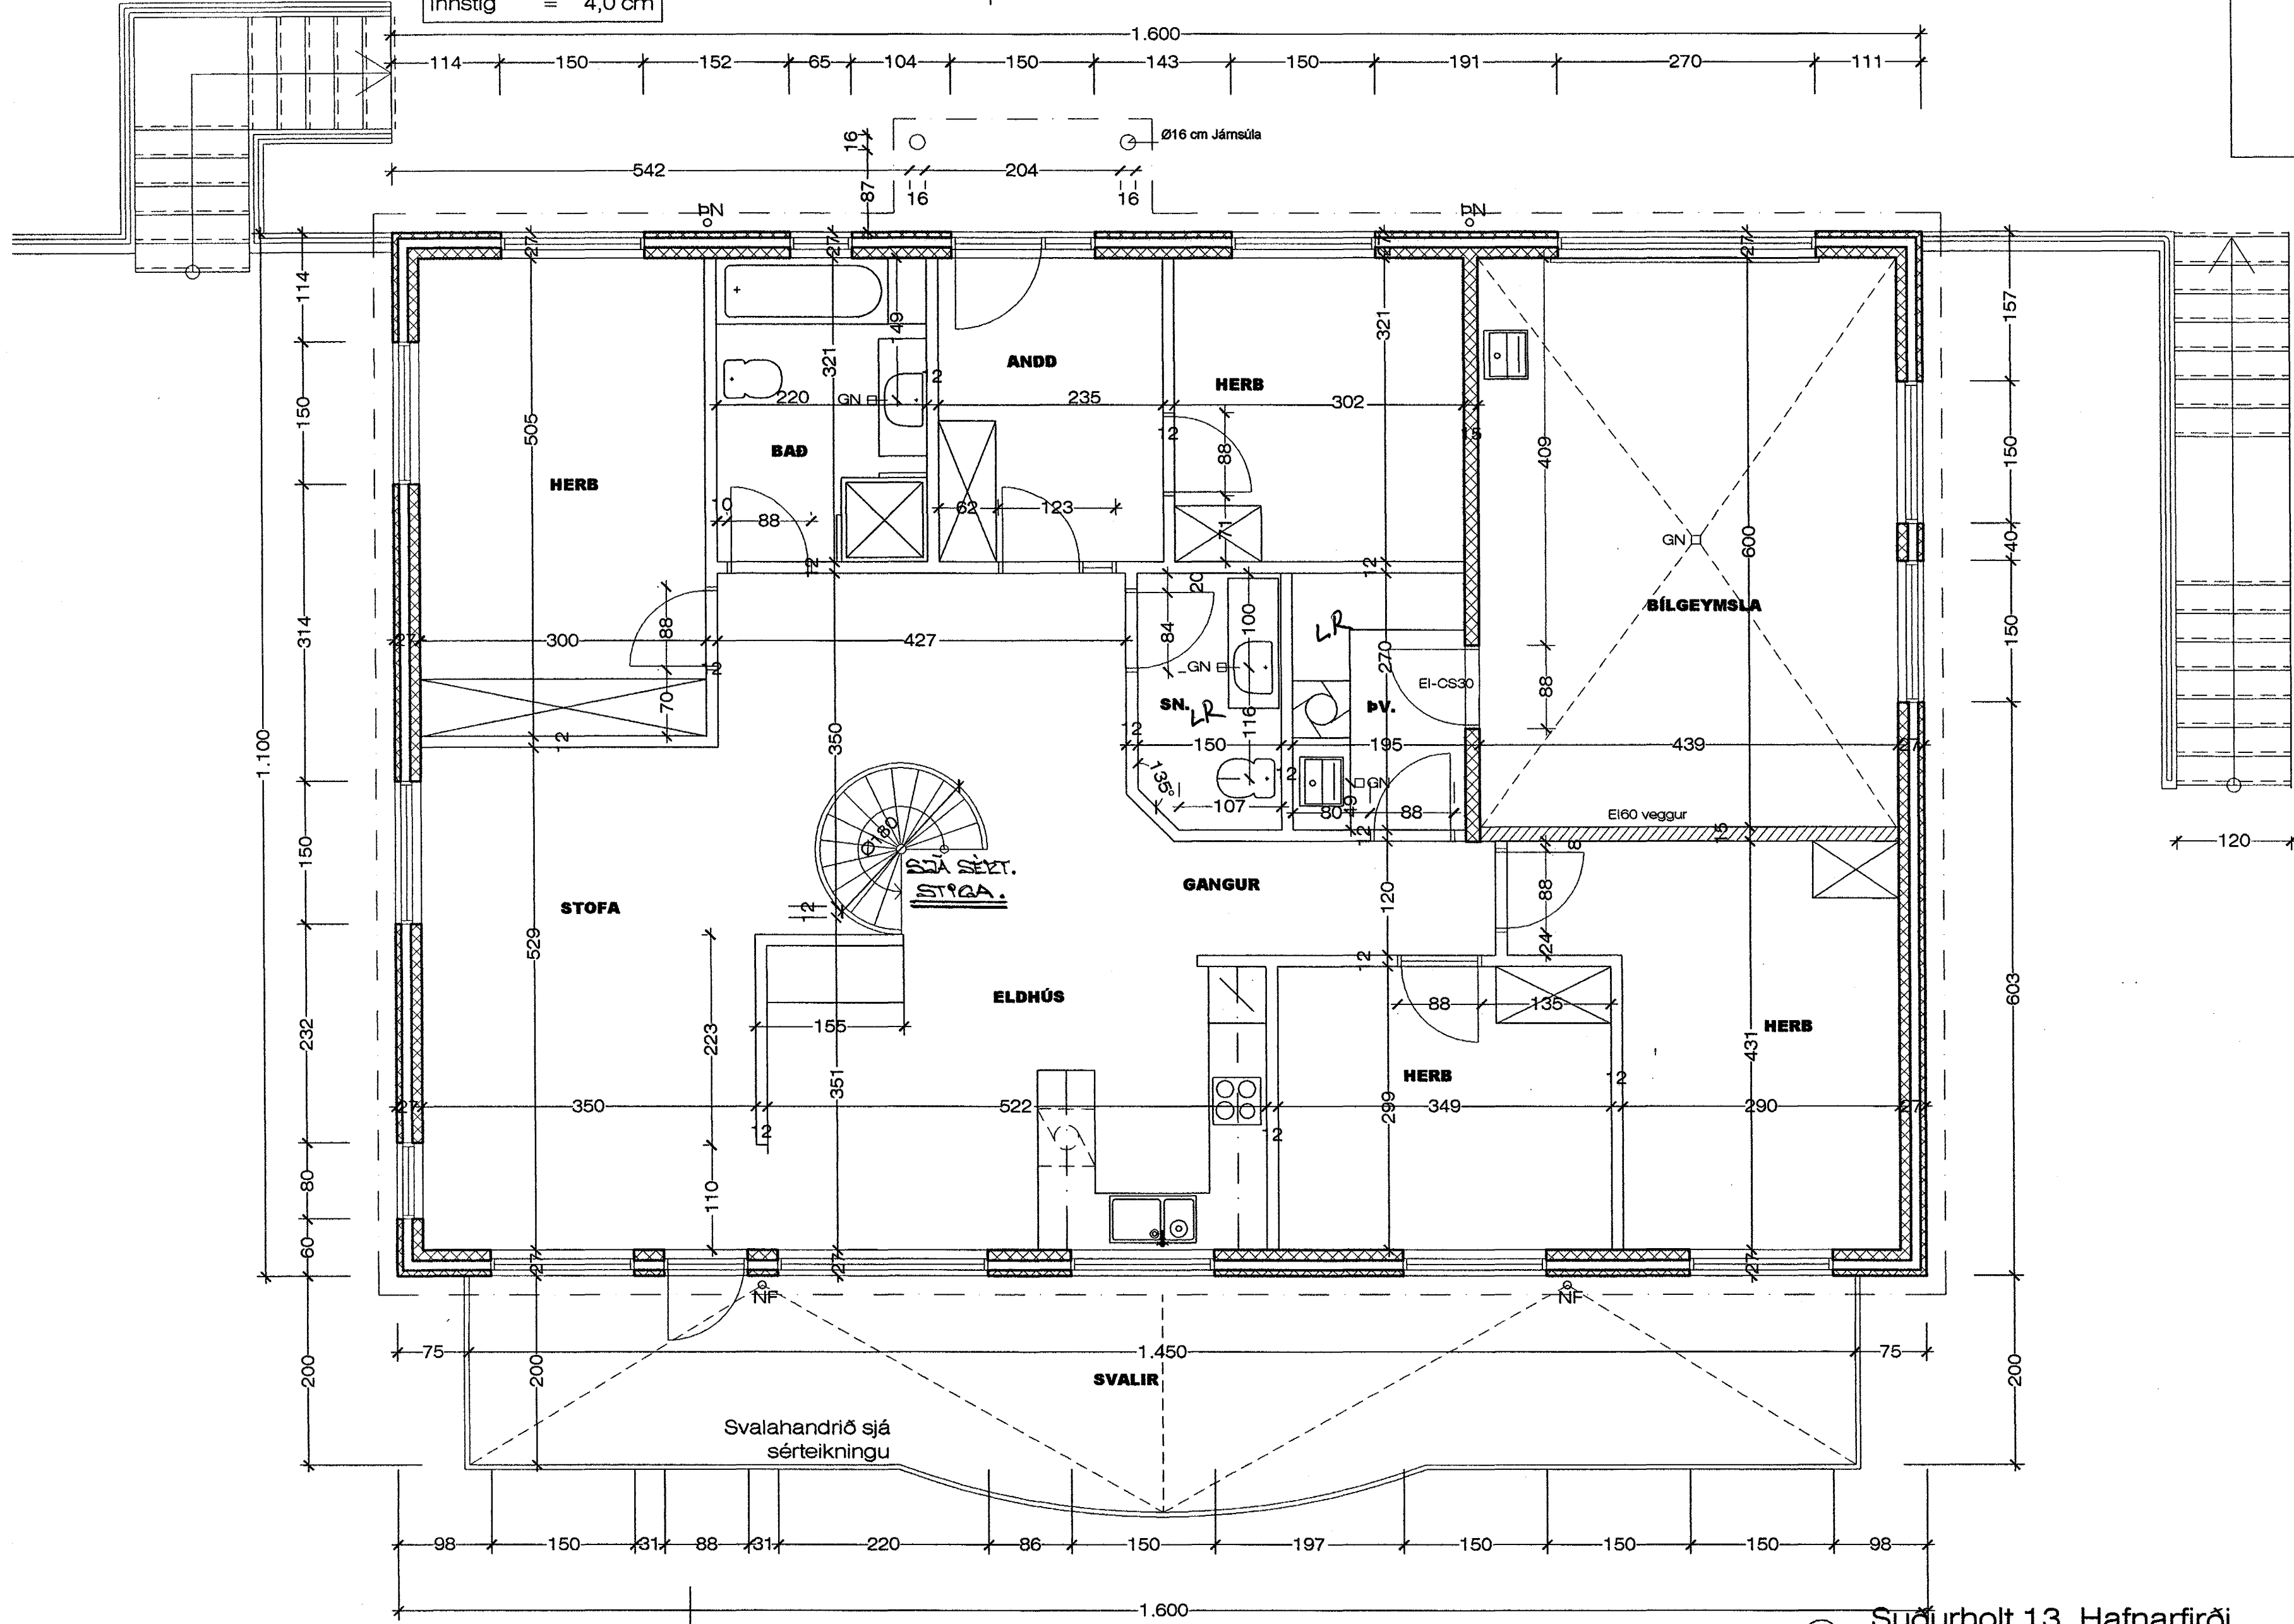


Framstig = 30,0 cm
 Uppstig = 16,0 cm
 Innstig = 4,0 cm

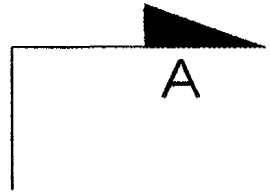

Framstig = 30,0 cm
 Uppstig = 16,0 cm
 Innstig = 4,0 cm

120

Samþykkt þann
 07 JUNI 2002
 Byggingafultrúinn í Hafnarfirði
 F.h. Sigurbjartur Halldórsson

Grunnmynd 2. hæð


VERK. NR. 247 DAGS. 31-07-2001 MÁL. 1:50
 TEIKN. NR. 202 BREYTT.

JÓN GUÐMUNDSSON ARKITEKT
 VINNUSTOFA SUÐURLANDSBRAUT 16 REYKJAVÍK
 Sími 552 5055

1.8.2001 14:18 sudurlh2001.dwg Höskuldur Sveinsson, ark. Teiknistofa Jóns Guðmundssonar.