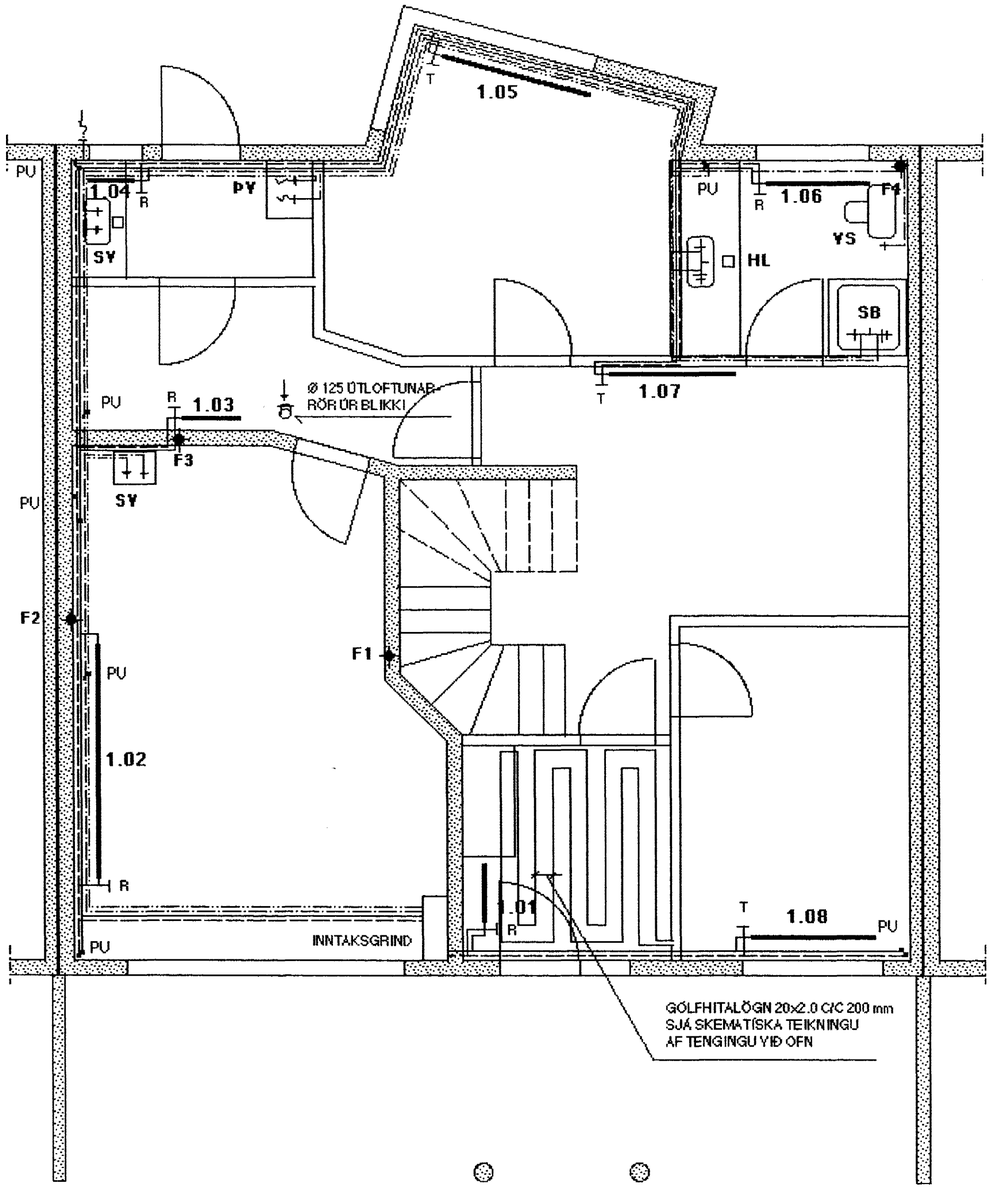

SNIÐ Í STEYPTA PLÖTU MEÐ GÓLFHITA MKV. 1:10

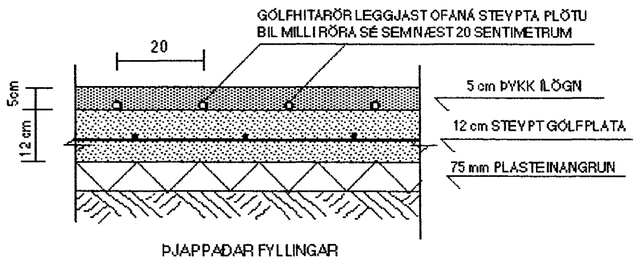

SKEMATÍSK TEIKNING AF TENGINGU INNÁ GÓLFHITASLAUFU

GÓLFHITARÖR SÉU AF VIÐURKENNDRI GERÐ
T.D KROSSBUNDIN WISPRÓ - PEX PLASTRÖR 20 x 2.0 mm
BIL MILLI RÖRA SÉ 20 cm

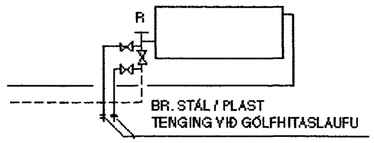

Samþykkt þann
06 NOV. 2003
Byggingafulltrúinn í Hafnarfirði
F.h. Sigurbjartur Halldórsson

(A) BREYTT: 05.11.03. (TIL SAMRÆMIS VIÐ BREYTTA LEGU LAGNA)

TEIKN. NR. 2.02	TV TÆKNIVANGUR TÆKNIÞJÓNUSTA HLÍÐASMÁRI 17 Í KÓPAVOGI SÍMI: 564 2244
KVARÐI: 1:50	
DAGS.: FEB. 2002	
HANNAÐ: M.G	VERKEFNI: **ERLUÁS 22 , HAFNARFIRÐI**
TEIKNAÐ: M.G	LAGNIR: NEÐRI HÆÐ - GRUNNMYND
YFIRFARIÐ:	**MAGNÚS GYLFASON F.T.F.Í** KT. 201251-4199