



GRUNNMYND 1:50

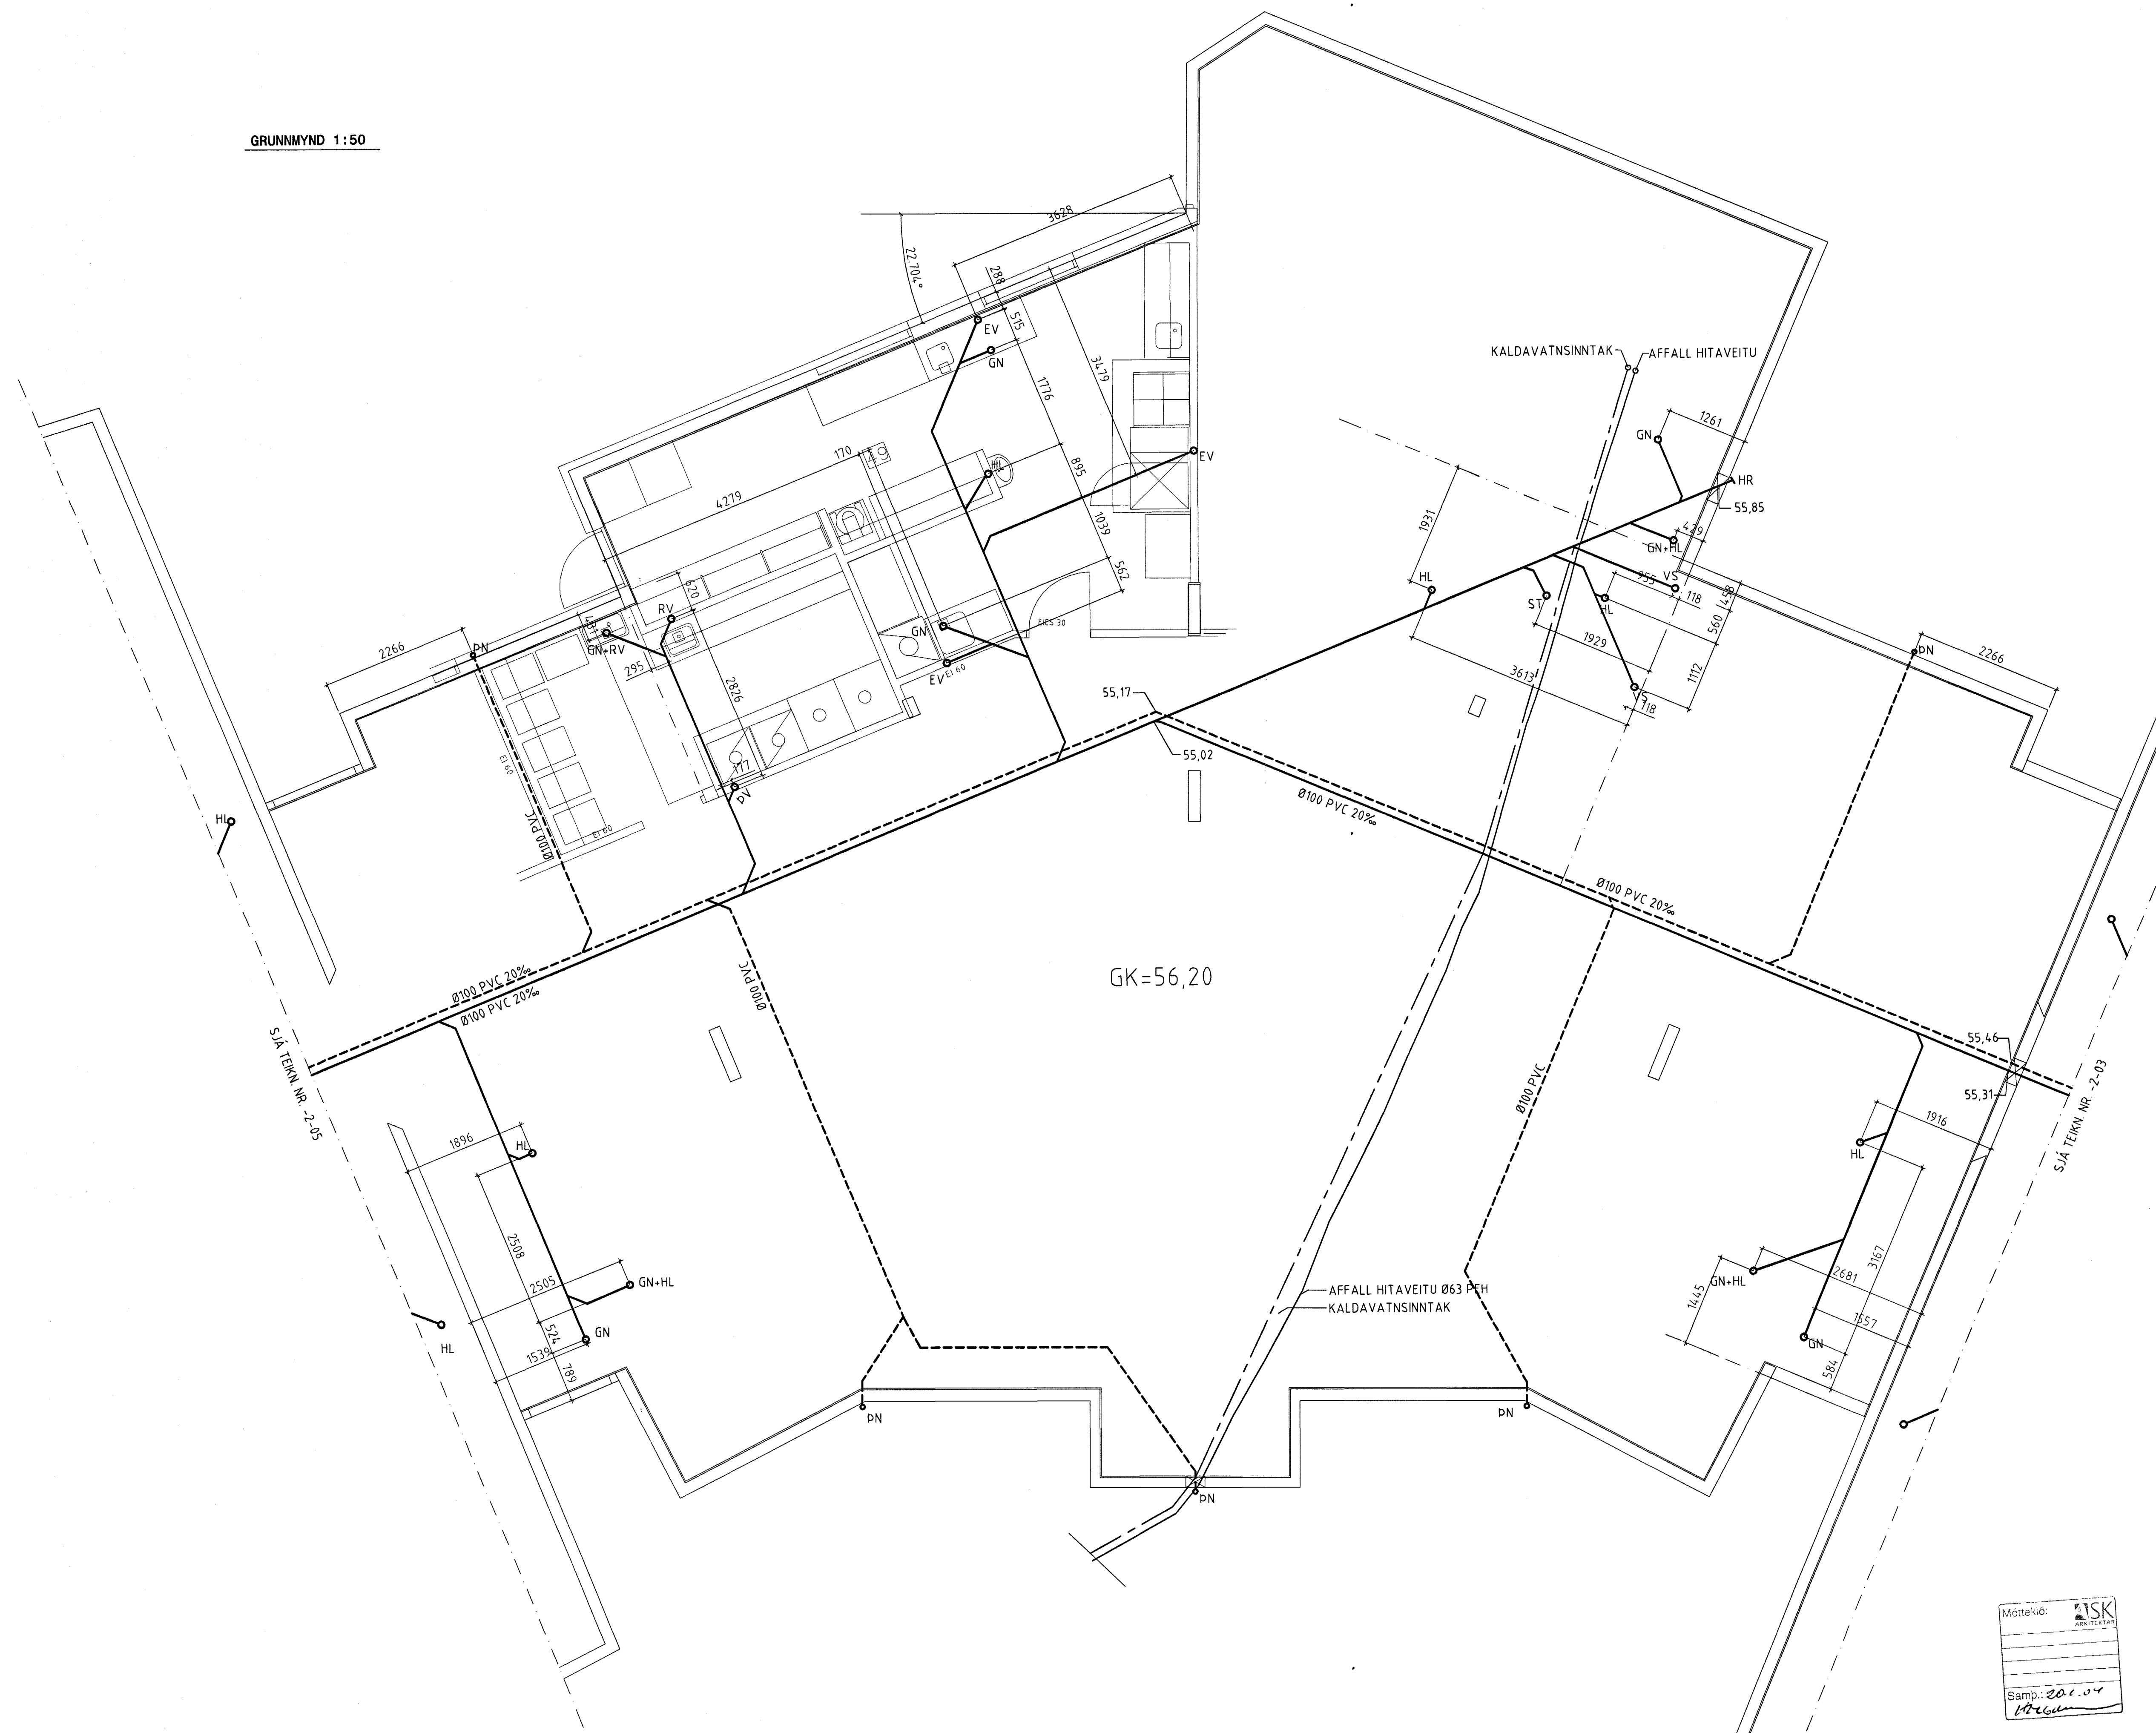

Sampykkt þann
27 JAN. 2004

Byggingafulltrúinn í Hamarröð
Sigurbjartur Halldórsson

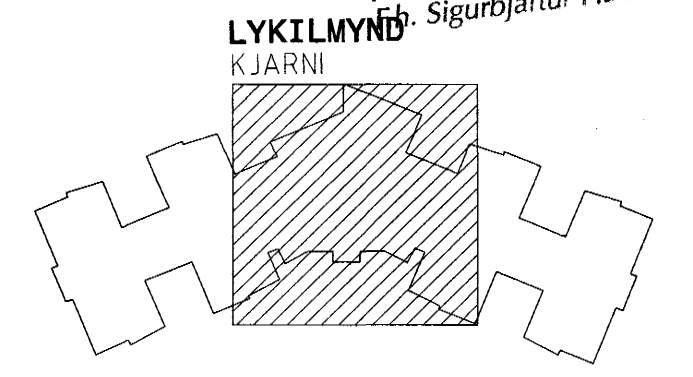

SJÁ SKÝRINGAR Á TEIKN NR. -2-01

1	20.01.04	BREYTT SKIPULAG ELDHÚSS	
NR.	DAGS	BREYTING	SAMB.

FERILL VERKFRÆÐISTOFAN FERILL EHF. F.R.V.
MÖRKIN 1 - 108 REYKJAVÍK
SÍMI: 575-1600 FAX: 575-1601
NETFANG: ferill@ferill.is

LEIKSKÓLI - ÁSBRAUT 4

FRÁVEITULAGNIR
LAGNIR Í GRUNNI
KJARNI

HKV	TEKN	DAGS ÚTG	TEKN NÚMÉR
1:50	KÁÁ	12.12.03	955-2-04
SKRIFAÐAR	KT	010340	SAMPYKKT
SAMB. 20.01.04		4059	
SKRIFAÐAR Breytingar	DAGS Breytingar	20.01.04	Breyting nr
			1

Móttakið: ASK
Samb. 20.01.04
10.06.04