



Grunnmynd, neðri hæð  
Mælikvarði 1:50

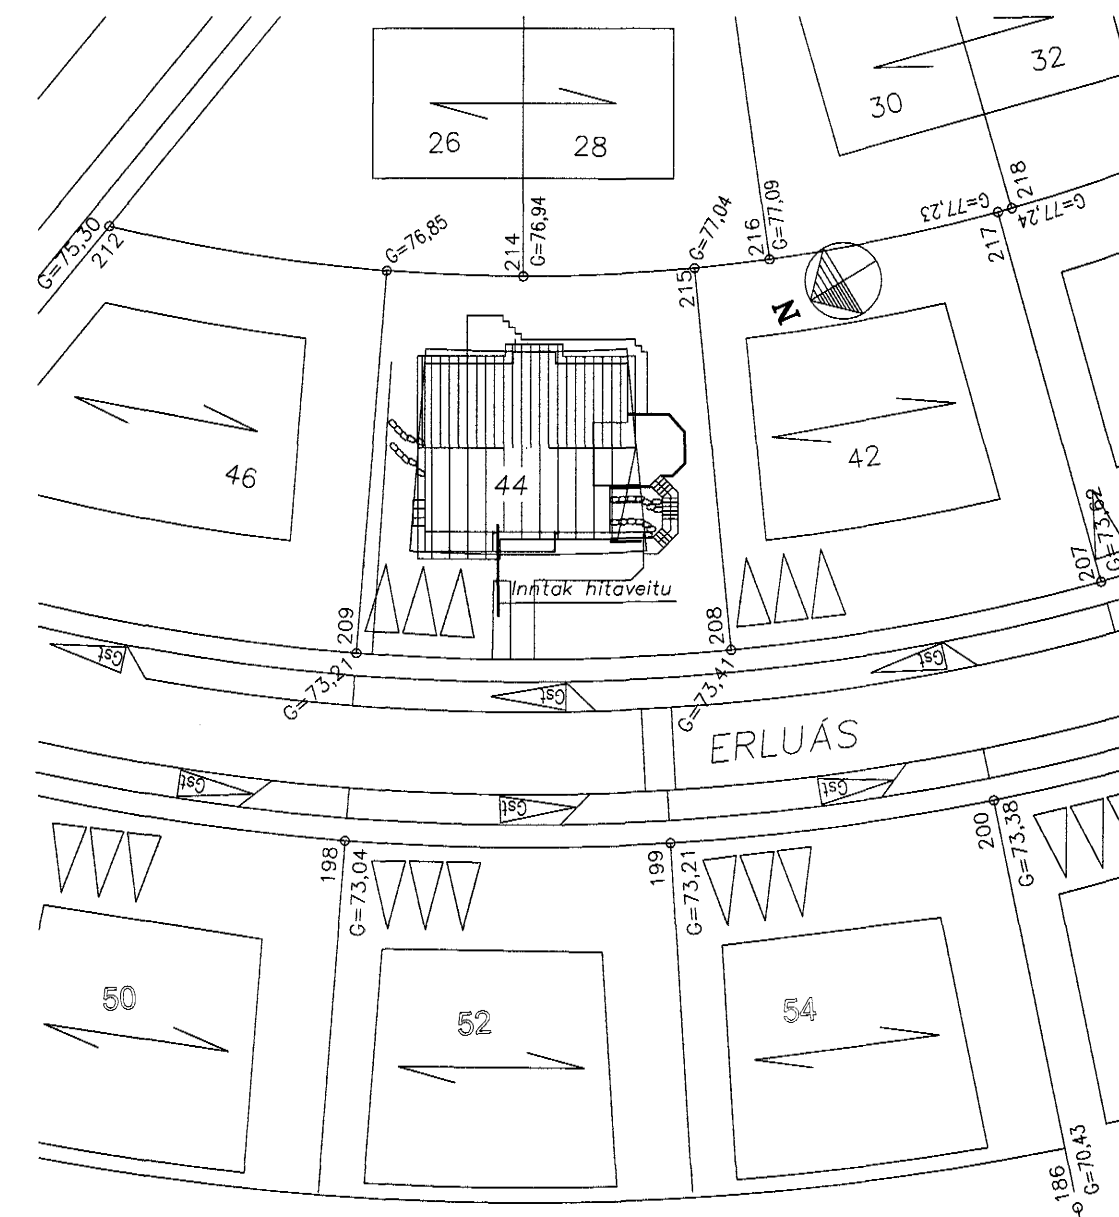

Afstöðumynd  
Mælikvarði 1:500

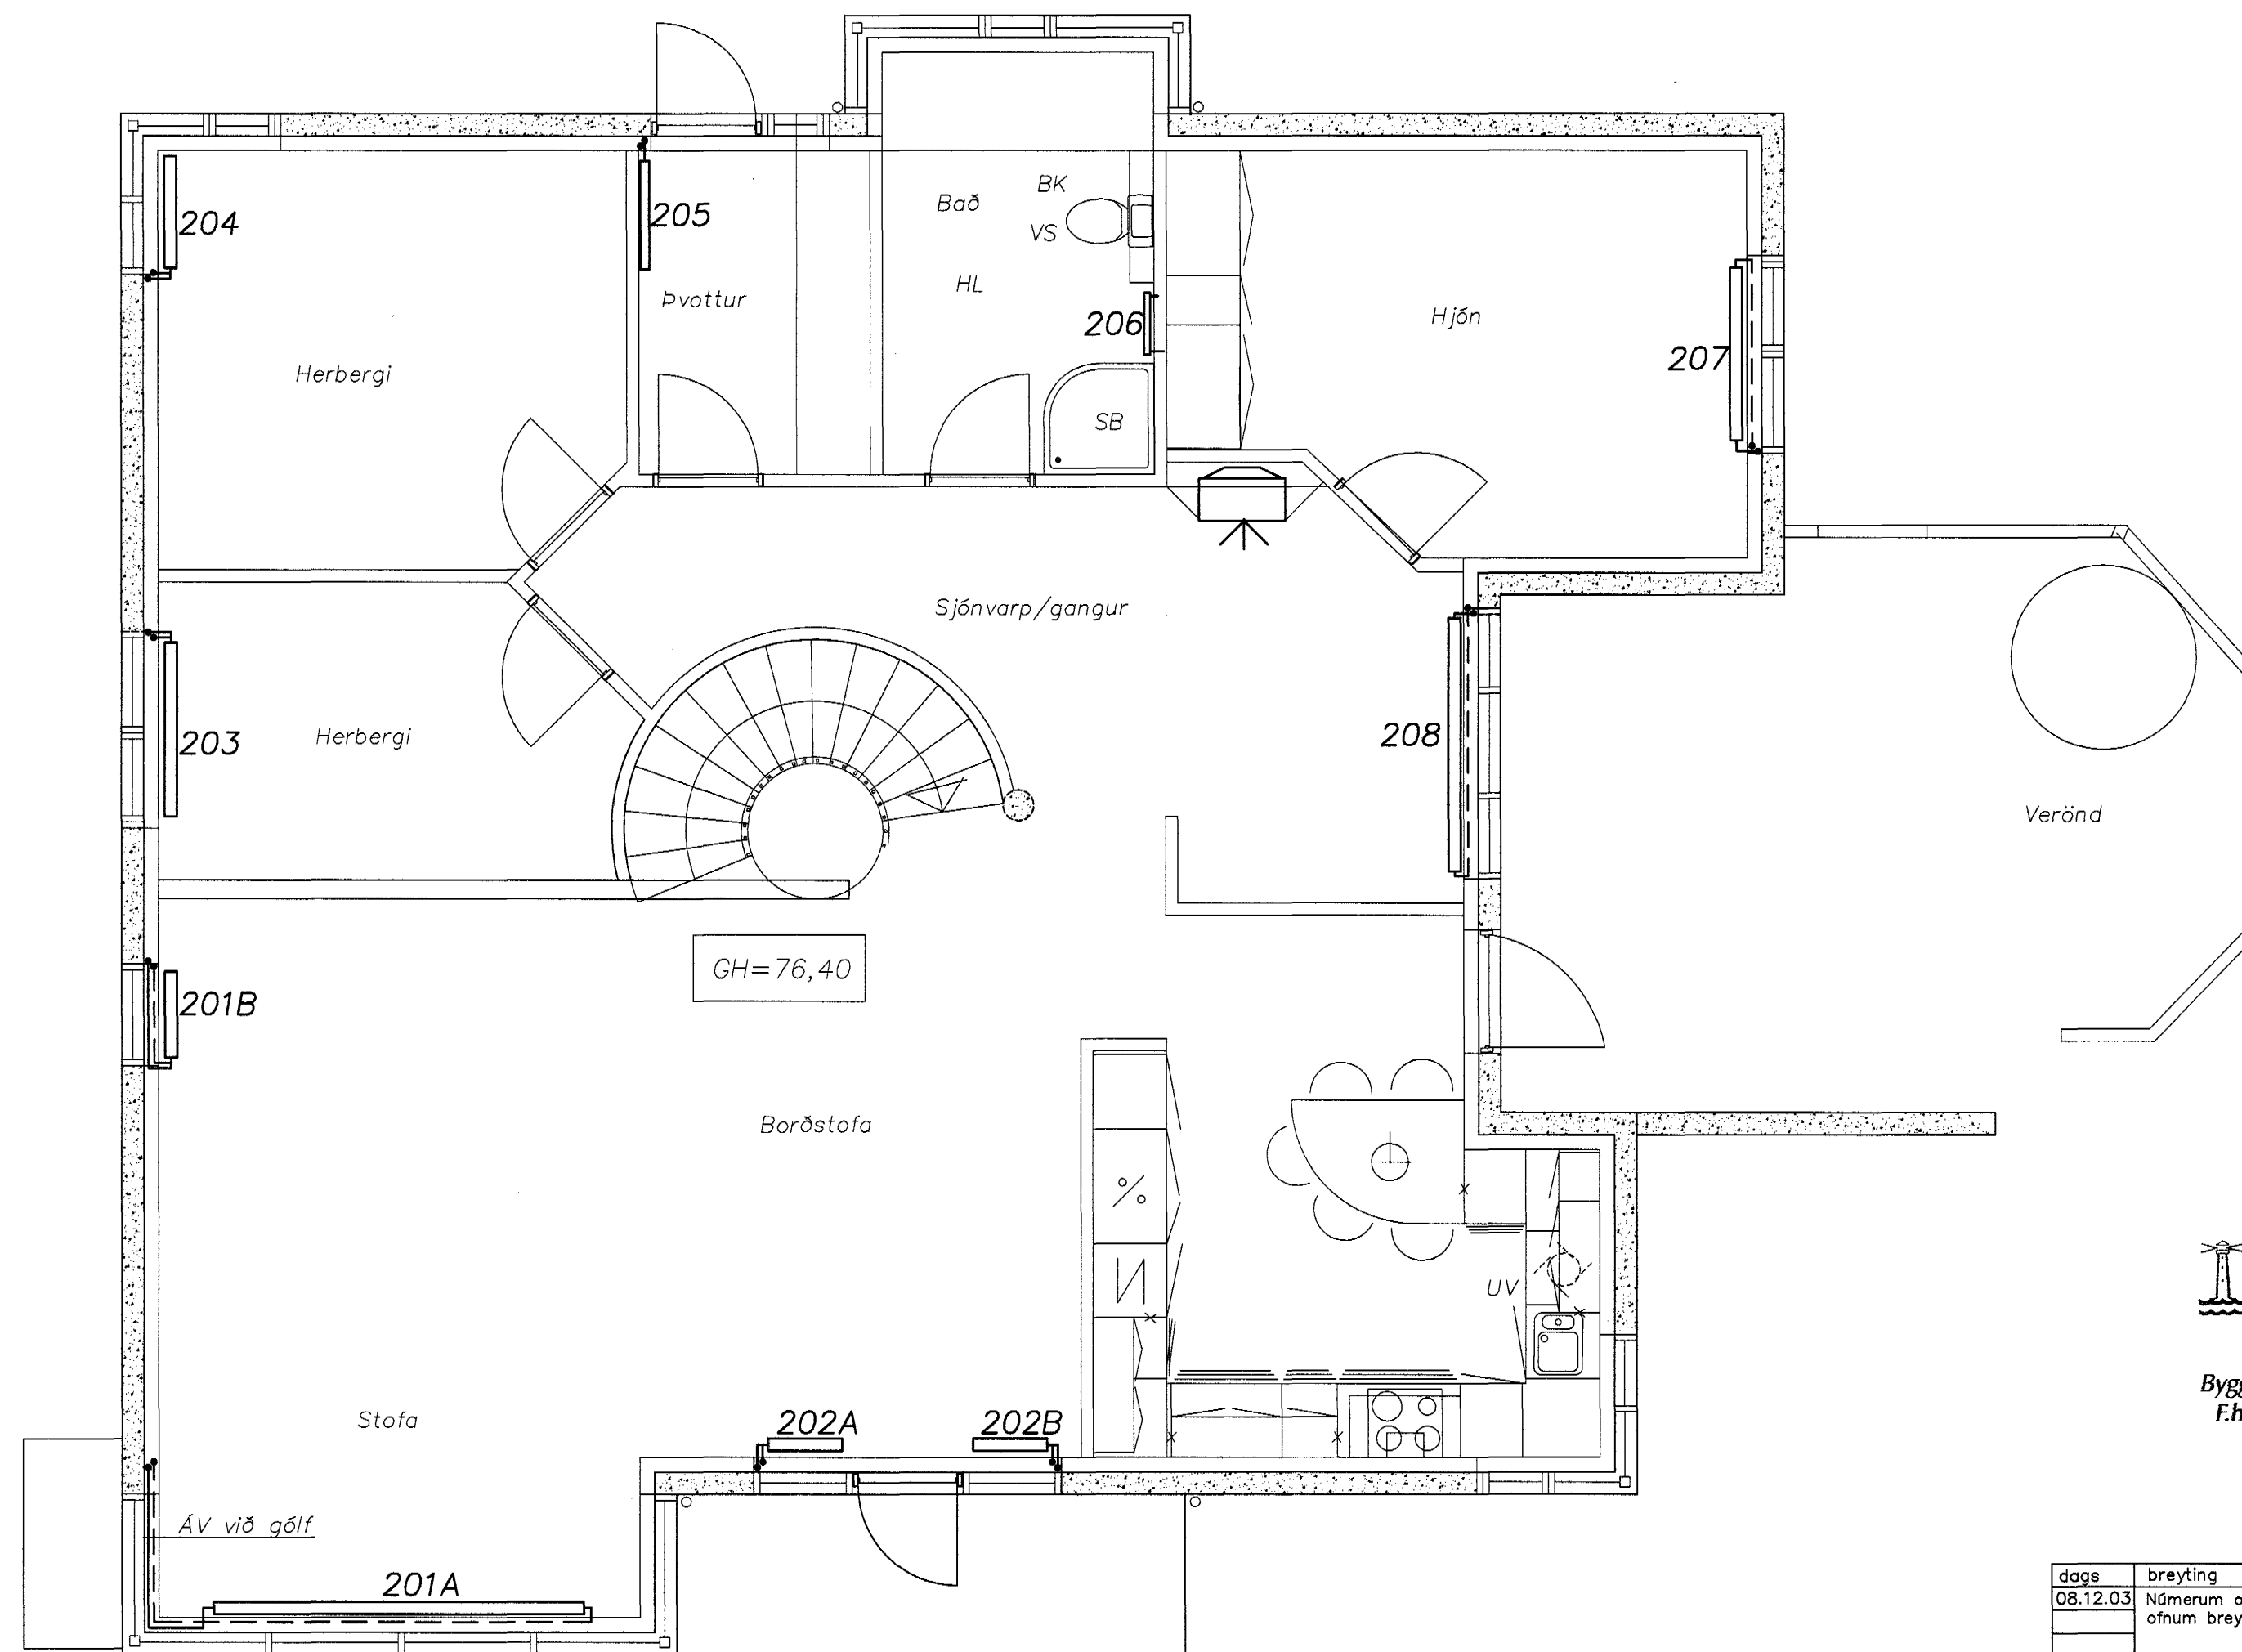

Grunnmynd, aðal hæð  
Mælikvarði 1:50

Samþykkt þann  
09. DES. 2003  
F.h. Sigurbjartur Halldórsson

daga	brýting	nafn	útg.
08.12.03	Númerum og legu lagna að ofnum breytt, ofnum 202 batt við	AS	B

Strendingur ehf. Verkfræðipjónusta Fjarkegla 13-15 - 220 Hafnarfirður Sími: 565 3644, Fax: 565 3644		Erluás 44, Hafnarfirði	
hannað: jan. 2003	AS	Hitalögn	
teiknað: jan. 2003	JW	Grunnmyndir og afstaða.	
Hafnarfirði	01.12.2003	dagsetning:	telkn. nr. 304
Ásmundur Sigvaldason	Ásmundur Sigvaldason	útg. B	mælikvarði: 1:50, 1:500