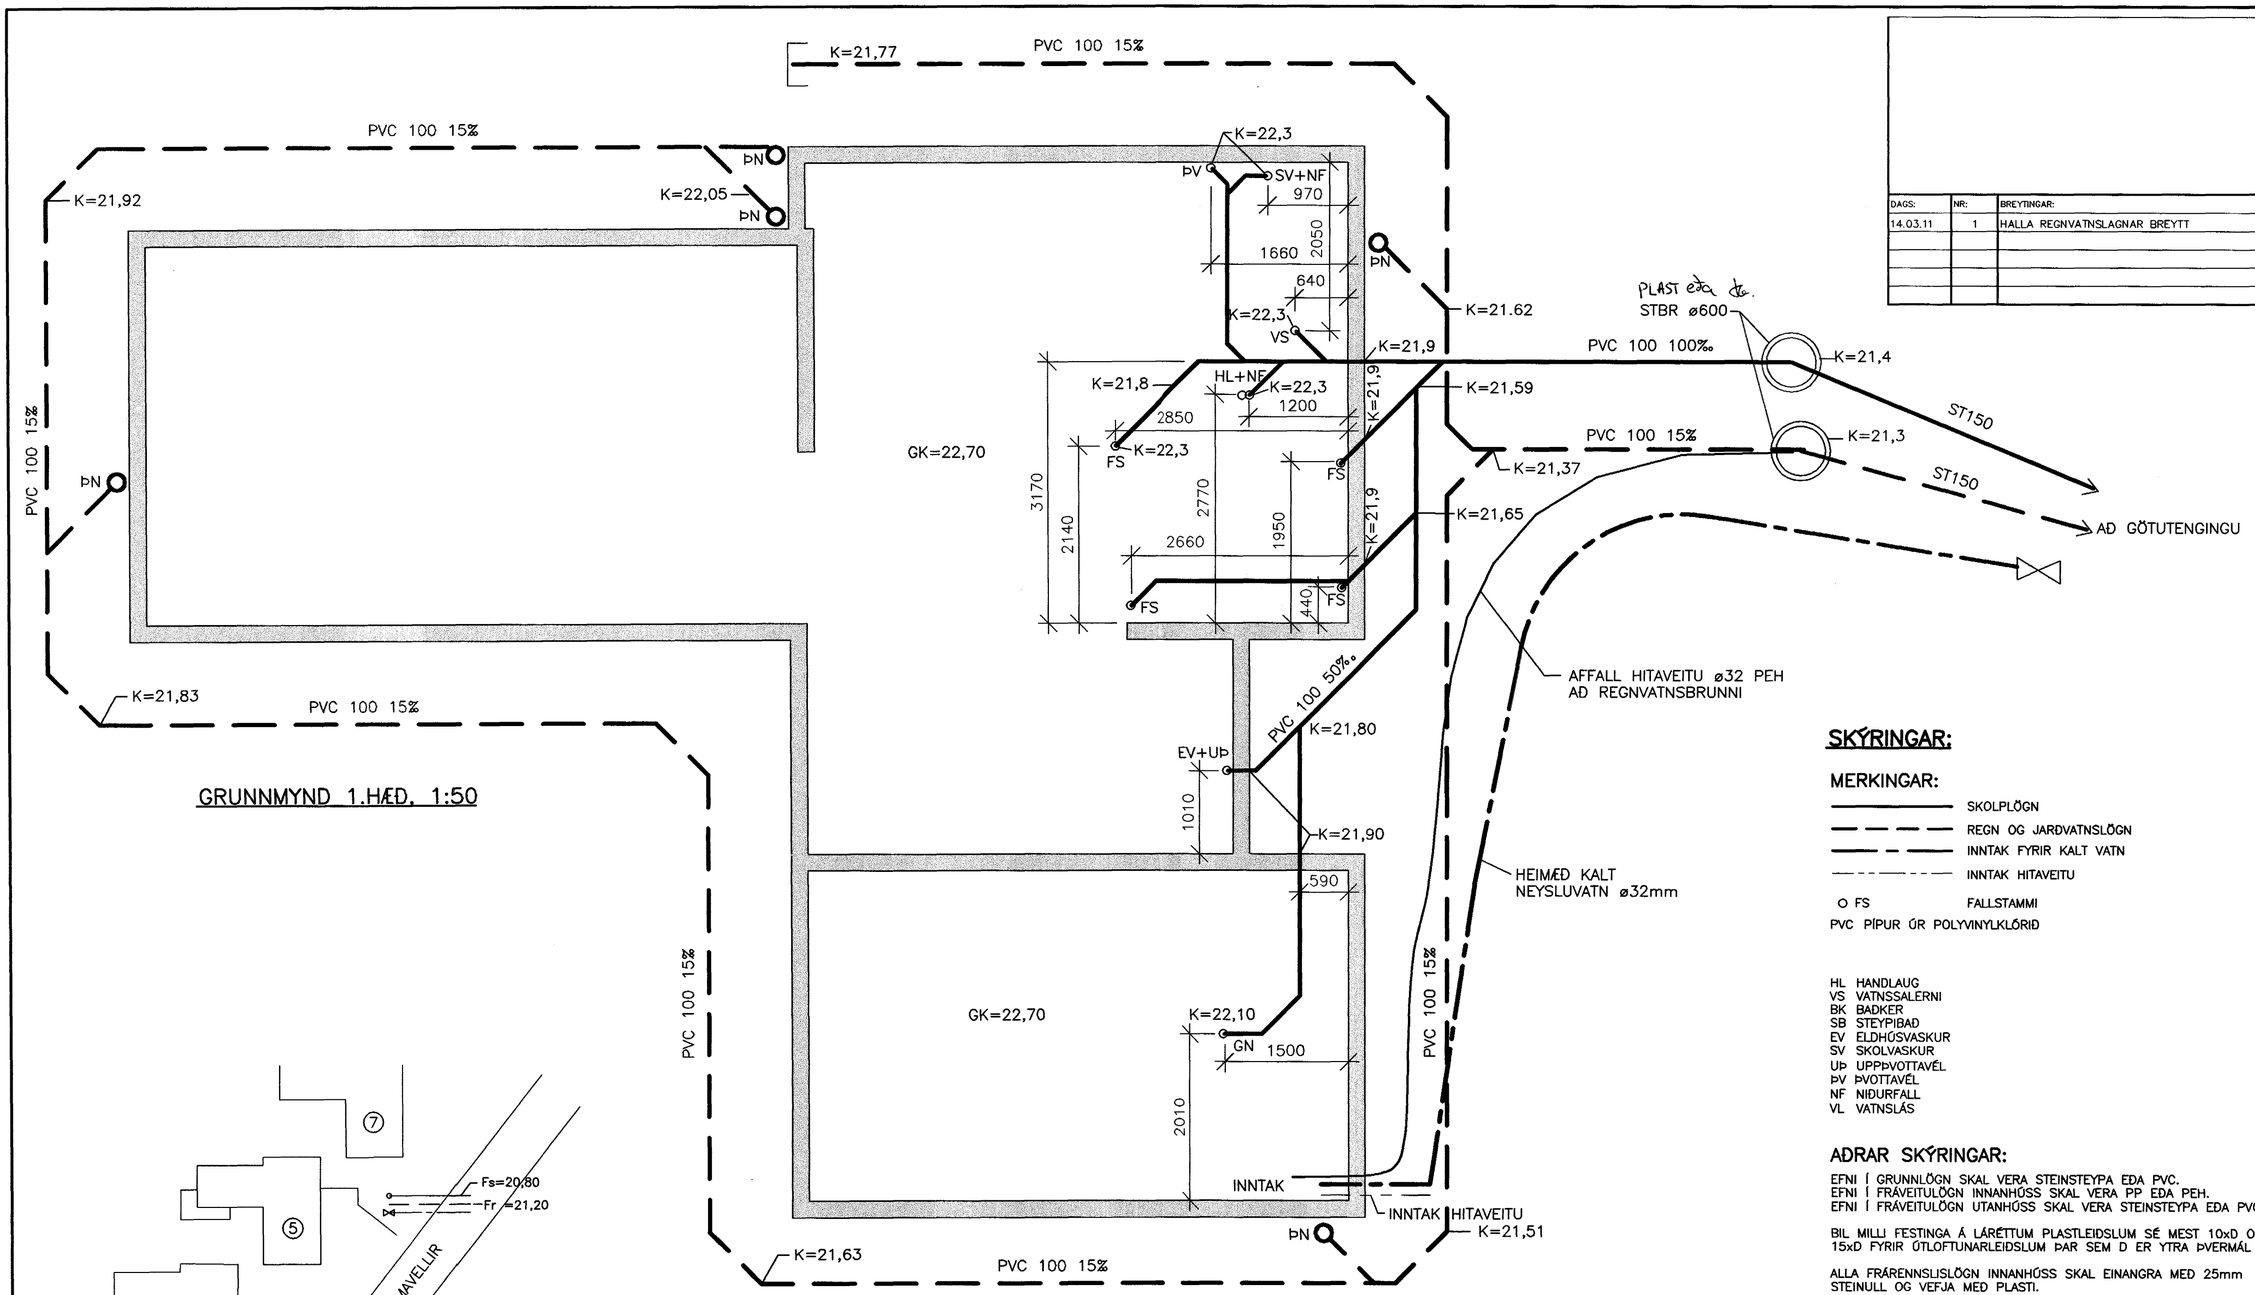

GRUNNMYND 1.HÆÐ. 1:50

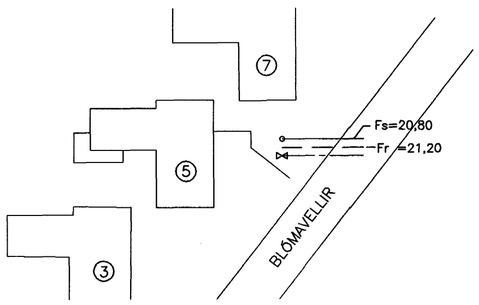

AFSTÖÐUMYND. 1:500

DAGS:	NR:	BREYTINGAR:	SAMÞ:
14.03.11	1	HALLA REGNVATNSLAGNAR BREYTT	

SKÝRINGAR:

MERKINGAR:

- SKOLPLÖGN
- REGN OG JARÐVATNSLÖGN
- INNTAK FYRIR KALT VATN
- INNTAK HITAVEITU
- O FS FALLSTAMMI

PVC PÍPUR ÚR POLYVINYLKLÓRÍÐ

HL HANDLAUG
VS VATNSSALERNI
BK BAÐKER
SB STEYPIBAÐ
EV ELDHÚSVASKUR
SV SKOLVASKUR
UÞ UPPÞVOTTAVÉL
ÞV ÞVOTTAVÉL
NF NIÐURFALL
VL VATNSLÁS

AÐRAR SKÝRINGAR:

EFNI Í GRUNNLÖGN SKAL VERA STEINSTEYPA EÐA PVC.
EFNI Í FRÁVEITULÖGN INNANHÚSS SKAL VERA PP EÐA PEH.
EFNI Í FRÁVEITULÖGN UTANHÚSS SKAL VERA STEINSTEYPA EÐA PVC

BIL MILLI FESTINGA Á LÁRÉTTUM PLASTLEIÐSLUM SÉ MEST 10xD OG 15xD FYRIR ÚTLOFTUNARLEIÐSLUM ÞAR SEM D ER YTRA ÞVERMÁL PÍPU

ALLA FRÁRENNSLISLÖGN INNANHÚSS SKAL EINANGRA MEÐ 25mm STEINULL OG VEFJA MEÐ PLASTI.

ALLT EFNI OG FRÁGANGUR SKAL VERA Í SAMRÆMI VIÐ ÁKVÆÐI ÍST-65, ÍST-68 OG GILDANDI REGLUGERÐIR.

ALLT EFNI SKAL HAFA LAGNAEFNISVOTTUN.

Samþykkt þann
01 DES. 2003
Byggingafulltrúinn í Hafnarfirði
F.h. Sigurbjartur Halldórsson

0 1000 2000 3000 4000 5000
1:50 mm

0 10000 20000 30000 40000 50000
1:500 mm

VERKFRÆÐIÞJÓNUSTAN EHF
GARÐATORG 7 - 210 GARÐABÆR. SÍMI: 544 8600 - FAX: 544 8601 - GSM: 862 8606, 694 3036 - NETFANG: jong@ask.is

HEITI VERKS: **BLÓMVELLIR 5** HAFNARFIRÐI		VERKNÚMER: 03.06	DAGS: 07.10.03
		HÚSAGERÐ: STEYPT HÚS	GEYMSLUNR.: 300
HEITI TEIKNINGAR: FRÁVEITULAGNIR: GRUNNMYND, AFSTÖÐUMYND OG SKÝRINGAR		SAMÞYKKT: Jón Guðmundsson 280255-4329	ÚTGÁFA: L2
			MÆLIKV: 1:50/1:500
HANNAÐ: GH	TEIKNAÐI: RR	YFIRFARIÐ: JG	SAMÞYKKT: TEIKN.NR.: 300

XREF: