

SKÝRINGAR:

ÖLL MÁL ERU í mm
KÓTAR ERU í m
ÖLL MÁL OG ALLA KÓTA SKAL
SANNREYNA Á BYGGINGARSTAD




– UNDIRSTÖÐUJARDVEGUR:
UNDIRSTÖÐUJARDVEGUR ER KLÖPP,
LEÝFLEGGUR JARÐRYSTINGUR ER REIKNADUR
SEM: 0.50 MPa. UNDIR UNDIRSTÖÐUR SKAL
KOMA 50mm ÞYKKT DRIFALAG

– FYLING UNDIR BOTNPLÖTUR:
UNDIR BOTNPLÖTUR SKAL FYLLA MED
FROSTÖRUGRI MÖL (GRÚS). FYLLINGUNA
SKAL ÞJAPPA Á EFTIRFARANDI,
EDA SAMBERILEGAN, HÁTTI:
TÆKI: 0.5 TONNA VIBRÓPLATA,
LACÞYKKT SKAL VERA MEST 30cm.
FJÖLDI YFIRFERDA SKAL VERA MINNST 4.
VÆTA SKAL FYLLINGUNA VEL MILLI
YFIRFERDA.

– BOTNPLÖTUR:
JÁRNÞENDING BOTNPLATNA SKAL VERA MÖSKVI
K110/c250, EFRI BRÚN
ÞENDINGAR SKAL VERA 30mm UNDIR EFRI
BOTNPLÖTU.
SAGA SKAL 4mm BREIDAR OG 20mm
DJÚPAR RAUFAR Í BOTNPLÖTU
ÞAR SEM STYNT ER Á TEIKNINGU 3.3.301.
RAUFAR SKULU FYLLTAR MED
TEYGJANLEGUM FÖGUFYLLI.
SÖGUN SKAL FRAMKVÆMD UM LEIÐ OG
STEYÐAN ÞOLIR UMFERÐ VEGNA SÖGUNAR.

– JÁRNÞENDING VEGGENDA OG OPA
ER NÁ NIDUR AD BOTNPLÖTUM:
JÁRNÞENDING VEGGENDA OG OPA ER NÁ NIDUR AD
BOTNPLÖTUM SKAL VERA 2K12,
L=1500 ER STANDI 800mm ÚPP ÚR BOTNPLÖTU.

UNDIRSTÖÐUR SKULU GANGA 300mm LENGRA EN
VEGGENDAR.

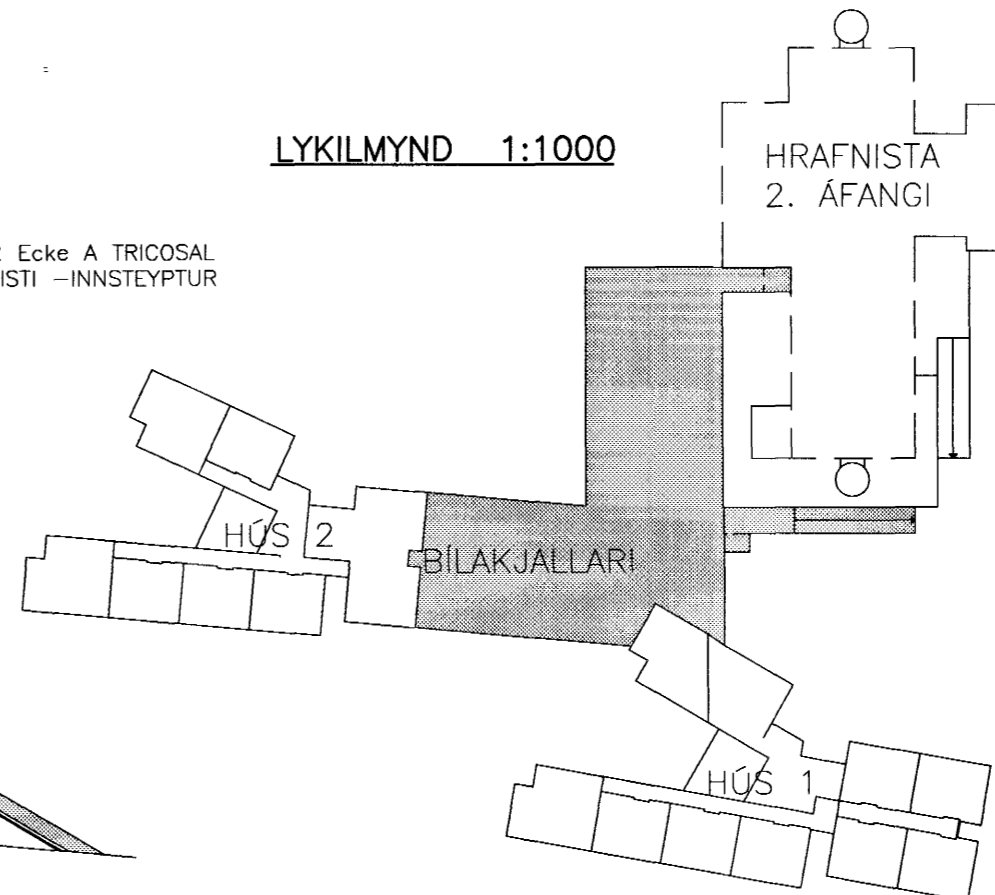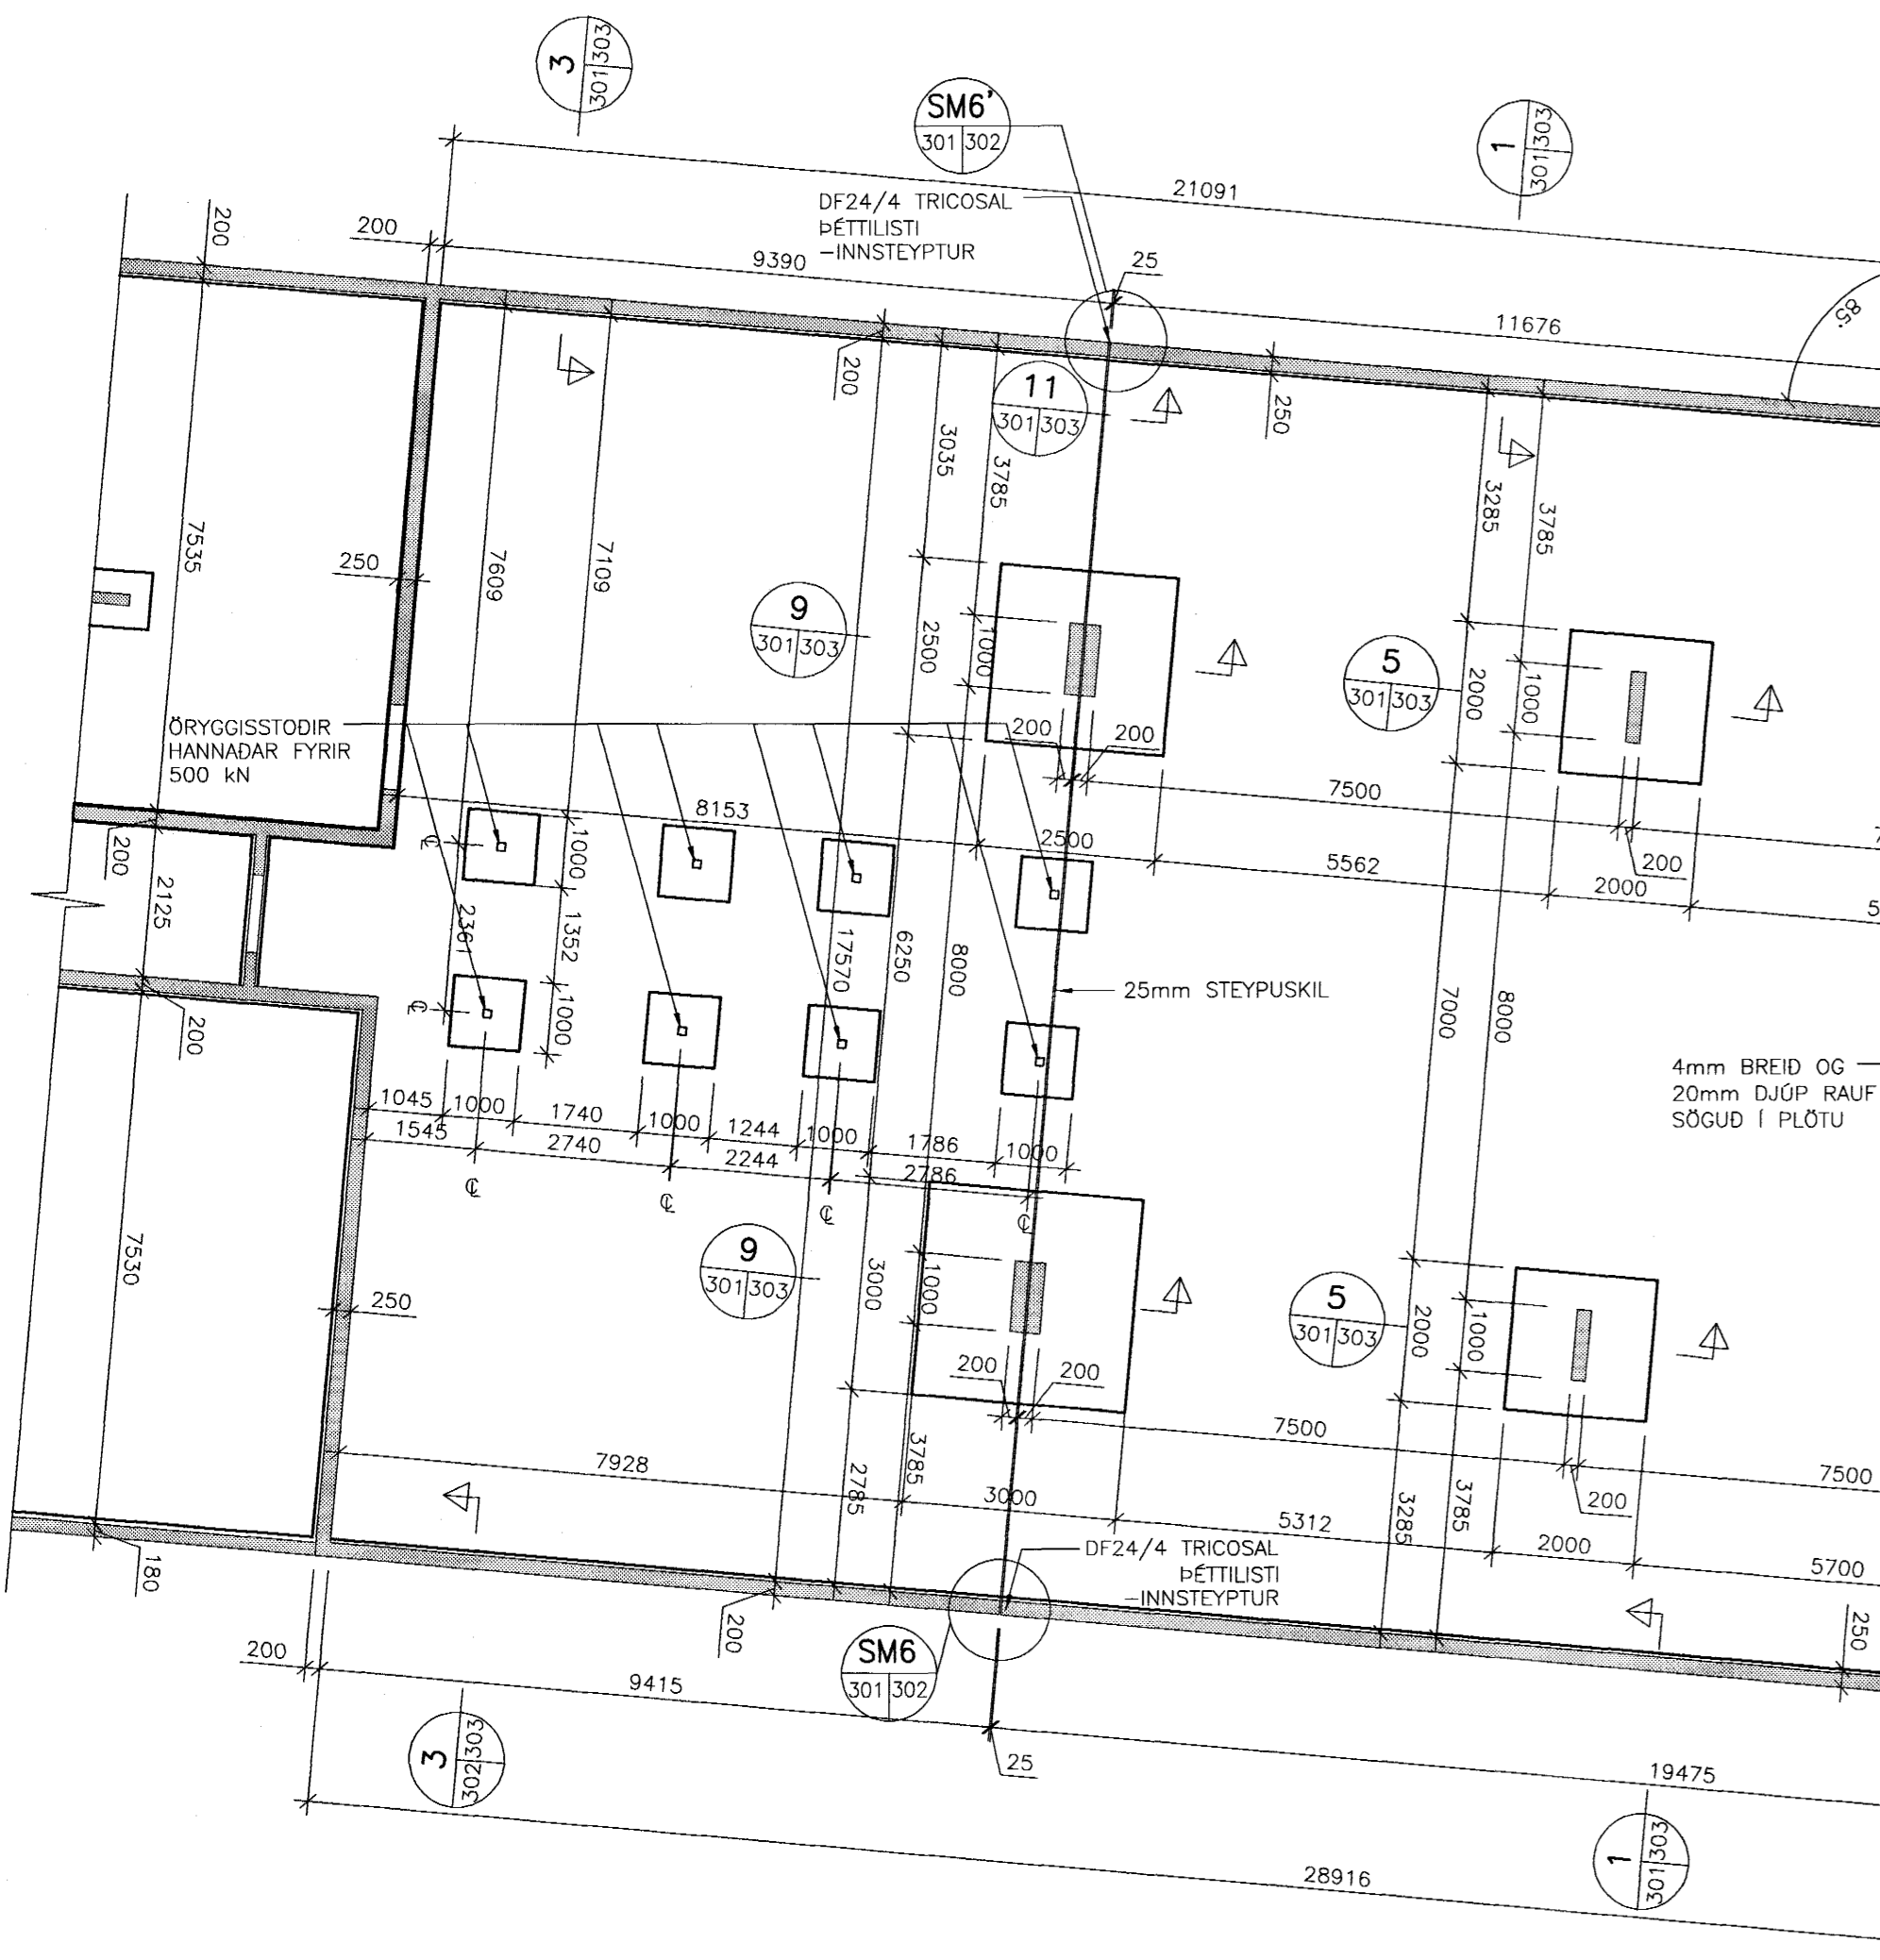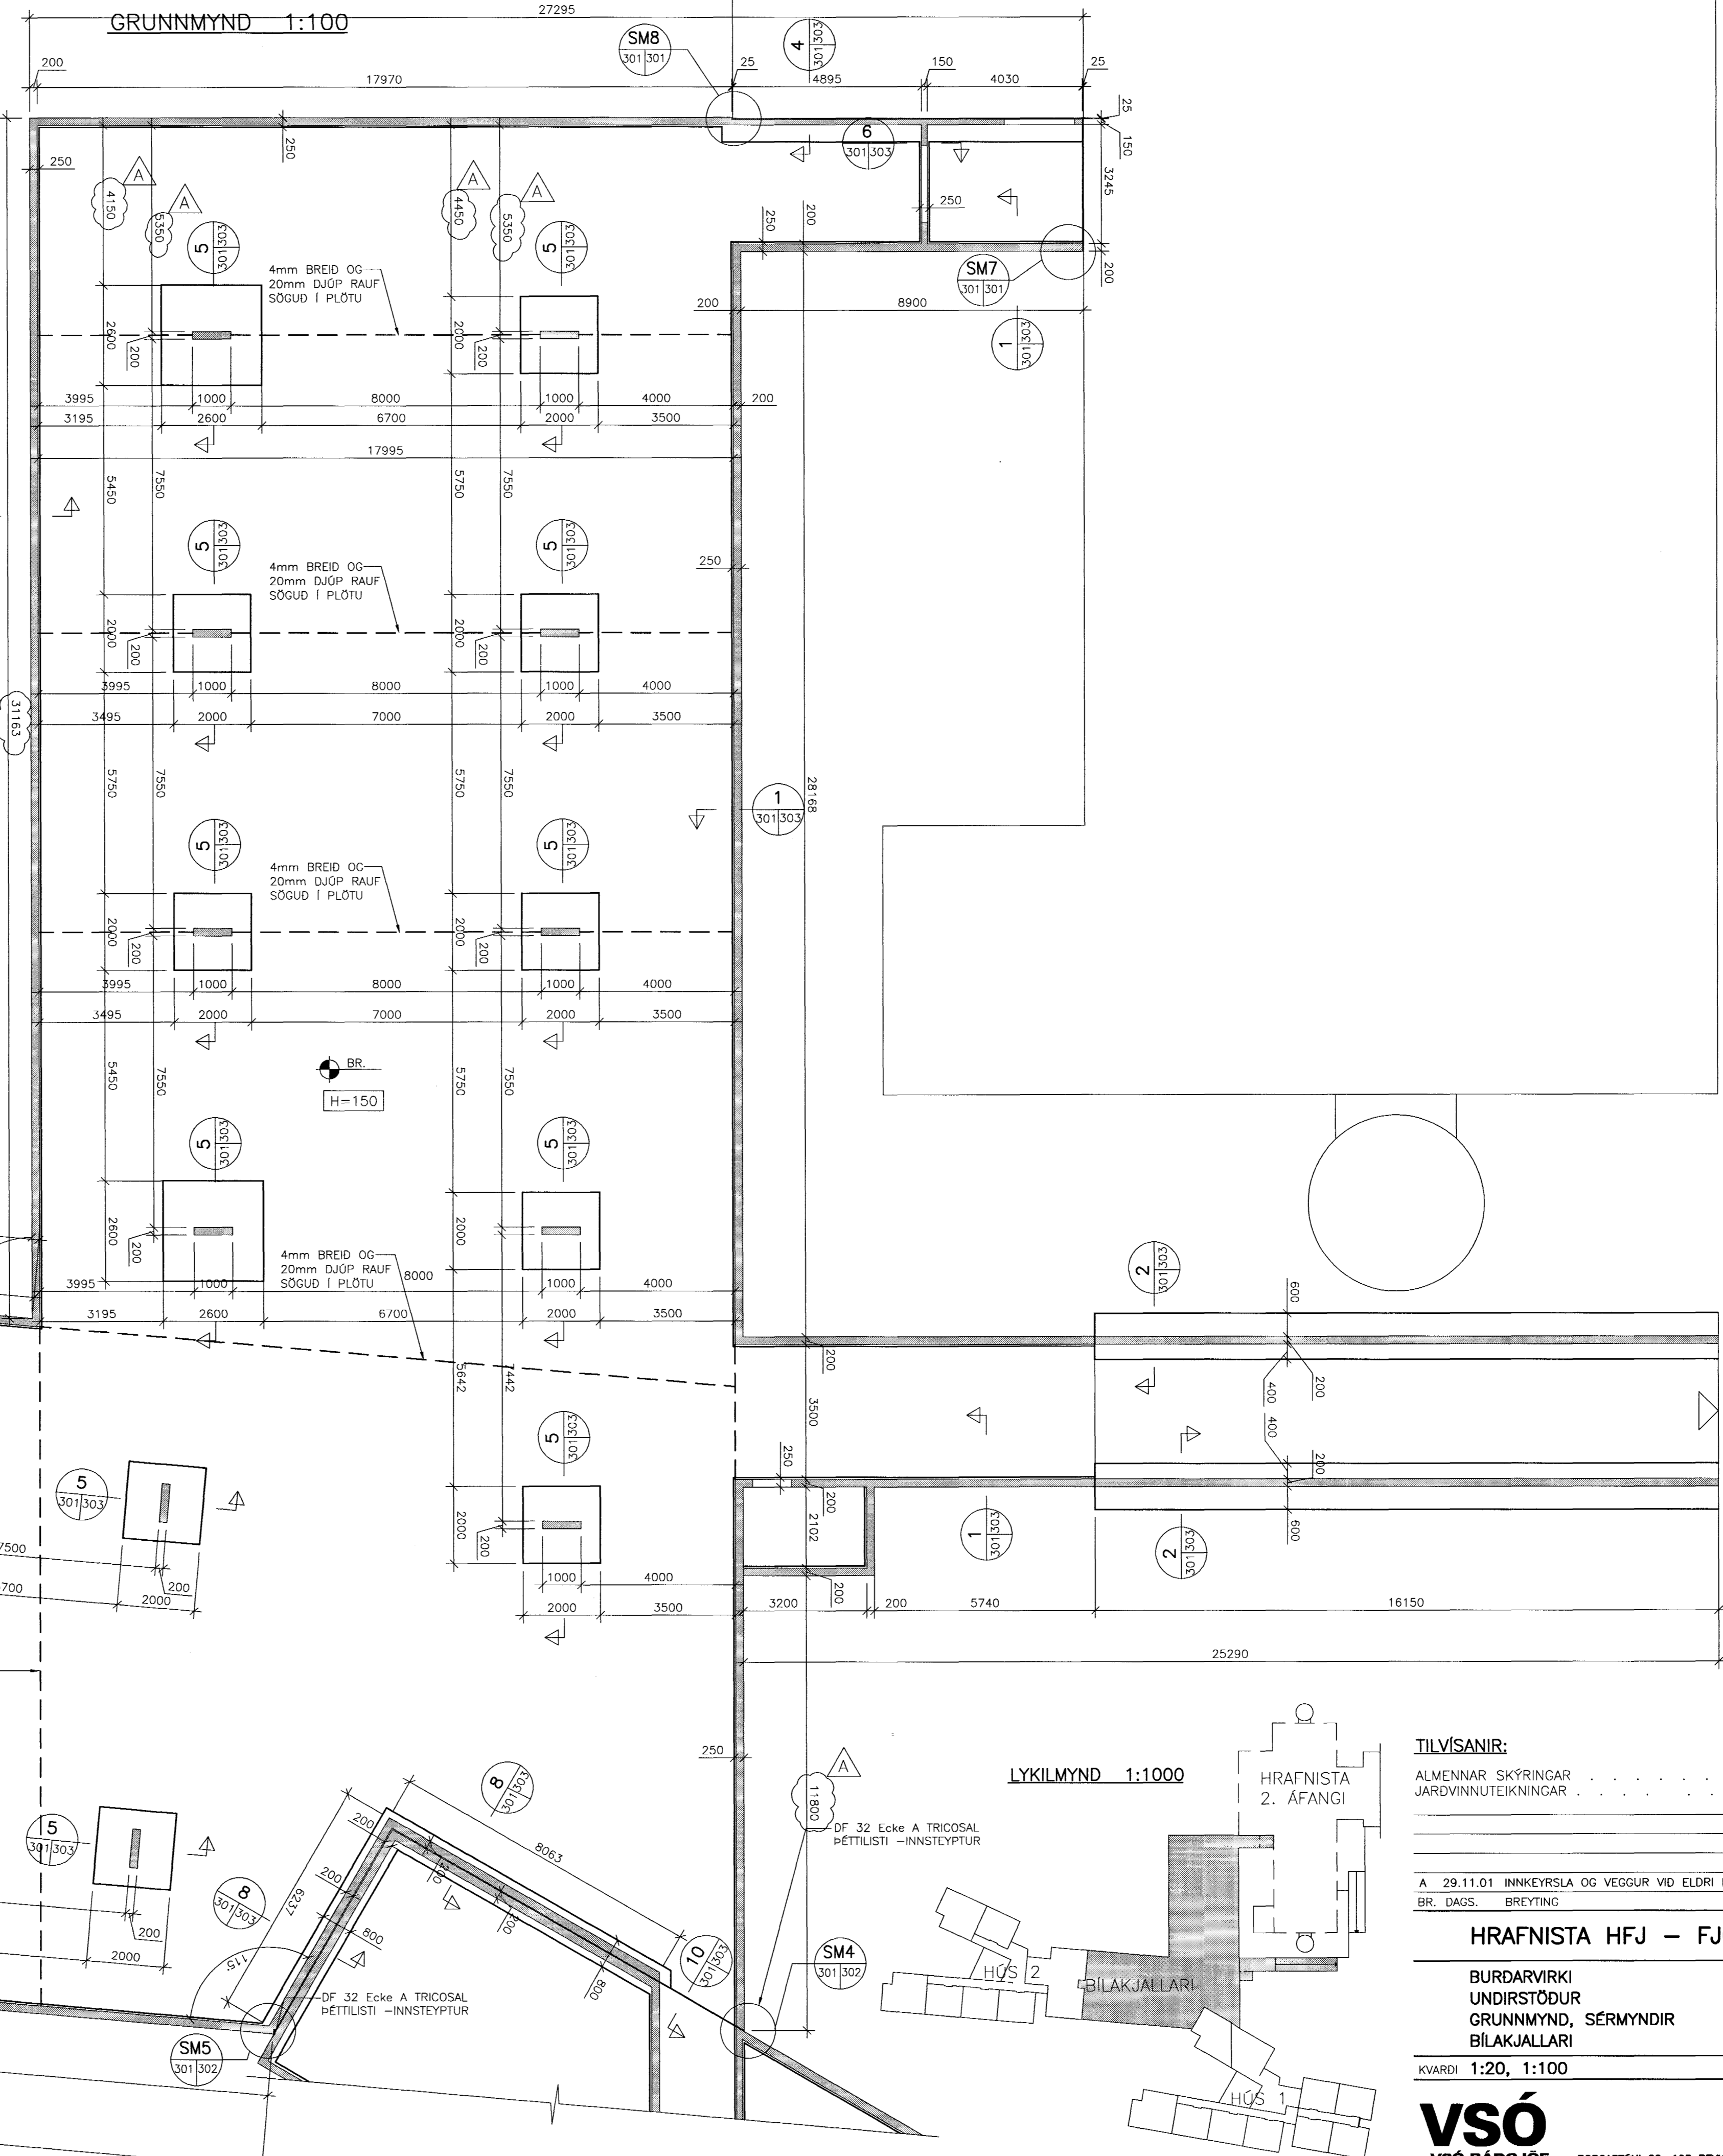

Byggingafulfrúir Hafnarfjarðar
Algrætt bann
19. DES. 2001
V.C.



TILVÍSANIR:

ALMENNAR SKÝRINGAR SJÁ BL.NR. 3.3.300
JARÐVINNUTEIKNINGAR SJÁ BL.NR. 1.100-1.105

A 29.11.01 INNKVEYSLA OG VEGGUR VID ELÐRI BYGGINGU FÆRD	HE	HE
BR. DAGS. BREYTING	REIKN.	TEIKN.

HRAFNISTA HFJ – FJÖLBÝLISHÚS VID GARDAVEG

BURÐARVIRKI	HANNAÐ/TEIKN. HE/VK
UNDIRSTÖÐUR	ATH. Sig. Bj.
GRUNNMYND, SÉRMYNDIR	SAMÞYKKT <i>Julius B</i>
BILAKJALLARI	KT. 130657-4439

KVARDI 1:20, 1:100 REYKJAVÍK 13.11.2001
VERKNR. TEIKN. NR. BR.
00370 3.3.301 A